


1 2 3 4 5 6 7 8 9 10 11 12 13 14 15 16

A  
B  
C  
D  
E  
F  
G  
H

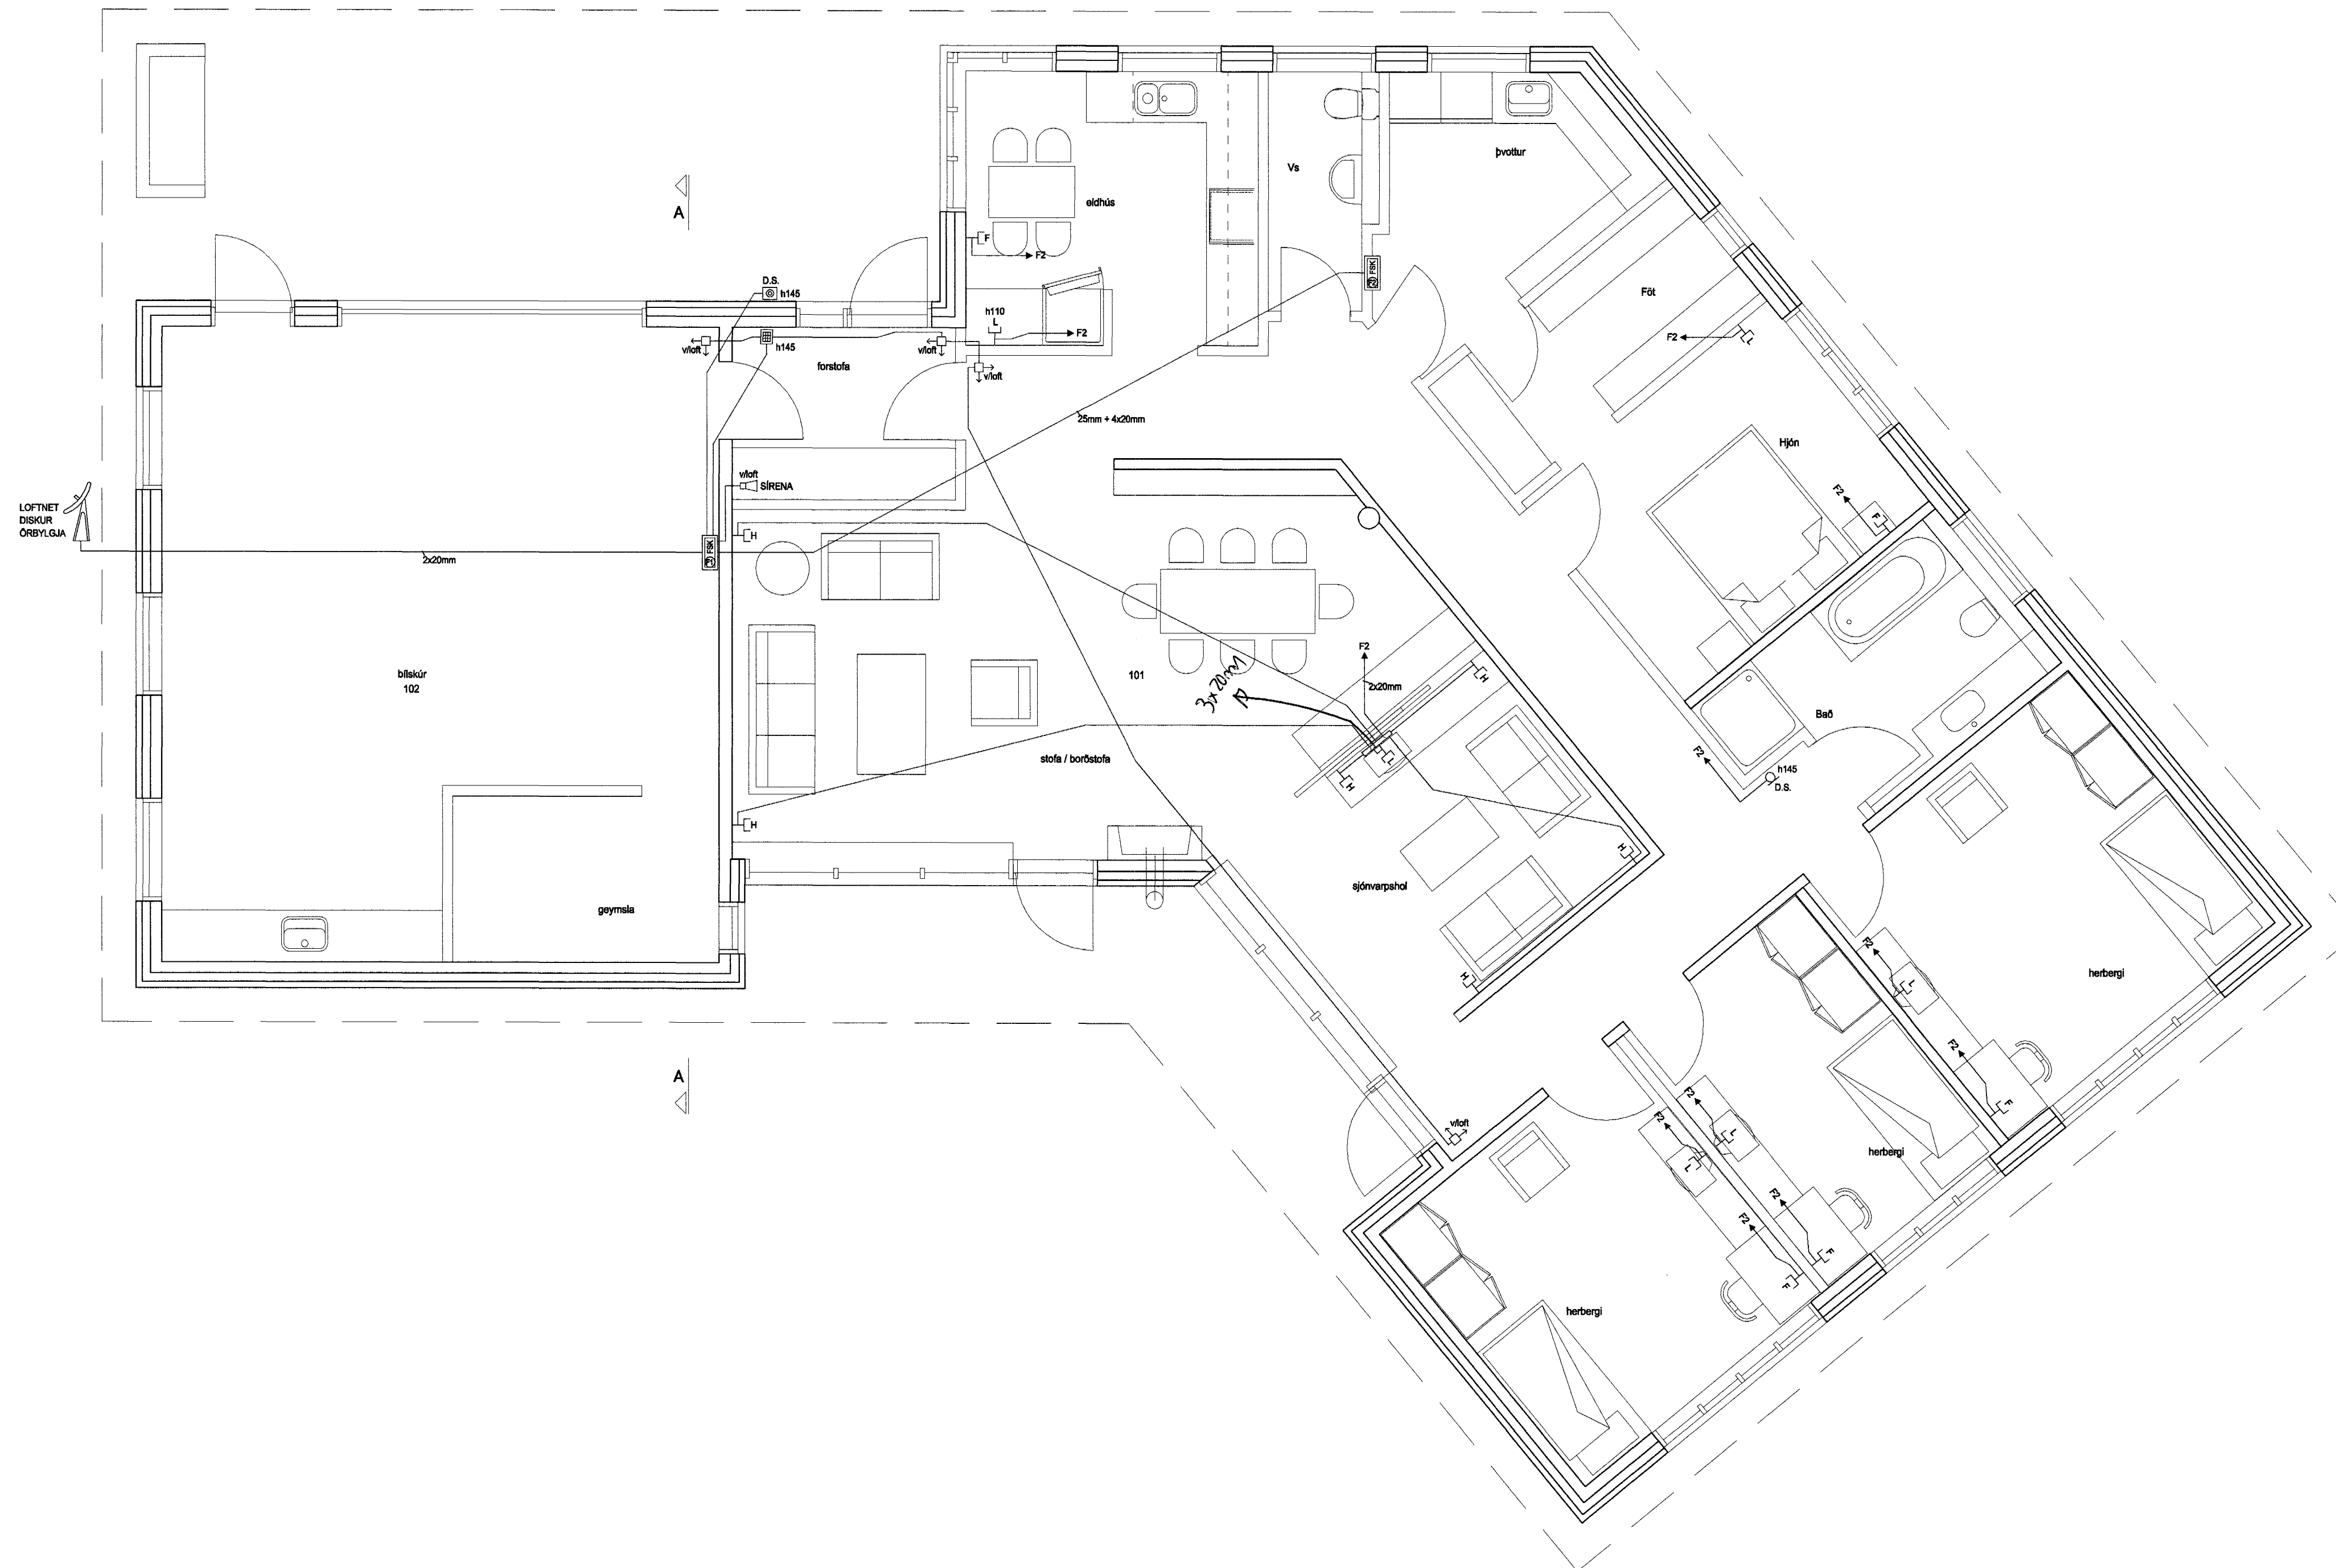

Samþykkt þann  
15 SEPT. 2004  
Byggingafultrúinn í Hafnarfirði  
Fh. Sigurbjartur Halldórsson

HELGI KR. ERIKSSON RAFLAGNAHÖNNUN  
*Helgi Kr. Erikkson*  
KT. 110156-2789

SKIPHOLT 37, 108 REYKJAVÍK S.568-8388  
E-MAIL: TEIKN@LUMEX.IS

DAGS:	03.08.2004	SÍÐA NR.:	2 AF 3	HANNAÐ:	HKE	VERKEFNI:	FURUVELLIR 24
TEIKN. NR.:	AR-02	TÖLVUHEITI:	GRFURUVELLIR24	TEIKNAD:	PHS	RAFLÖGN:	FJARSKIPTALAGNAKERFI
VERKHLUTI:	GRUNNMYND	BREYTING A:		YFIRFARIÐ:	HKE		
MKV.:	1:50	BREYTING B:					

1 2 3 4 5 6 7 8 9 10 11 12 13 14 15 16