


Þak á lyftuhúsi.

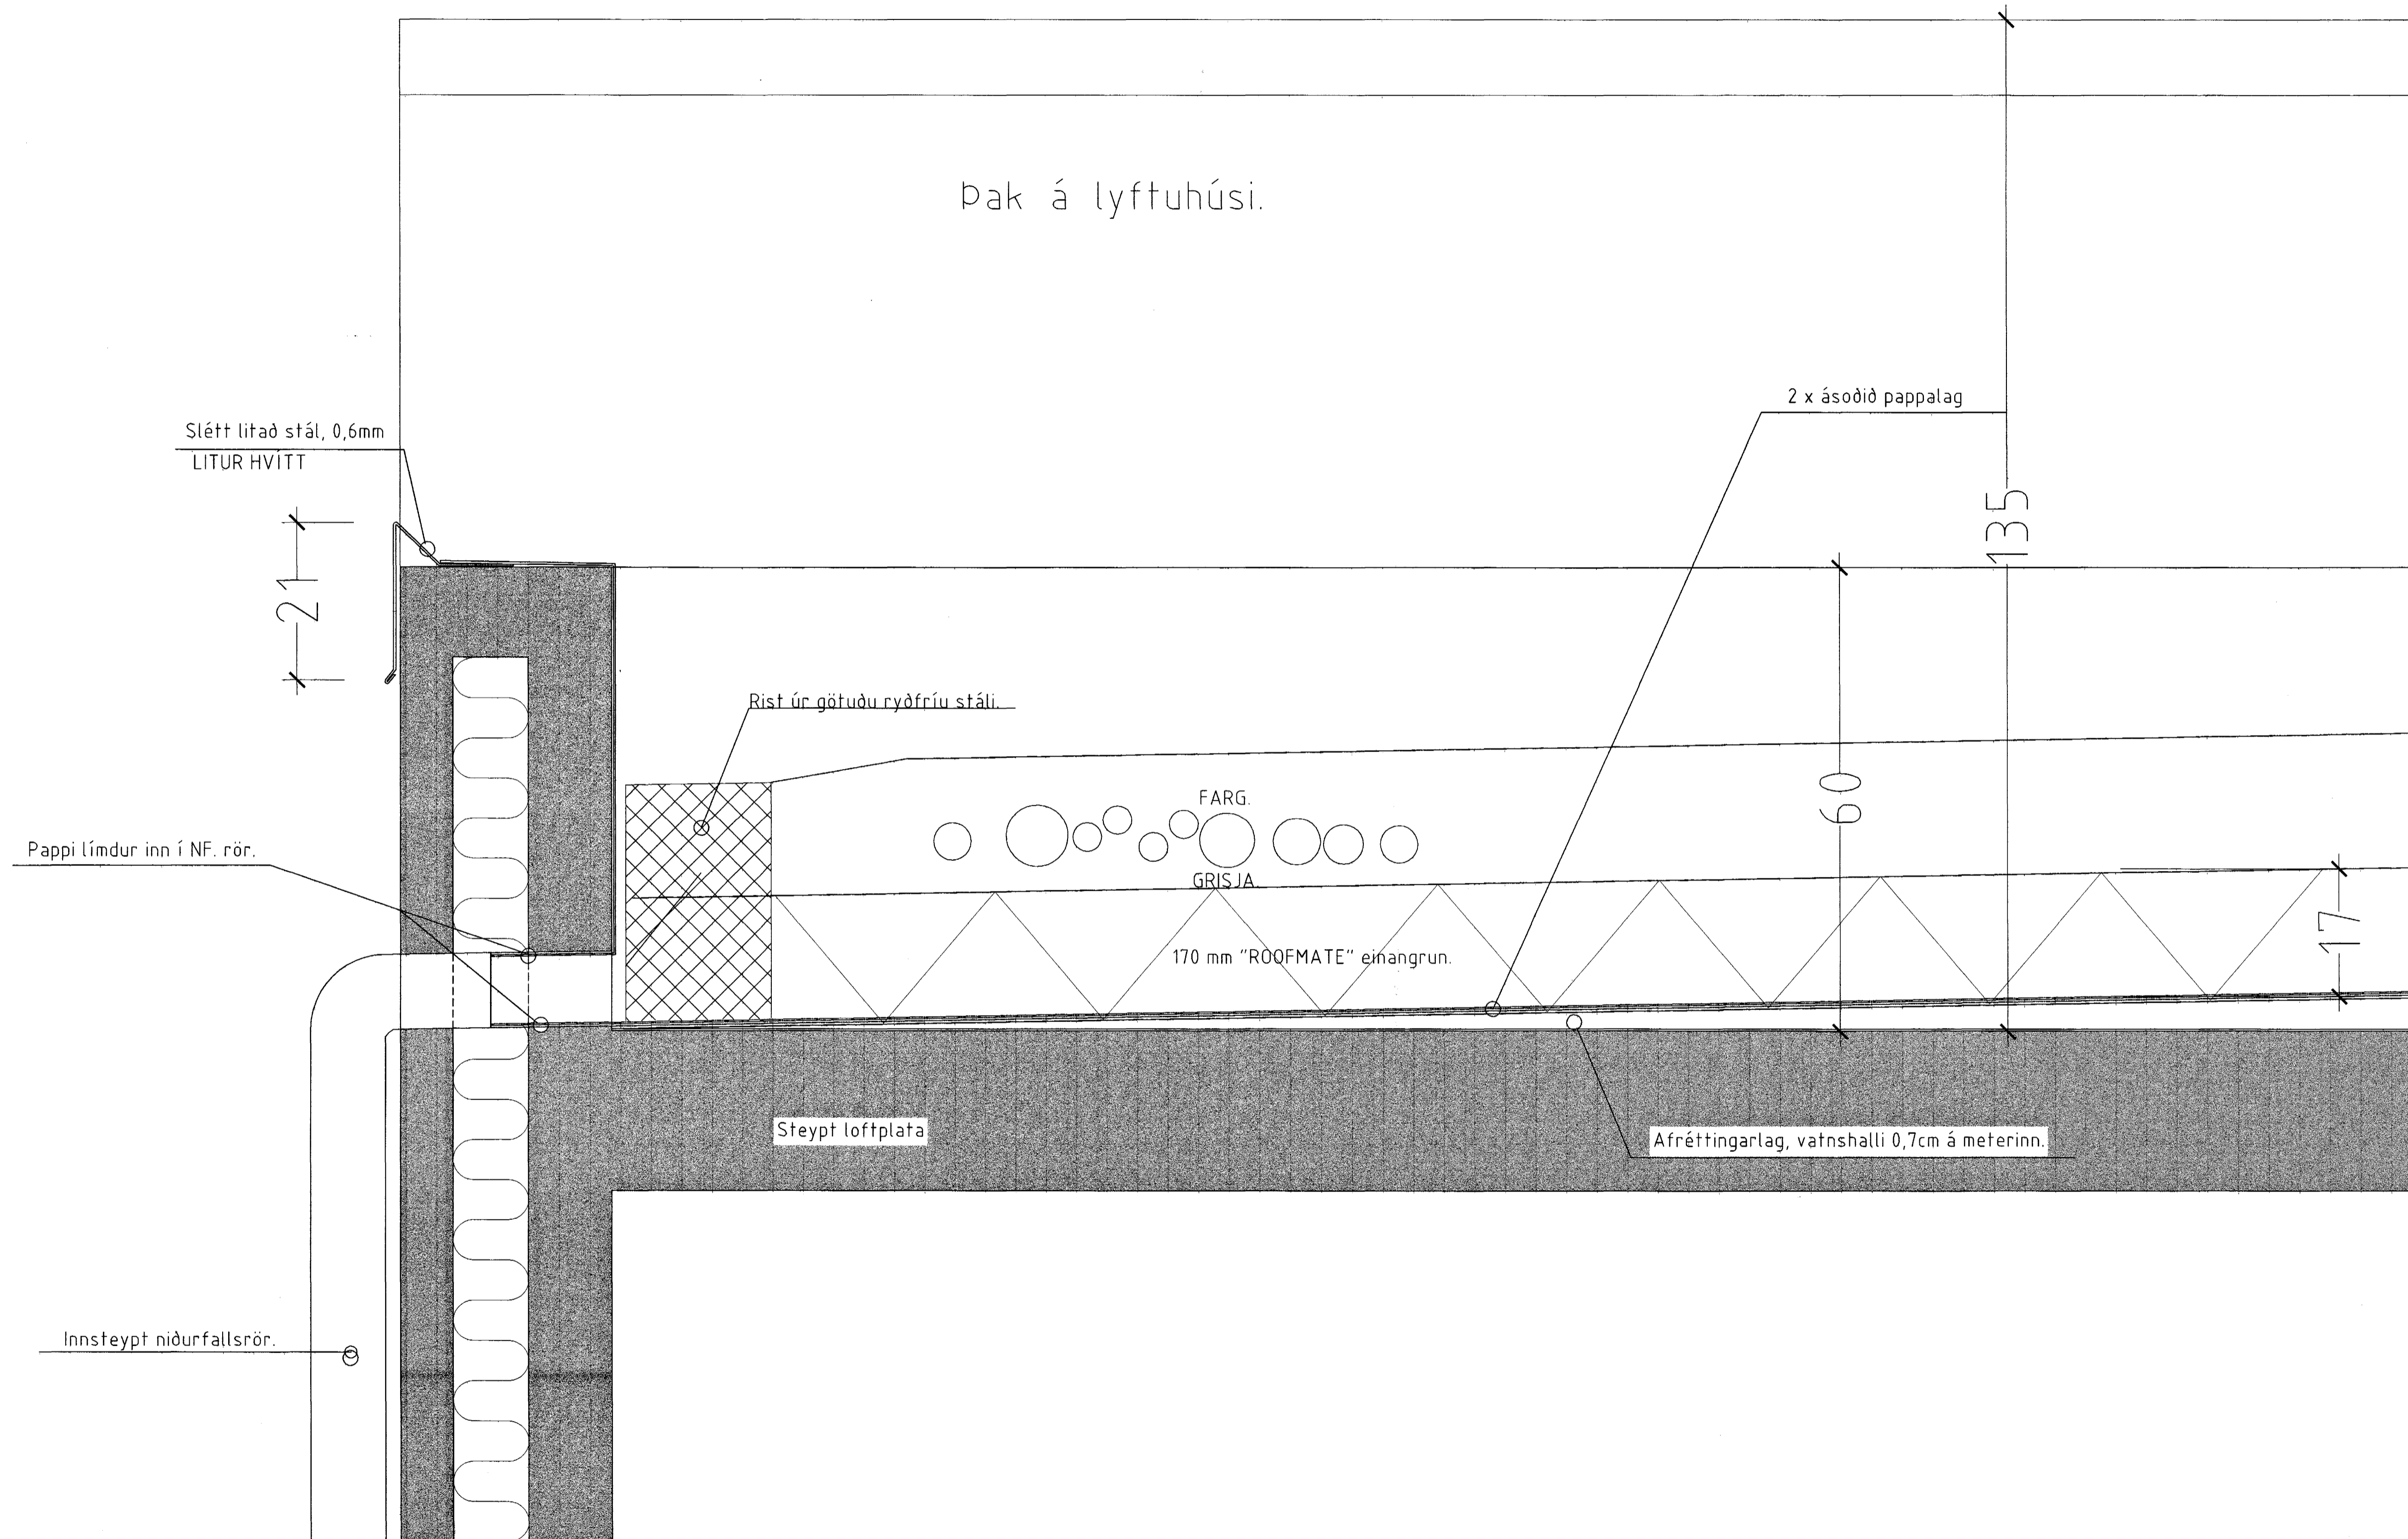

Frágangur á Þaki. 1:5

Samþykkt þann
15 SEPT. 2004
Byggingafulltrúinn í Hafnarfirði
F.h. Sigurbjartur Halldórsson

25.-08.-2004 : 17 mm "ROOFMATE" einangrun á Þak