
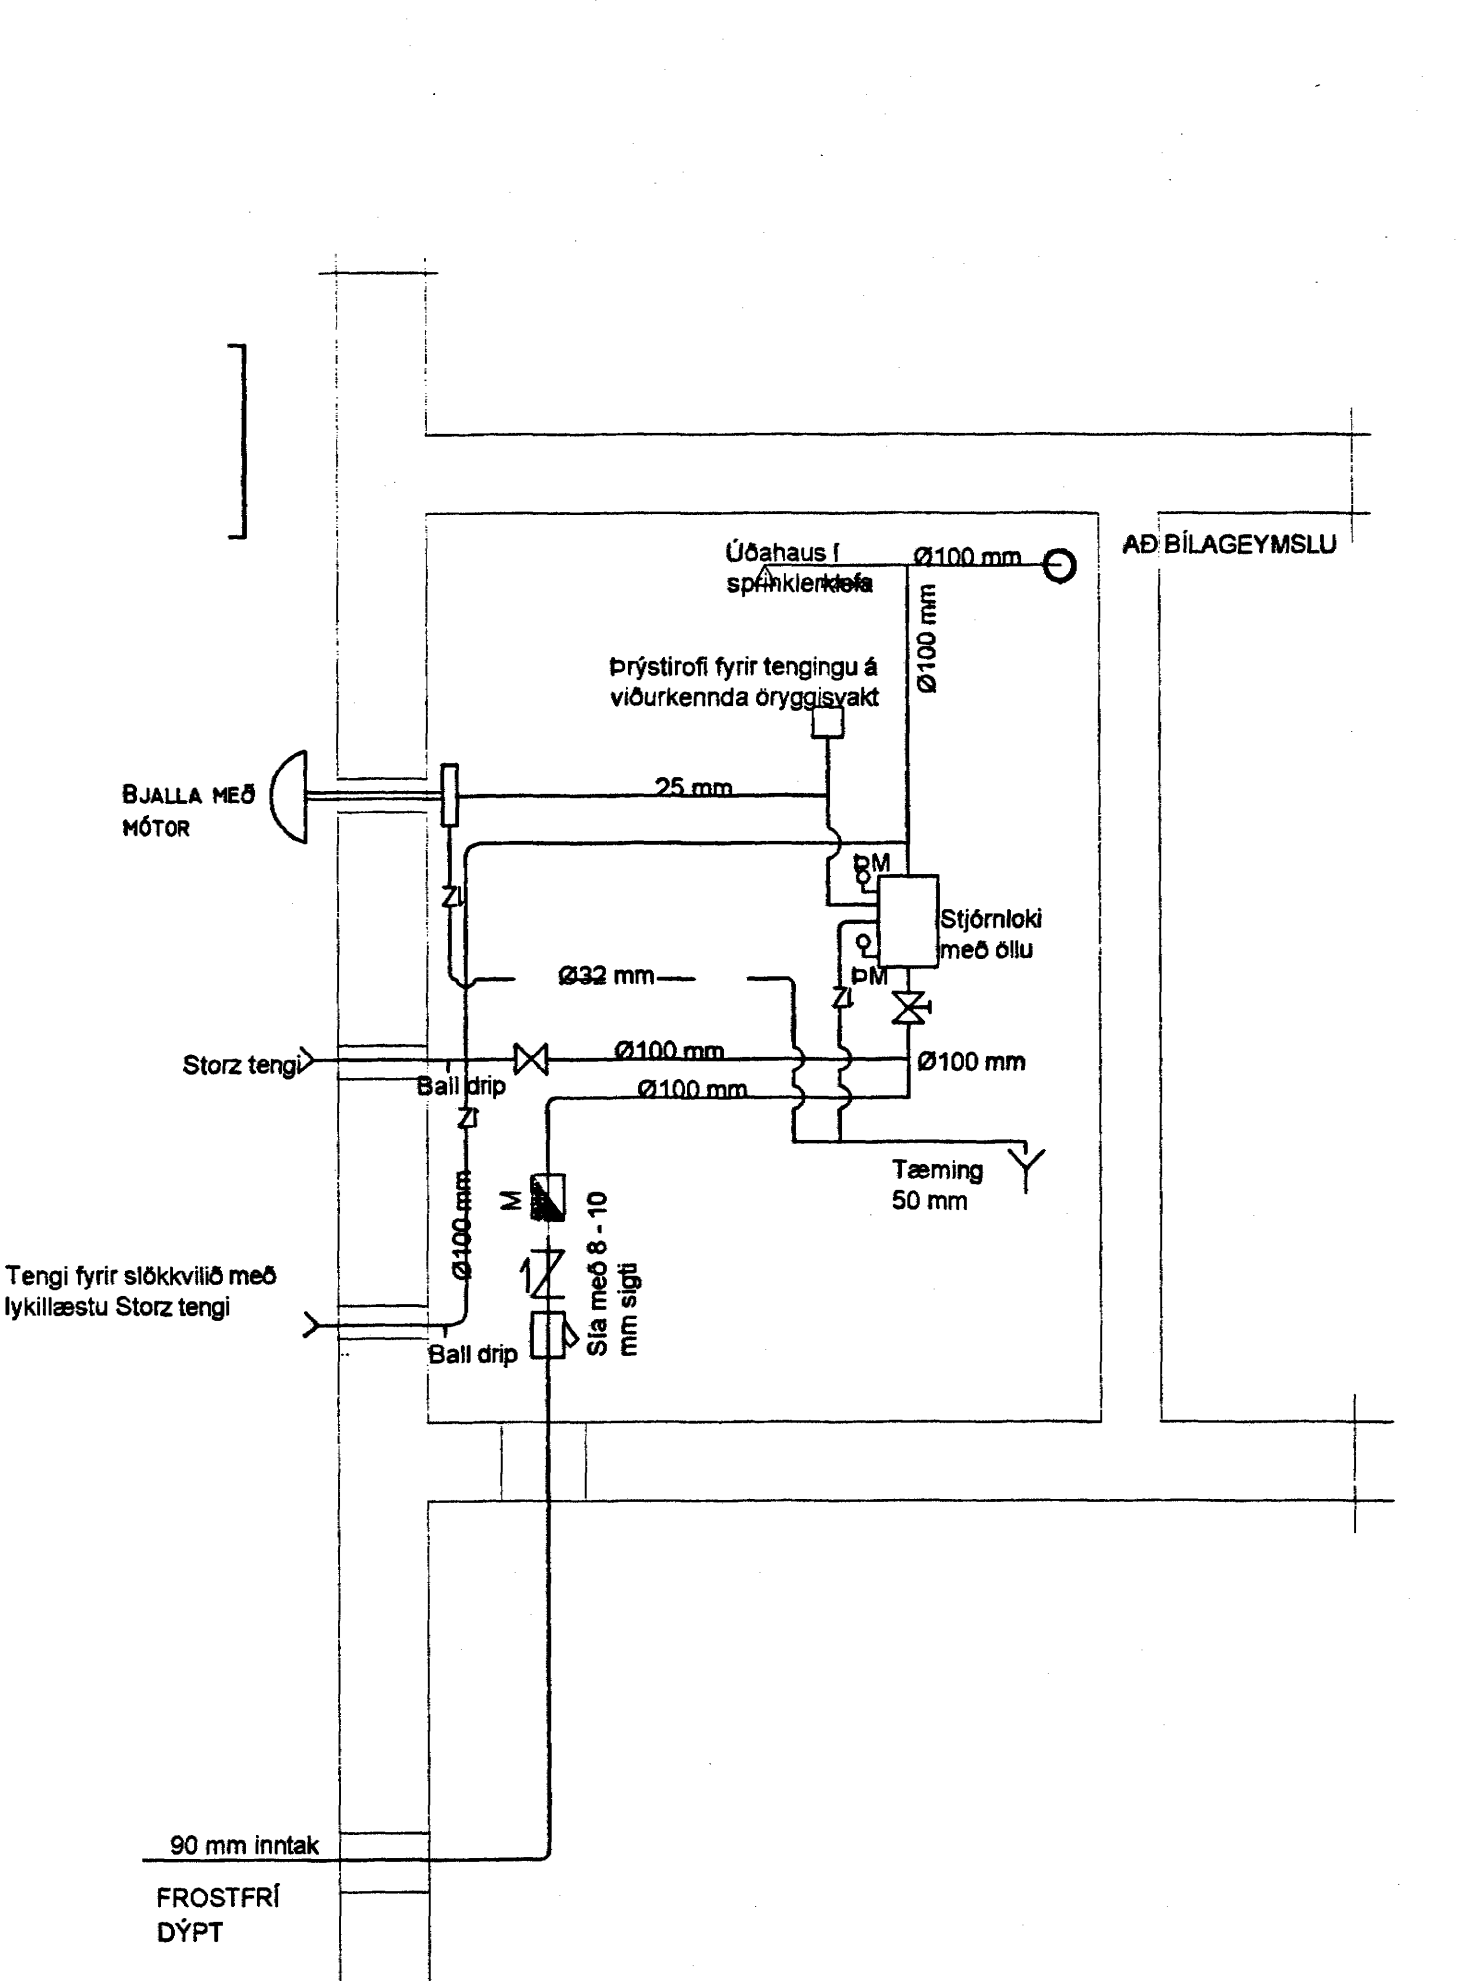


ALMENNAR UPPLÝSINGAR OG SKÝRINGAR VIÐ VATNSÓÐAKERFI:

VATNSÓÐAKERFIÐ ER HANNAÐ Í SAMRÉMI VIÐ REGLUGERÐ NR. 245/1994 OG BS 5306:PART2
 VATNSÓÐAKERFIÐ ER RENNSLISSHANNAÐ.
 KERFIÐ ER HEFÐBUNDIÐ BLAUTKERFI MEÐ VARÐLOKA OG TILHEYRANDI BÓNAÐI.
 ÁHETTUFLOKKUR Í EÍLAGEYMSLUNNI ER OH3 SKV BS 5306:PART2.
 VATNSÞEITLÖKI ÞARF AD VERA A.M.K. 5 L/M²/MIN YFIR 216 M² EDA A.M.K. 1080 L/AIN
 HEILDARVATNSÞURF KERFISINS VIÐ VARÐLOKA ER U.P.B. 1092 L/AIN MEÐ 1,13 BAR ÞRYSTING (SJA RENNSLISÓTREKNINGNA)
 VAINSVETA SEM KERFIÐ TENGIST VIÐ ER 225 MM STOFNLOGN MEÐ 5,7 BAR ÞRYSTING.
 PÍPUR SKULU VERA SVARTAR STÁLPIPUR SKV. DIN 2440 (SKRÓFABAR) OG SKV. EN 10220 (VALSADAR).
 STOFNAR SKULU ALMENNT HALLA AD INNTAKI (A.M.K. 2 MM/M)
 ÞAR SEM STOFNAR EDA GREINAR ERU TERNIR NIÐUR SKAL SETJA TÆMINGU Í LÁGPUNKA.
 STOFNA SKAL STAÐSETJA SEM HEST ÞÓ ÞANNIG AD RÉTTUR HALLI NÁIST.
 GREINAR SKULU ALMENNT TERNIR NIÐUR ÚR STOFNUM.
 MESTA FJARLEGGÐ Á MILLI FESTINGA SKAL VERA 6,1 M FYRIR 80MM OG 100 MM PÍPUR
 A.M.K. EIN FESTING SKAL VERA FYRIR HVERJA SAMSETNINGU
 JARÐSKJÁLTFESTINGAR SKULU VERA SKV. NIFFA 13.
 EINKATTA JARÐSKJÁLTFESTINGAR SEM VARNA HILDARFÆRSLU SKULU VERA MEÐ MAX. 12 METRA MILLIBILI Á STOFNUM.
 TVÁTTA JARÐSKJÁLTFESTINGAR SEM VARNA FÆRSLU Í ALLAR ÁTTIR SKULU VERA MEÐ MAX 24 METRA MILLIBILI Á STOFNUM.
 ÓÐAHAUSAR SKULU VERA UPPVÍSANDI 15 MM K-80 (SSU)
 EFRI BRÚN ÓÐAHAUSA SKULU STAÐSETTIR 75 MM - 150 MM FRÁ LOFTI.
 Í ÖLLUM LÁGPUNKTUM LAGNAR SKAL KOMA FYRIR TÆMINGARLOKUM

 

Tengimynd (ekki í kvarða)

GRUNNMÝND 1:50

Brunamlastofnun
 YFIRFARIÐ
 13 SEPT. 2004
 Sbr. br. 13.09.04
 Guðmundur Guðjónsson

Br.	Dags.	Eðli breytinga	Sign.
BERJAVELLIR 2 HAFNARFIRÐI			
SLÖKKVIKERFI 1 HÆÐAR		Samþykkt þann 21 SEPT. 2004	
MKV. 1:50 1:20		Byggingafulltrúinn í Hafnarfirði E.H. Sigurðsson	
DAGS. MAÍ 2004			
VERK NR. 2218			
TEIKN. NR. 3-01			
HANNAÐ SIG. ÞORLEIFSS. KT. 241148-3009			
TEIKNAD G.H.			
YFIRFARIÐ			
TÆKNIJÓNUSTA SIGURBJAR ÞORLEIFSSONAR ehf. STRANDGÖTU 11 220 HAFNARFIRÐI Sími 555-4255 FAX 565-2875 E-mail taekni@jonusta@islandia.is kt: 440693-2539			