



DATE	NR	BREYTINGAR	SAMB.
11.06.04		Eldhósvaskur ferður	
07.07.04		Iðráttarrör sett inn	
11.08.04		Ferla á brunnnum. Dælubrunnarnið batt við.	
12.08.04		Breyting á stömma F10	

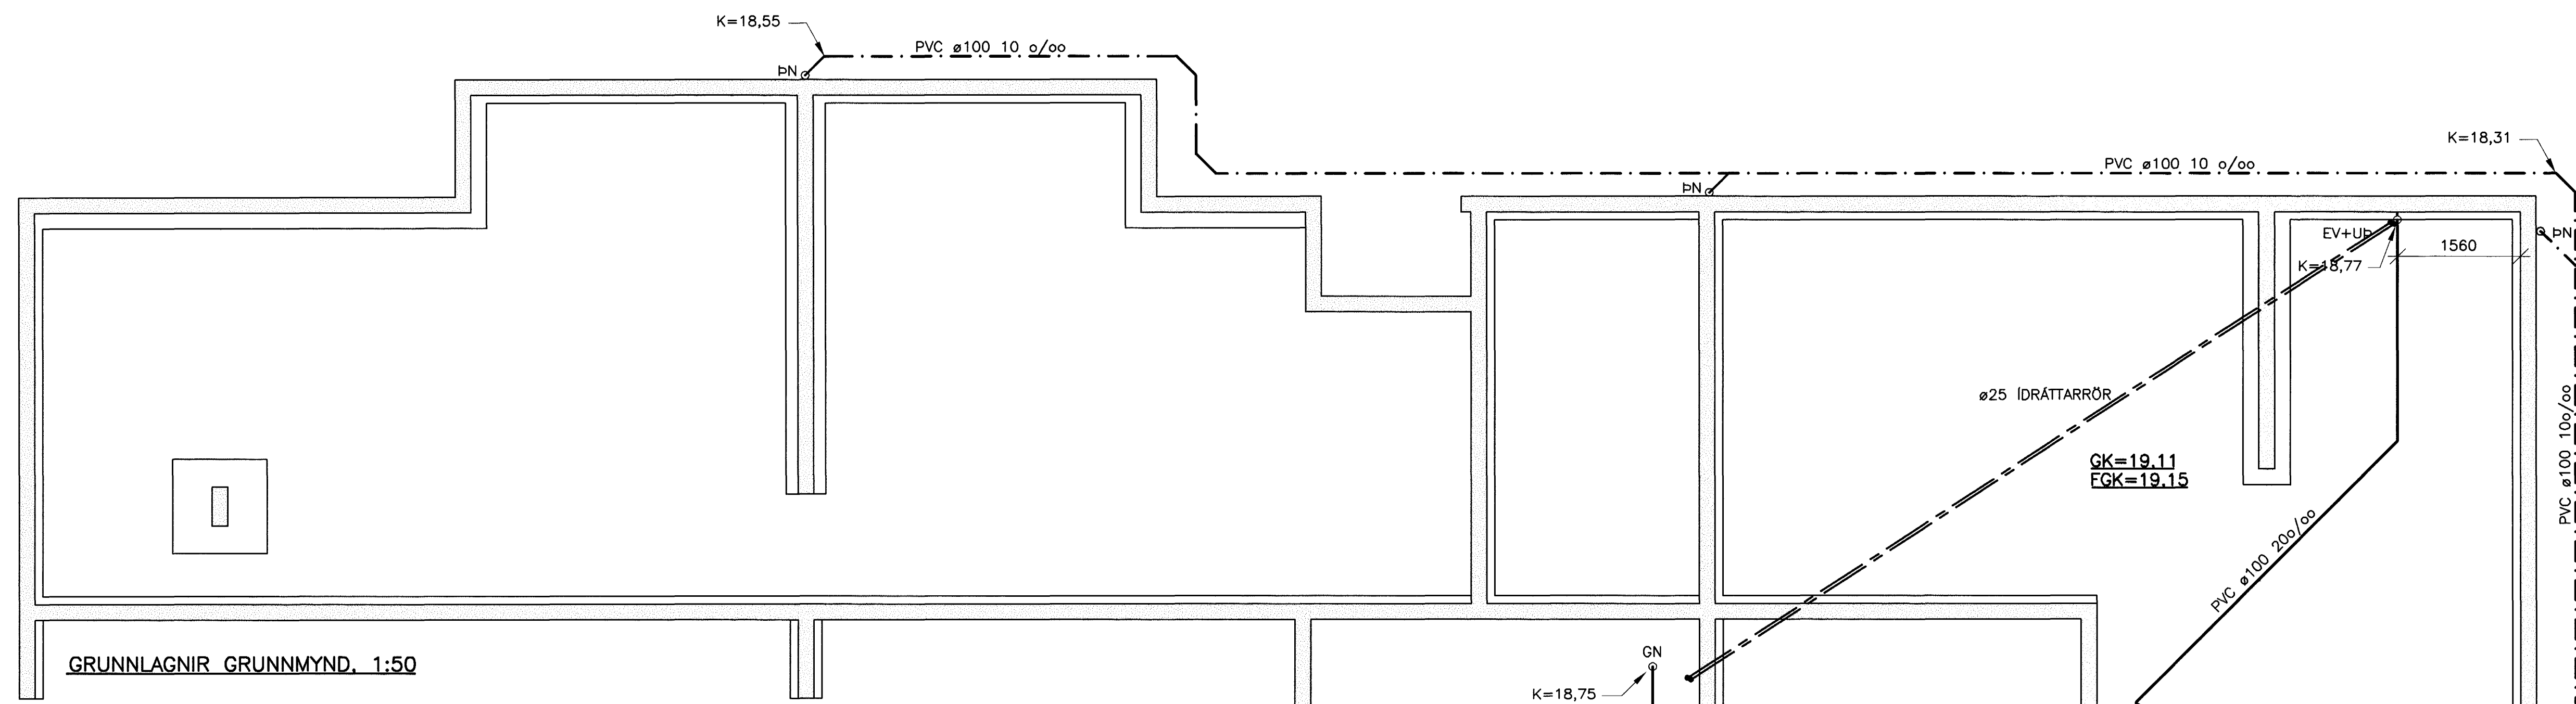


GRUNNLAGNIR GRUNNMYND. 1:50

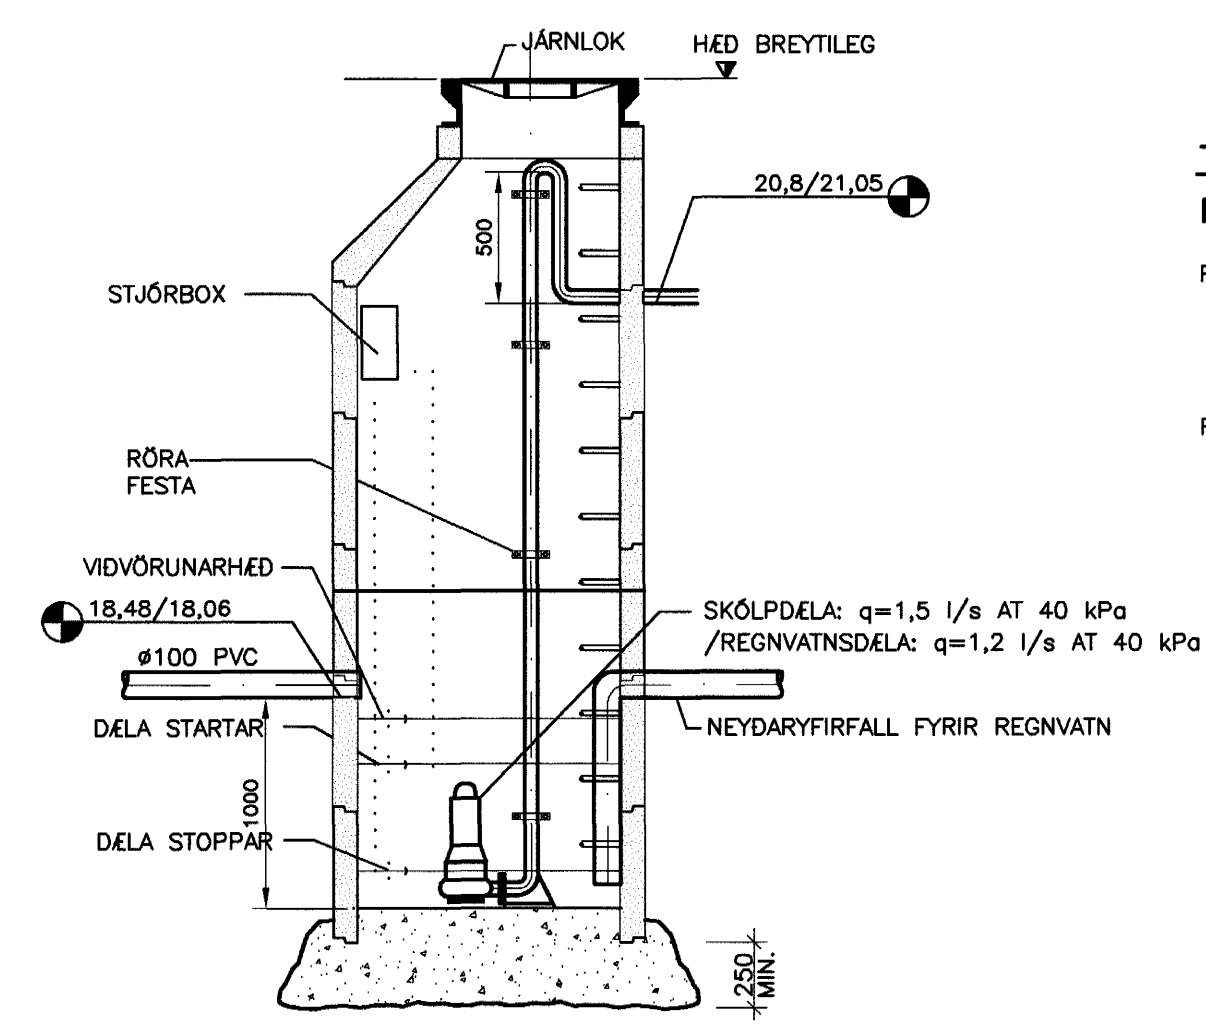


DÆLUBRUNNUR ø1000  
EKKI Í KVARDA

**TEKJALISTI:  
FRÁVEITUKERFI**

- F1. DÆ.01 FRÆRENNSLISDÉLA  
KRÖFUR: HNIÐADELA, GERD FYRIR FRÆRENNSLISVATN.  
AFKÖST: 1,65 l/s VÍÐ  $d_p=40$  kPa.  
HLUTVERK: DÆLUR FRÁVEITUVATNI FRÁ HREINLETISTEKJUM.  
VIDMIDUN: MINIVORTEX FRÁ LOWARA EDA SAMBERILEGT.
- F1. DÆ.02 REGNVATNSDÉLA  
KRÖFUR: DÉLA ETLUD TIL NOTKUNAR Á REGNVATN.  
AFKÖST: 1,20 l/s VÍÐ  $d_p=40$  kPa.  
HLUTVERK: DÆLUR AFRENNSLI VATNS FRÁ ÞAKI.  
VIDMIDUN: DOC 3 FRÁ LOWARA EDA SAMBERILEGT.

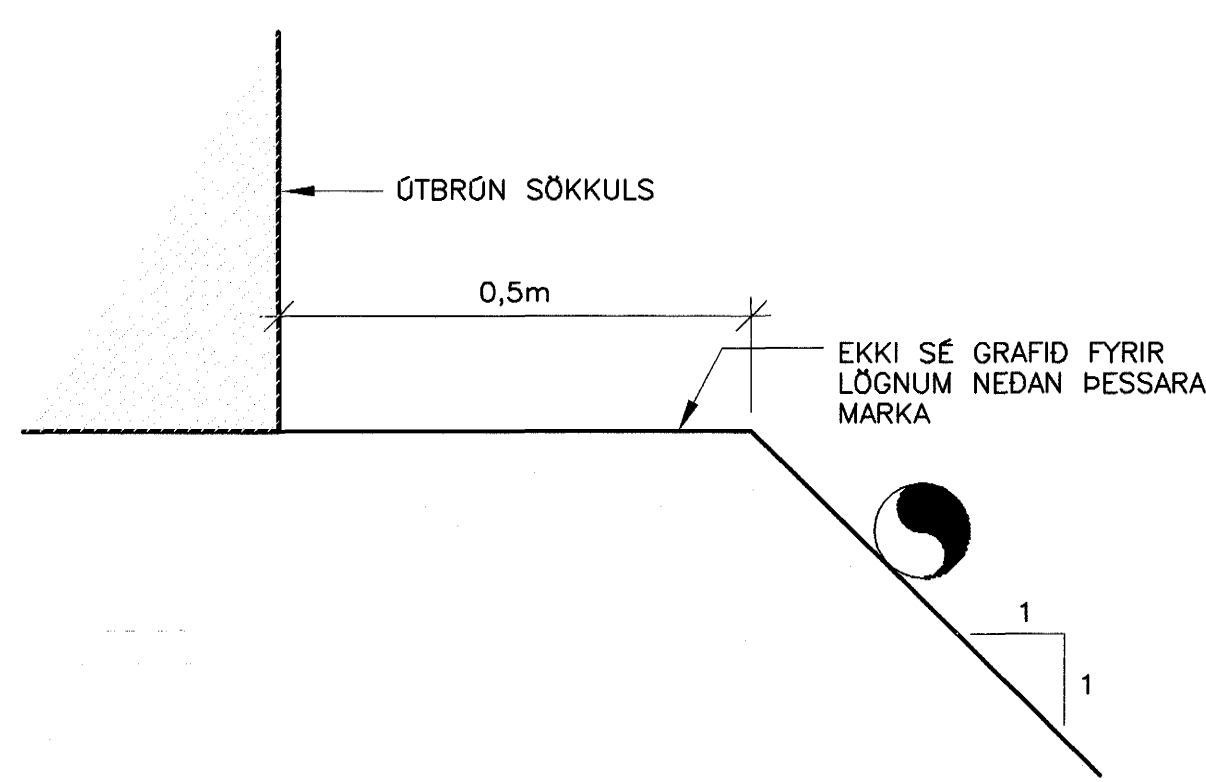

LEGA LAGNA VID HÚS 1:10

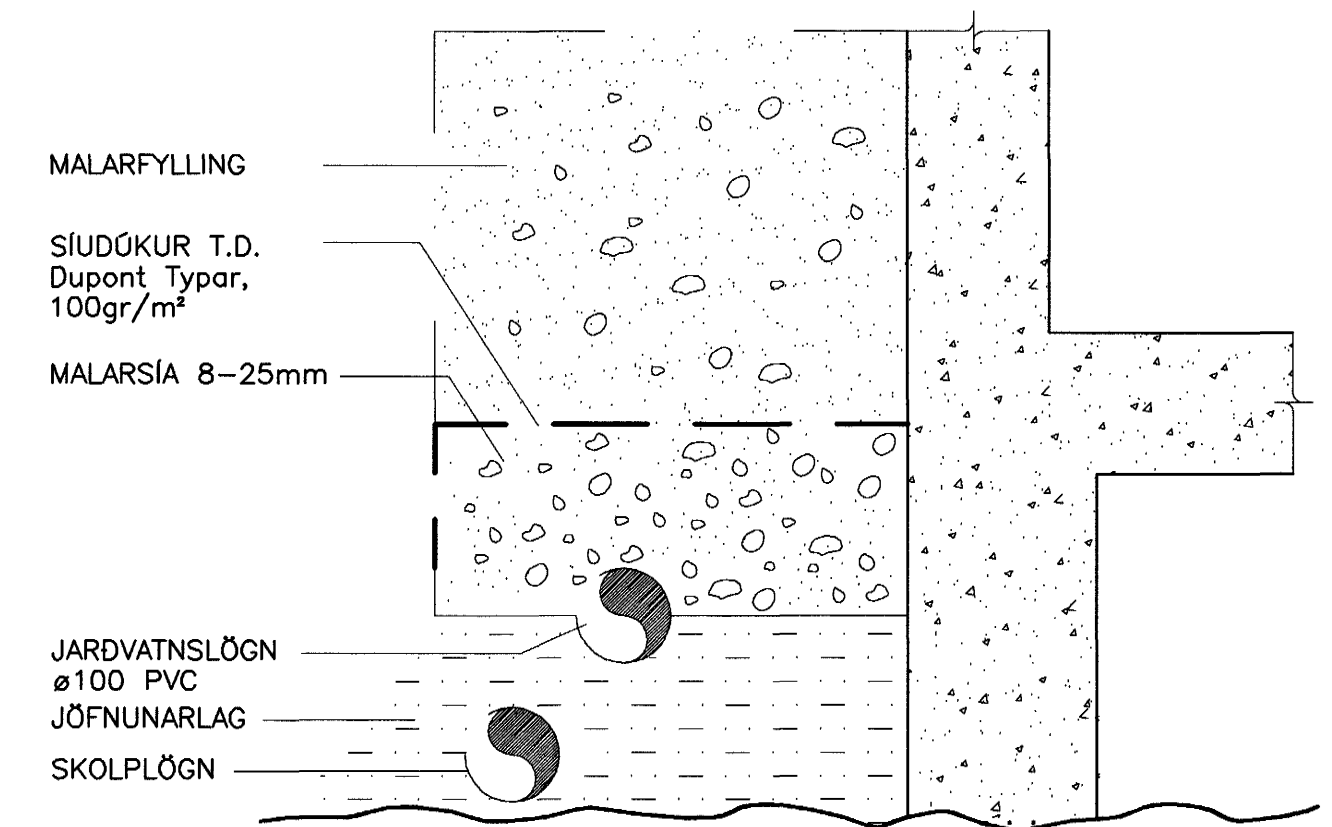

FRÁGANGUR JARÐVATNSLAGNA ÚR PVC 1:10

**MERKINGAR:**

- MERKIR SKOLPLÖGN
- - - DREN- OG REGNVATNSLÖGN
- ~ ~ ~ VATNSLÁS


- ST PÍPUR ÚR STEINSTEYPU
- PVC PÍPUR ÚR POLYVINYLKLORÍD
- PP PÍPUR ÚR POLYPROPYLEN
- PEH PÍPUR ÚR POLYETHYLEN

- HL HANDLAUG
- VS VATTSSALERNI
- SB STEYPIBÁD
- EV ELDHÓSVASKUR
- SV SKÖLVASKUR
- UP UPPNOTTAVEL
- BV ÞVOTTAVEL
- GN GÖLFNIDURFALL
- BN ÞAKNIDURFALL
- SN SVALANIDURFALL
- BR BRUNNUR
- BK BADKAR

**ADRAR SKÝRINGAR:**

- EFNI Í GRUNNLÖGN SKAL VERA STEINSTEYPA EDA PVC.
- EFNI Í FRÆRENNSLÖGN INNAHÖSS SKAL VERA PP EDA PEH.
- EFNI Í FRÆRENNSLÖGN UTANHÖSS SKAL VERA STEINSTEYPA EDA PVC.
- ALLT EFNI OG FRÁGANGUR SKAL VERA Í SAMRÉMI VÍÐ ÁKVEÐI ÍST-65, ÍST-68 OG GILDANDI REGLUGERDIR.
- UNDIR GRUNNLÖGN KEMUR 15cm JÖFNUNARLAG ÚR SANDI SEM ÞUÐPPIST VANDLEGA. HÆÐ JÖFNUNARLAGSINS SKAL HÉFA BELG RÖRANNA OG TAKA SKAL ÚR FYRIR MÖFFU EFTIR ÞUÐPPUN ÞESS. FYLLA SKAL AÐ PÍPUM MÍÐ 20 cm SANDLAGI.
- ALLAR GRUNNLAGNIR SKULU VERA  $d=100$  NEMA ANNAD SÉ TEKID FRAM LAGNIR UNDIR BÍLAPLANI SKULU VERA ÚR ST.

GK=STEYPTUR GÖLFKÓTI  
FGK=ENDANLEGUR GÖLFKÓTI

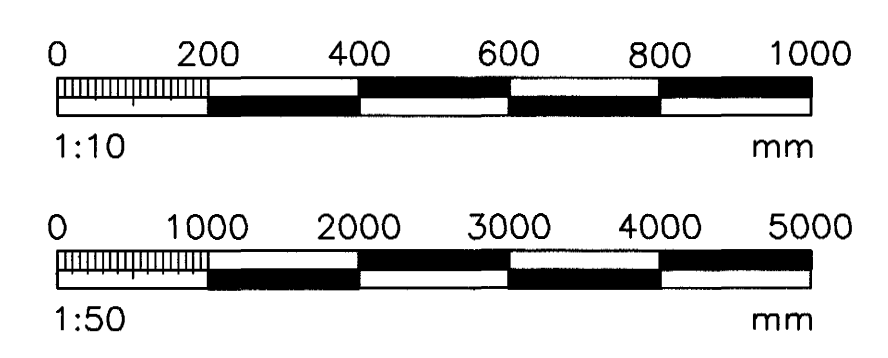

VERKFRÆÐIÞJÓNUSTAN EHF

GRUNNMYNDIR 3 · 108 REYKJAVÍK · SMÍ: 520 9960 · NETTANG: jón@tekník.is gund@tekník.is	VERKINGAR: 04.11	DATE: 23.04.04
<b>ENGJAVELLIR 12</b> HAFNARFJÖRÐUR	DRÖG: STEYPT HÚS	REYKINGAR: 301
DRÖG: FRÁVEITUKERFI, GRUNNLAGNIR, GRUNNMYND OG SNIB	SAMBYR: Jón Guðmundsson 280255-4329	DRÖG: L2
DRÖG: GH, TESSAR: GH, MALT: , VÍRFARE: JG	SAMBYR: jónfudur	REYKINGAR: 301

Bygginguáttalning: Hafnarfjörður  
13.08.2004  
H6

Móttaki: ISK  
Samb.: 12.08.04  
H6