



DATE	NR.	BREYTINGAR	SAMB.
11.06.04		Eldhósvaskur farður	
07.07.04		Ídráttarrör sett inn	
11.08.04		Færsla á brunnum. Delubrunnsíði balt við.	

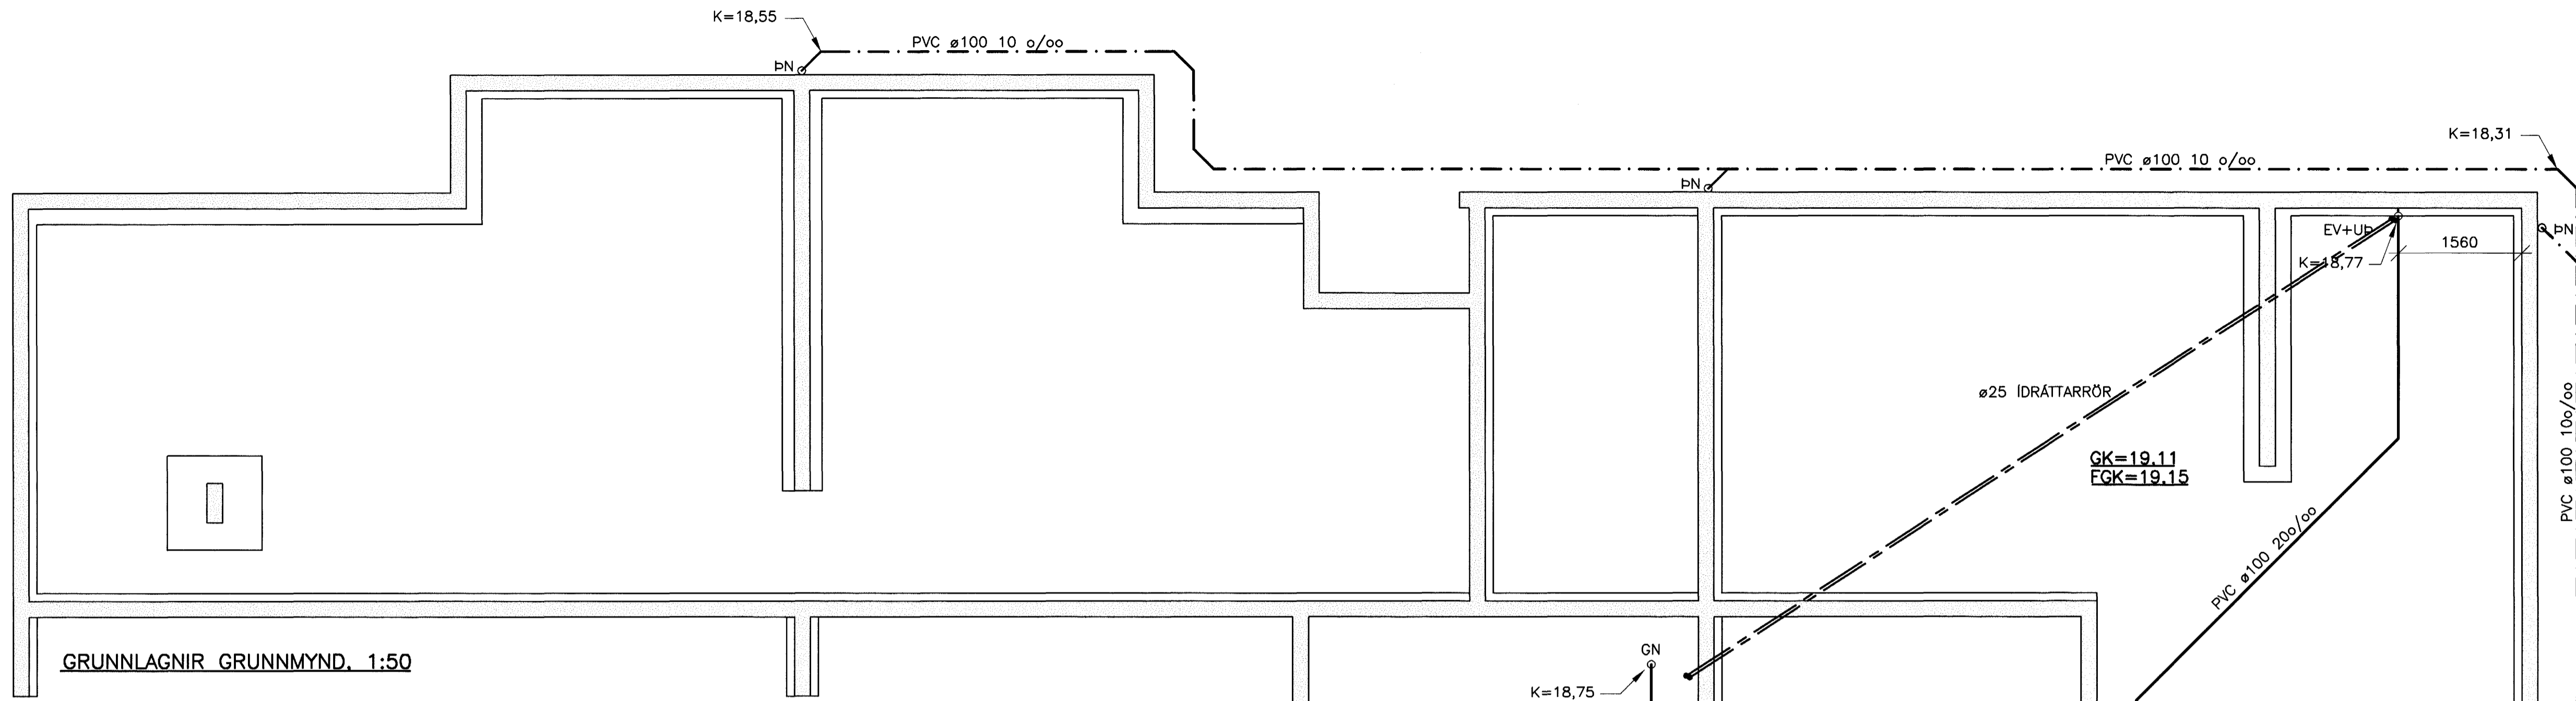


GRUNNLAGNIR GRUNNMYND, 1:50

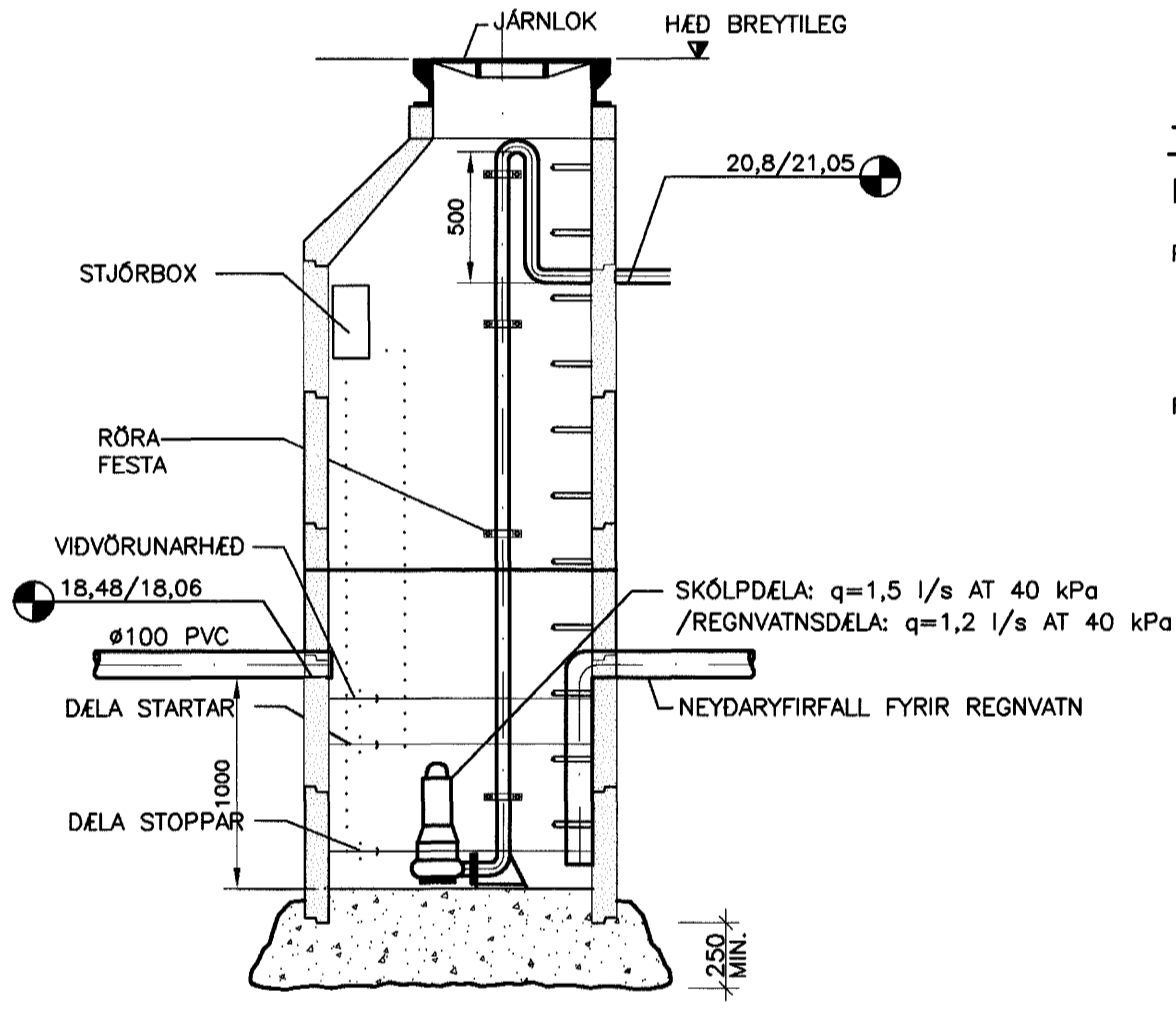


DELUBRUNNUR ø1000
EKKI Í KVARÐA

TEKJALISTI:
FRÁVEITUKERFI

- F1. D.E.01 FRÆRENNSLISDEÐLA
KRÖFUR: HNIÐADEÐLA, GERÐ FYRIR FRÆRENNSLISVATN.
AFKÖST: 1,65 l/s VID dP=40 kPa.
HLUTVERK: DEÐLUR FRÁVEITUVATNI FRÁ HREINLETISTEKJUM.
VIDMIDUN: MINIVORTEX FRÁ LOWARA EÐA SAMBÆRILEGT.
- F1. D.E.02 REGNVATNSDEÐLA
KRÖFUR: DEÐLA ETÐUD TIL NOTKUNAR Á REGNVATN.
AFKÖST: 1,20 l/s VID dP=40 kPa.
HLUTVERK: DEÐLUR AFRENNSLI VATNS FRÁ ÞAKL.
VIDMIDUN: DOC 3 FRÁ LOWARA EÐA SAMBÆRILEGT.

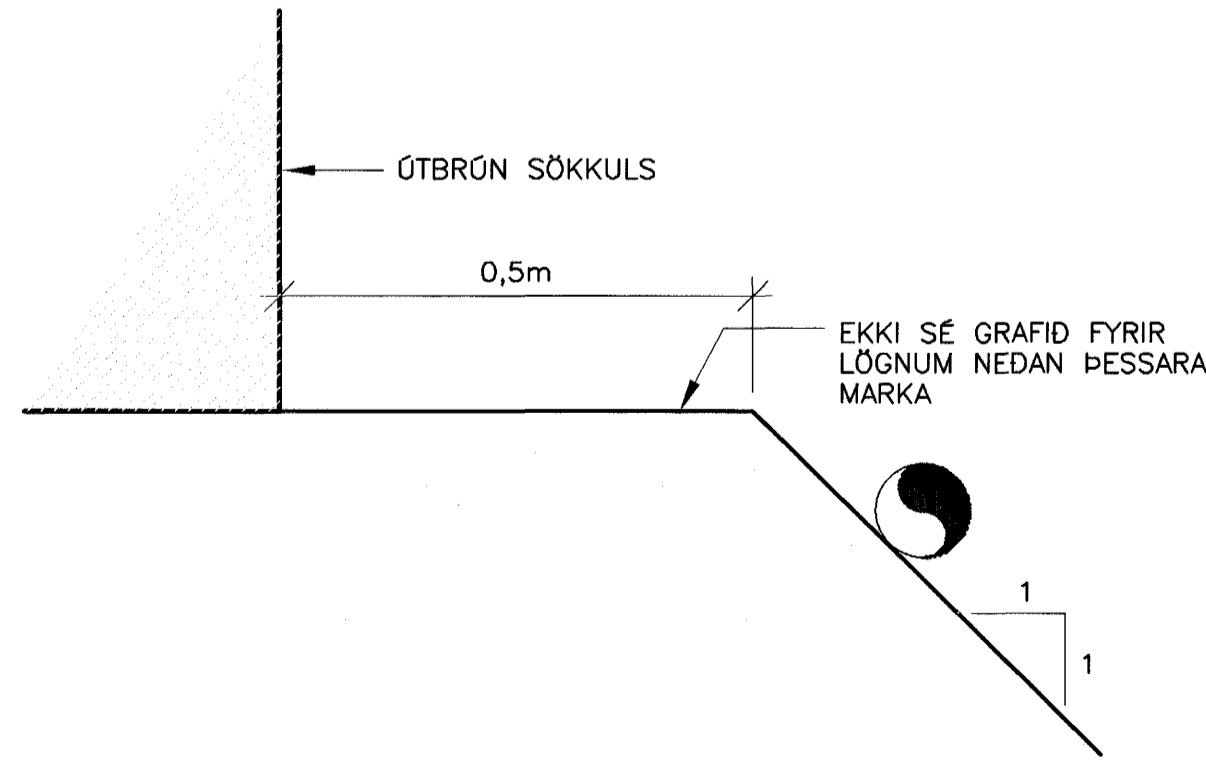

LEGA LAGNA VID HÚS 1:10

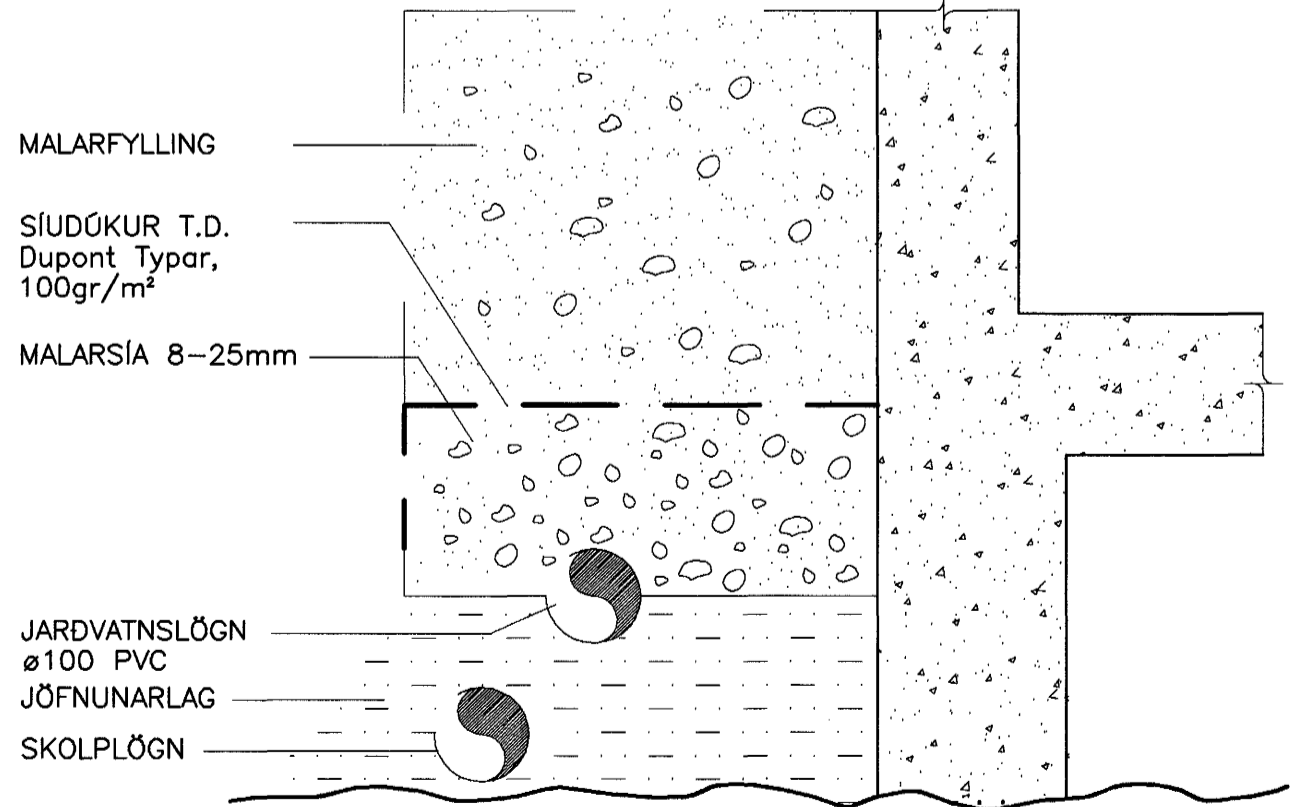

FRÁGANGUR JARÐVATNSLAGNA ÚR PVC 1:10

MERKINGAR:

- MERKIR SKÖLPÖGN
- - - DREN- OG REGNVATNSLÖGN
- ~ OG ~ VATNSLÁS


- ST PÍPUR ÚR STEINSTEYPU
- PVC PÍPUR ÚR POLYVINYLKLORID
- PP PÍPUR ÚR POLYPROPYLEN
- PEH PÍPUR ÚR POLYETHYLEN

- HL HANDLAUG
- VS VATNSALERNI
- SB STEYPIBÁÐ
- EV ELÐHÓSVASKUR
- SV SKÖLVASKUR
- UP UPPÞVOTTAVEL
- BV ÞVOTTAVEL
- GN GÖLFNIDURFALL
- PN ÞAKNIDURFALL
- SN SVANLIDURFALL
- BR BRUNNUR
- BK BAÐKAR

ADRAR SKÝRINGAR:

EFNI Í GRUNNLÖGN SKAL VERA STEINSTEYPA EÐA PVC.
EFNI Í FRÆRENNSLISLÖGN INNAHÖSS SKAL VERA PP EÐA PEH.
EFNI Í FRÆRENNSLISLÖGN UTANHÖSS SKAL VERA STEINSTEYPA EÐA PVC.
ALLT EFNI OG FRÁGANGUR SKAL VERA Í SAMRÆMI VID AKVEDI
IST-65, IST-68 OG GILDANDI REGLUGERÐIR.
UNDIR GRUNNLÖGN KEMUR 15cm JÖFNUNARLAG ÚR SANDI SEM
ÞJAPPJET VANDLEGA. HÉÐ JÖFNUNARLAGSINS SKAL HÉFA BELG RÖRANNA
OG TAKA SKAL ÚR FYRIR MÖFFU EFTIR ÞUÐPPUN ÞESS. FYLLA SKAL AD
PÍPUM MED 20 cm SANDLAGI.
ALLAR GRUNNLAGNIR SKULU VERA d=100 NEMA ANNAD SÉ TEKID FRAM
LAGNIR UNDIR BILAPLANI SKULU VERA ÚR ST.

GK=STEYPTUR GÖLFKÓTI
FGK=ENDANLEGUR GÖLFKÓTI

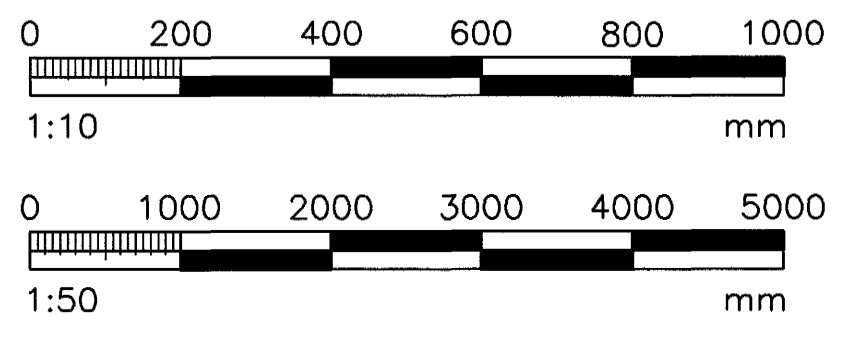

VERKFRÆÐIÞJÓNUSTAN EHF

PROJEKTUR	ENGJAVELLIR 12	PROJEKTUR	04.11	DATE	23.04.04
STADUR	HAFNARFJÓRÐUR	DRÖG	STEYPT HÓS	DRÖG	301
FRÁVEITUKERFI	GRUNNLAGNIR	DRÖG	Jón Guðmundsson	DRÖG	L2
GRUNNMYND OG SNIÐ		DRÖG	280255-4329	DRÖG	1:50/1:10
DRÖG	GH	DRÖG	GH	DRÖG	301

Bygginguáskilning
11. APR. 2004
HÓ

Móttakið.
Samb. 11.03.04
HÓ