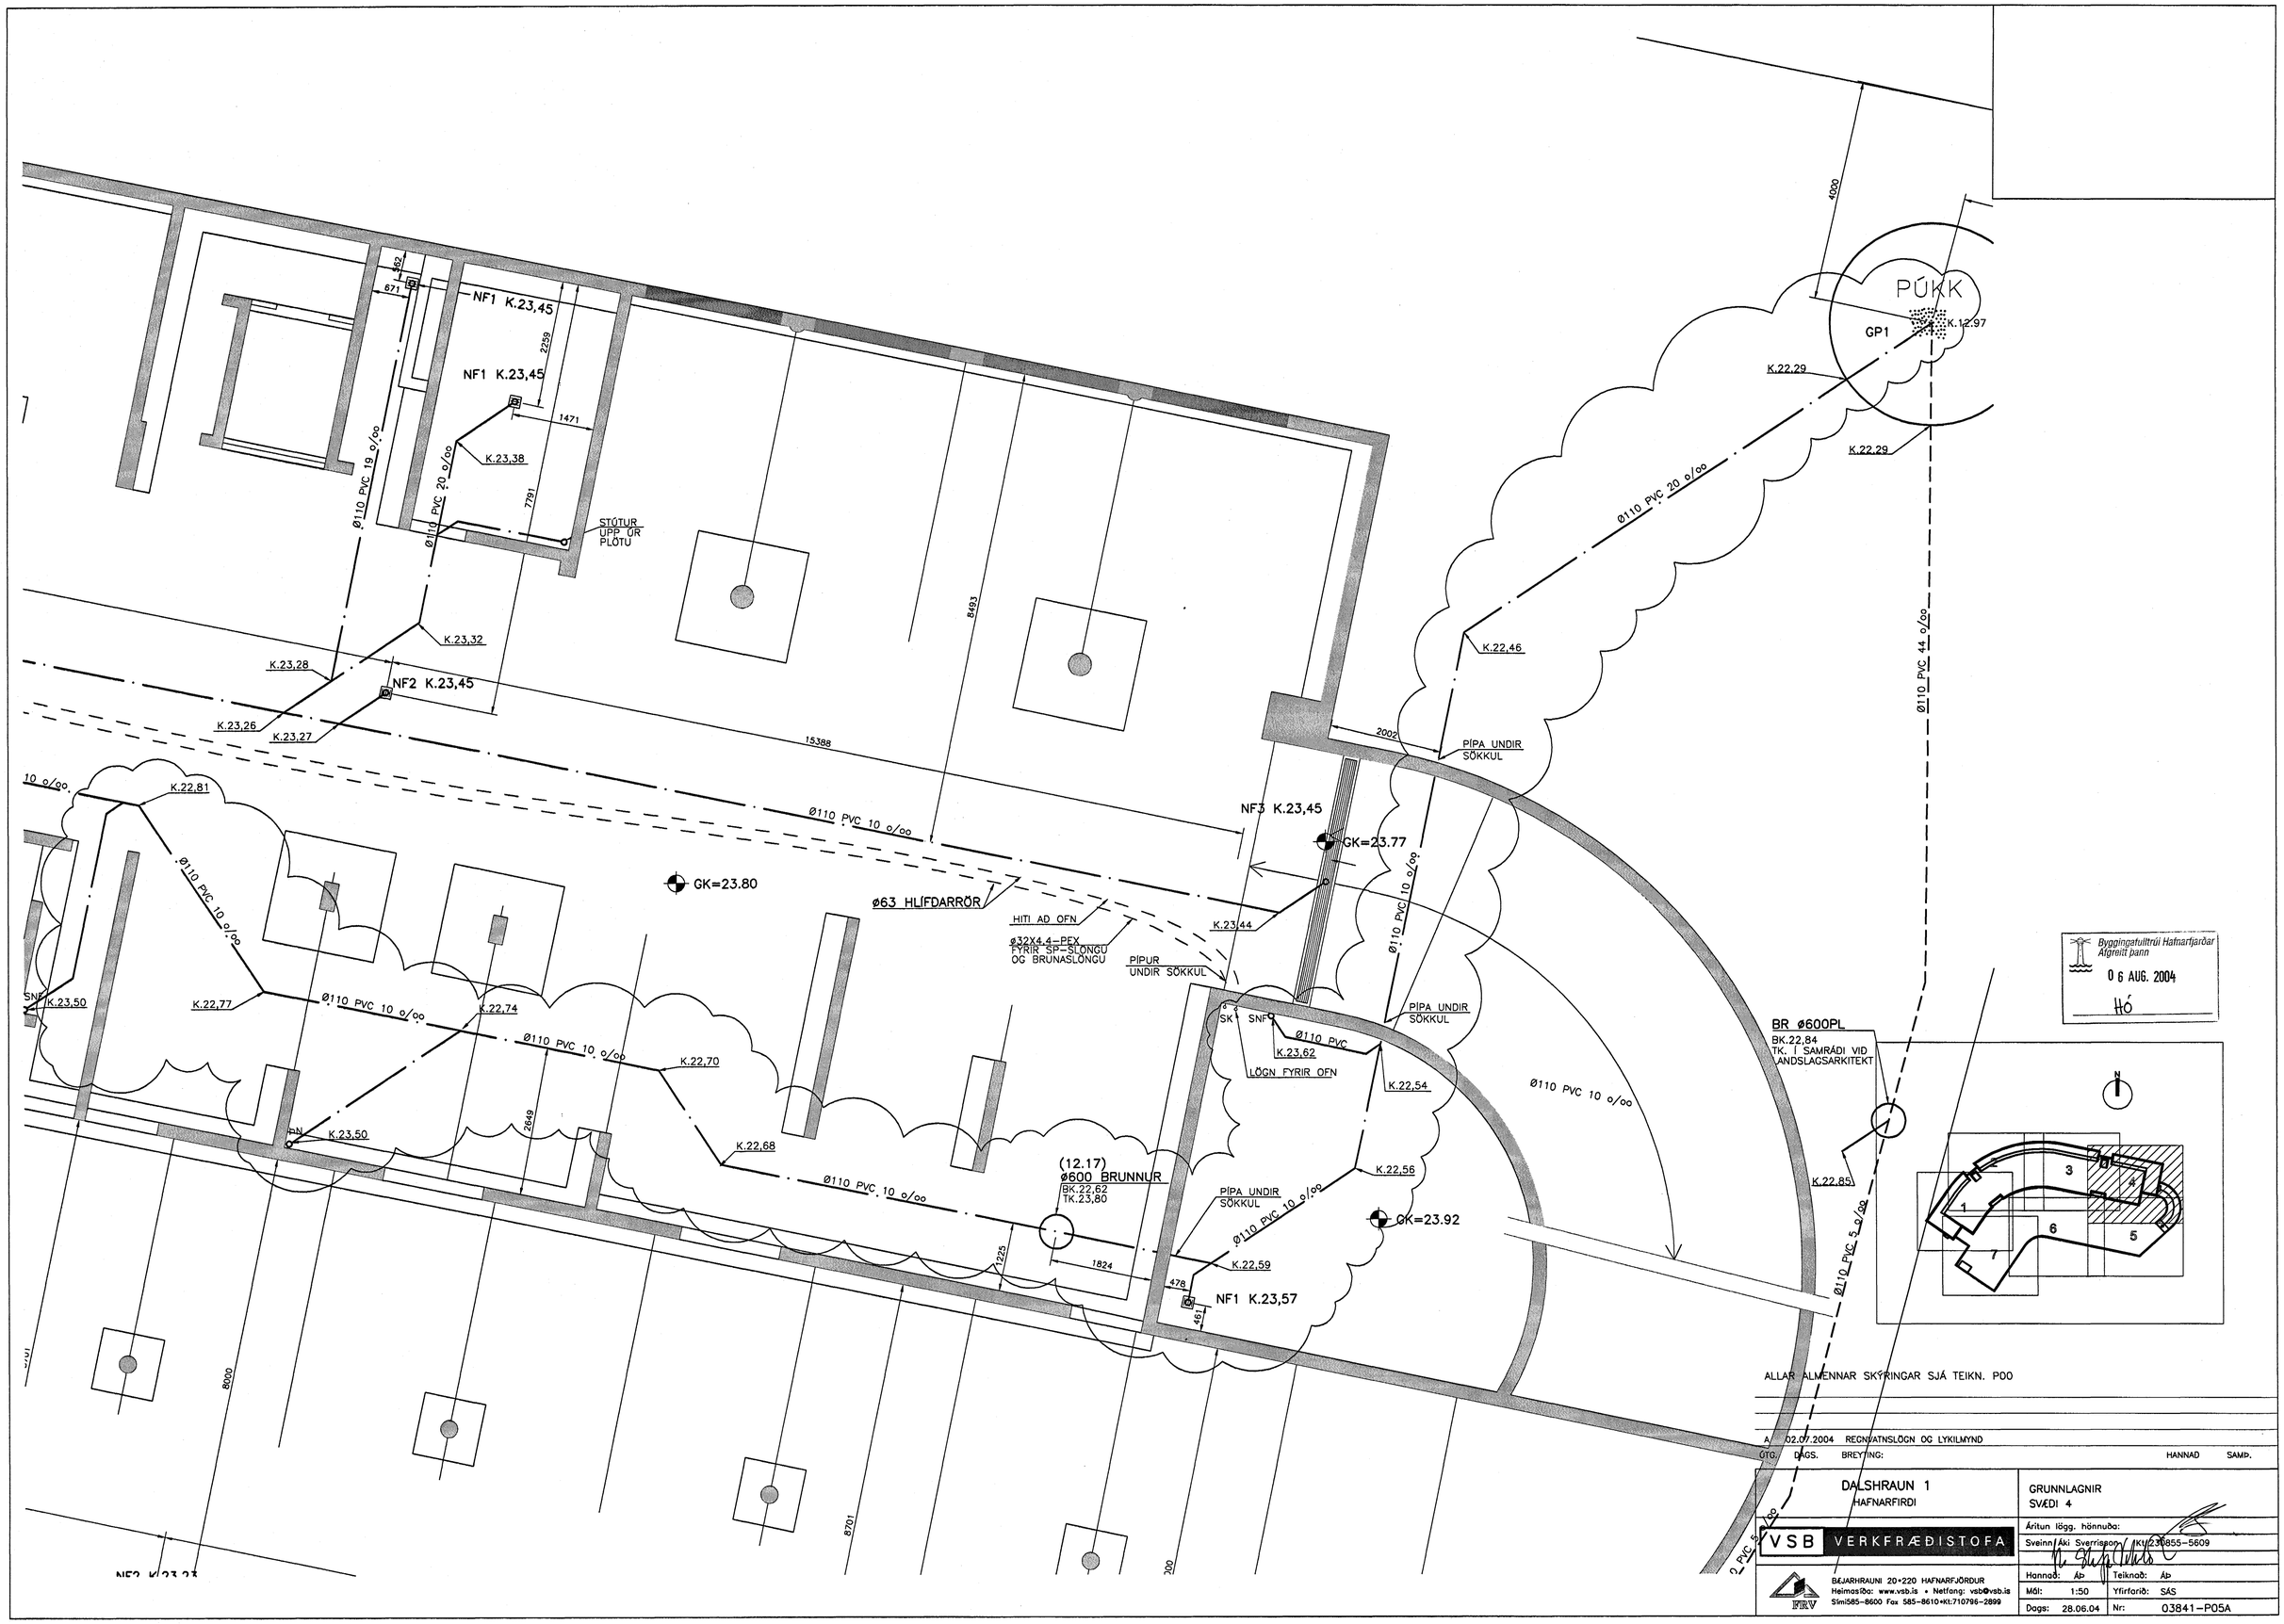

NF1 K.23,45
NF1 K.23,45
K.23,38
STÚTUR UPP ÚR PLÖTU
Ø110 PVC 19 o/oo
Ø110 PVC 20 o/oo
K.23,32
K.23,28
NF2 K.23,45
K.23,26
K.23,27
15388
8493
Ø110 PVC 10 o/oo
K.22,81
GK=23.80
ø63 HLÍFDARRÖR
HITI AD OFN
ø32X4.4-PEX FYRIR SP-SLÖNGU OG BRUNASLÖNGU
PÍPUR UNDIR SÖKKUL
K.23,44
NF3 K.23,45
GK=23.77
K.22,29
K.22,29
PÚKK
GP1
K.12.97
Ø110 PVC 20 o/oo
K.22,46
PÍPA UNDIR SÖKKUL
Ø110 PVC 44 o/oo
K.23,50
K.22,77
K.22,74
K.22,70
K.23,50
K.22,68
(12.17)
ø600 BRUNNUR
BK.22,62
TK.23,80
SK
SNF
K.23,62
LÖGN FYRIR OFN
K.22,54
K.22,56
GK=23.92
K.22,59
NF1 K.23,57
BR ø600PL
BK.22,84
TK. Í SAMRÁÐI VIÐ LANDSLAGSARKITEKT
K.22,85
Ø110 PVC 5 o/oo
Byggingafulltrúi Hafnarfjarðar Afgreitt þann
06 AUG. 2004
Hó
ALLAR ALMENNAR SKÝRINGAR SJÁ TEIKN. P00
A 02.07.2004 REGNVATNSLÖGN OG LYKILMYND
ÚTG. DAGS. BREYTING: HANNAÐ SAMÞ.
DALSHRAUN 1
HAFNARFIRÐI
GRUNNLAGNIR
SVÆÐI 4
VSB VERKFRÆÐISTOFA
Áritun lögg. hönnuða:
Sveinn Áki Sverrisson KT:230855-5609
BÆJARHRAUNI 20•220 HAFNARFJÖRÐUR
Heimasíða: www.vsb.is • Netfang: vsb@vsb.is
Sími585-8600 Fax 585-8610•Kt:710796-2899
FRV
Hannað: ÁÞ
Teiknað: ÁÞ
Mál: 1:50
Yfirfarið: SÁS
Dags: 28.06.04
Nr: 03841-P05A