


OFN NR.	STADUR	HITAÞÖRF	MESTA LENGD	MESTA HÆÐ
101	BAÐ	310	500	600
102	ÞVOTTUR	310	500	600
103	STOFA/ELDHÚS	1,420	1400	600
104	STOFA/ELDHÚS	1,710	1700	400
105	HERB	750	1500	600
106	STOFA/ELDHÚS	2,910	2400	400
107				
108	HJÓN	920	1500	600
110	STOFA/ELDHÚS	2,380	2600	400
111	HERB	750	1500	600
112	STOFA/ELDHÚS	2,270	2600	400
113	STOFA/ELDHÚS	1,200	1200	400
114	HJÓN	1,130	1500	600
115	ANDD	890	900	600
116	BAÐ	340	500	600
117	ÞVOTTUR	310	500	600
118	HERB	710	1200	600
119	HERB	850	1500	600
120	ANDD	450	600	600
121	ÞVOTTUR	310	500	600
122	BAÐ	300	500	600
123	HERB	710	1500	600
124				
125				
126				
127				
128				
129	HERB	810	1500	600
130	ANDD	520	600	600
131	ÞVOTTUR	320	500	600
132	BAÐ	300	500	600
133	HJÓN	940	1500	600
134	GEYMSLA	280	500	600
135	HERB	800	1500	600
136	ANDD	500	600	600
137	HJÓN	920	1500	600
138	HJÓL/VAGNAR	2,060	2000	600
139	HJÓL/VAGNAR	1,260	1400	600
140	GEYMSLA	510	600	600
141	GEYMSLA	570	600	600
142	GEYMSLA	570	600	600

GRUNNMYND 1 HÆÐAR 1:50

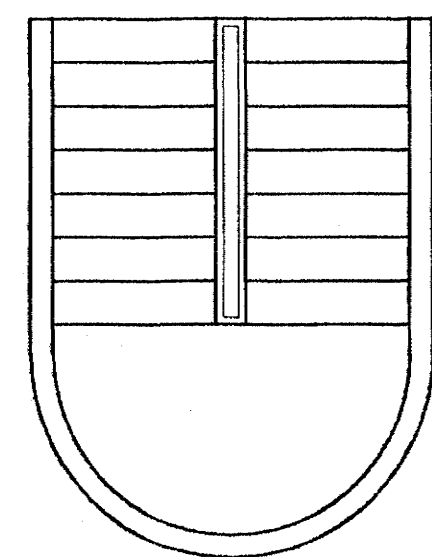

01	OKT.04	LEGU LAGNA BR. OFNAR	140
		OG 143 FÆRDIR	G.H.
Br.	Dogs.	Eðli breytinga	Sign

DAGGARVELLIR 6A  
HAFNARFIRÐI

HITA-VATNS OG FRÁRENNISLAGNIR  
1 HÆÐAR

Sambýkt þann  
26 OKT. 2004

MKV. 1:50

DAGS. APRIL. 2004

VERK NR. 2229

TEIKN. NR. 2-05

HANNAD SIG. ÞORLEIFSS. KT. 241148-3009

TEIKNAD G.H.

YFIRKARIÐ

TEKNIÞJÓNUSTA SIGURDAR ÞORLEIFSSONAR ehf  
STRANDGÖTU 11 220 HAFNARFIRÐI  
Sími 555-4255 FAX 555-2875  
E-mail taekniþjonusta@islandia.is  
kt: 440693-2539