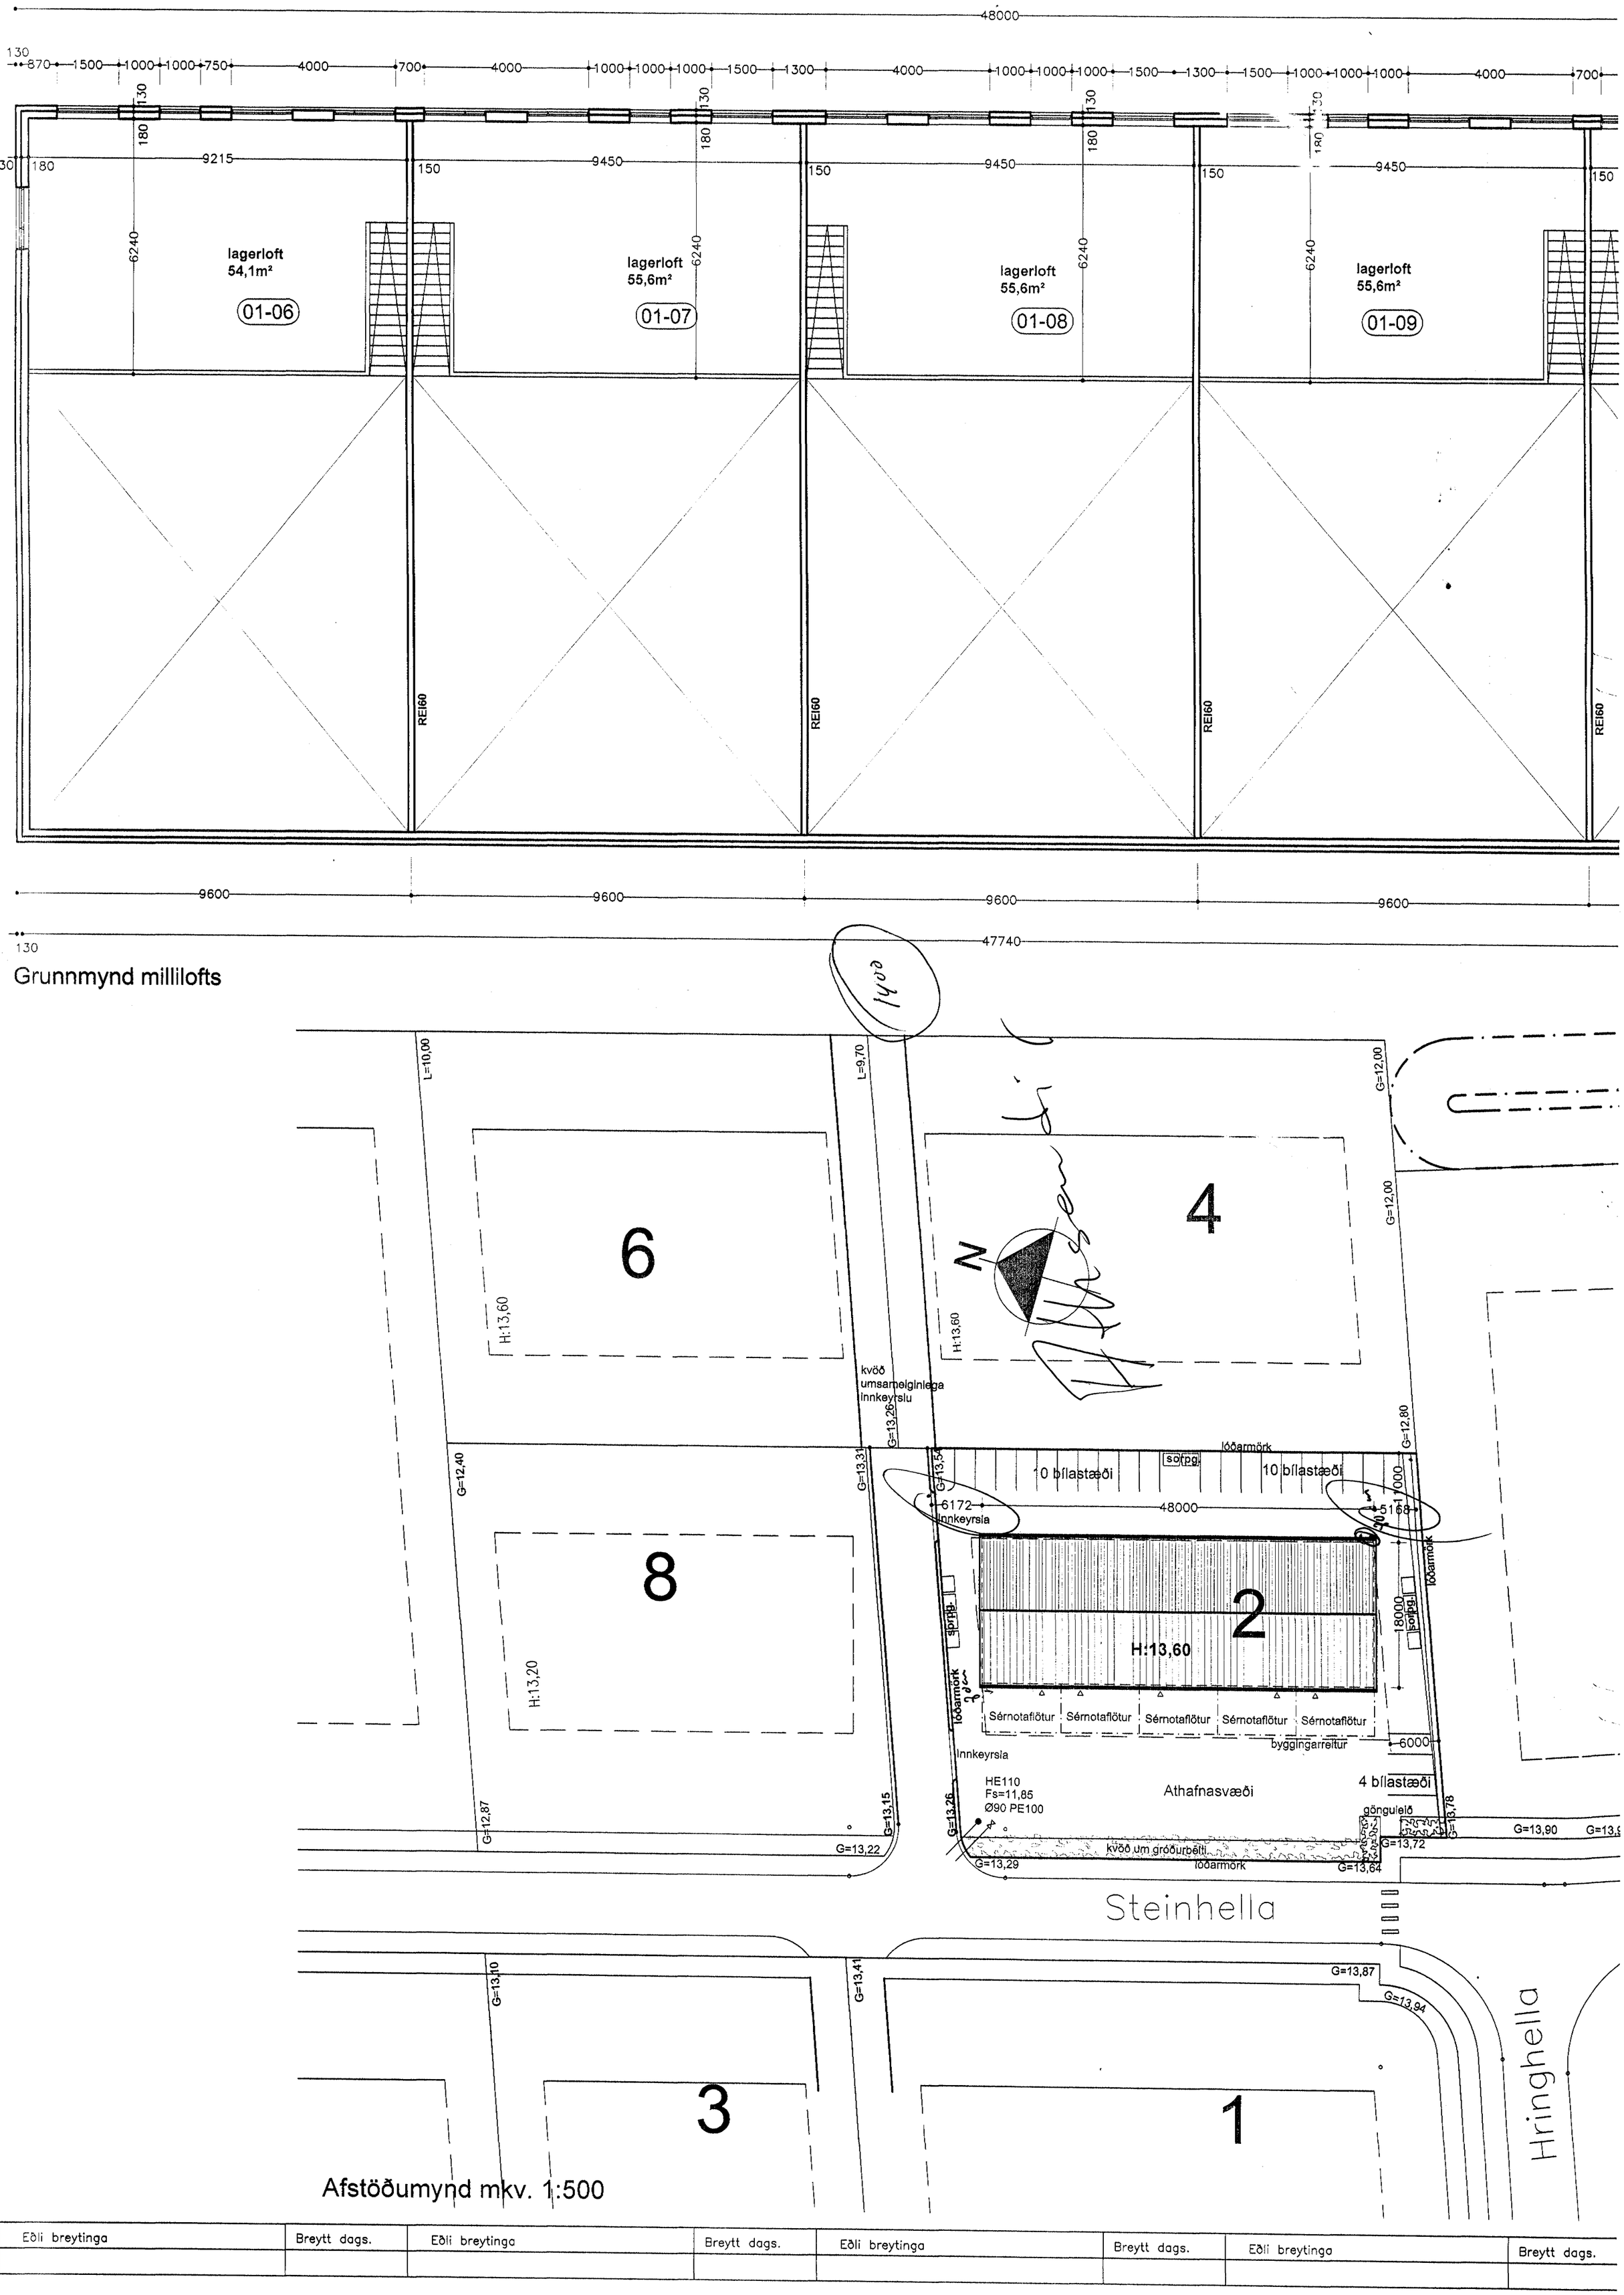

Grunnmynd millilofts

Afstöðumynd mkv. 1:500

s.	Eðli breytinga	Breytt dags.	Eðli breytinga	Breytt dags.	Eðli breytinga	Breytt dags.	Eðli breytinga	Breytt dags.