


05.10.04	SKYGGNI YFIR INNGANG BETT VÐ

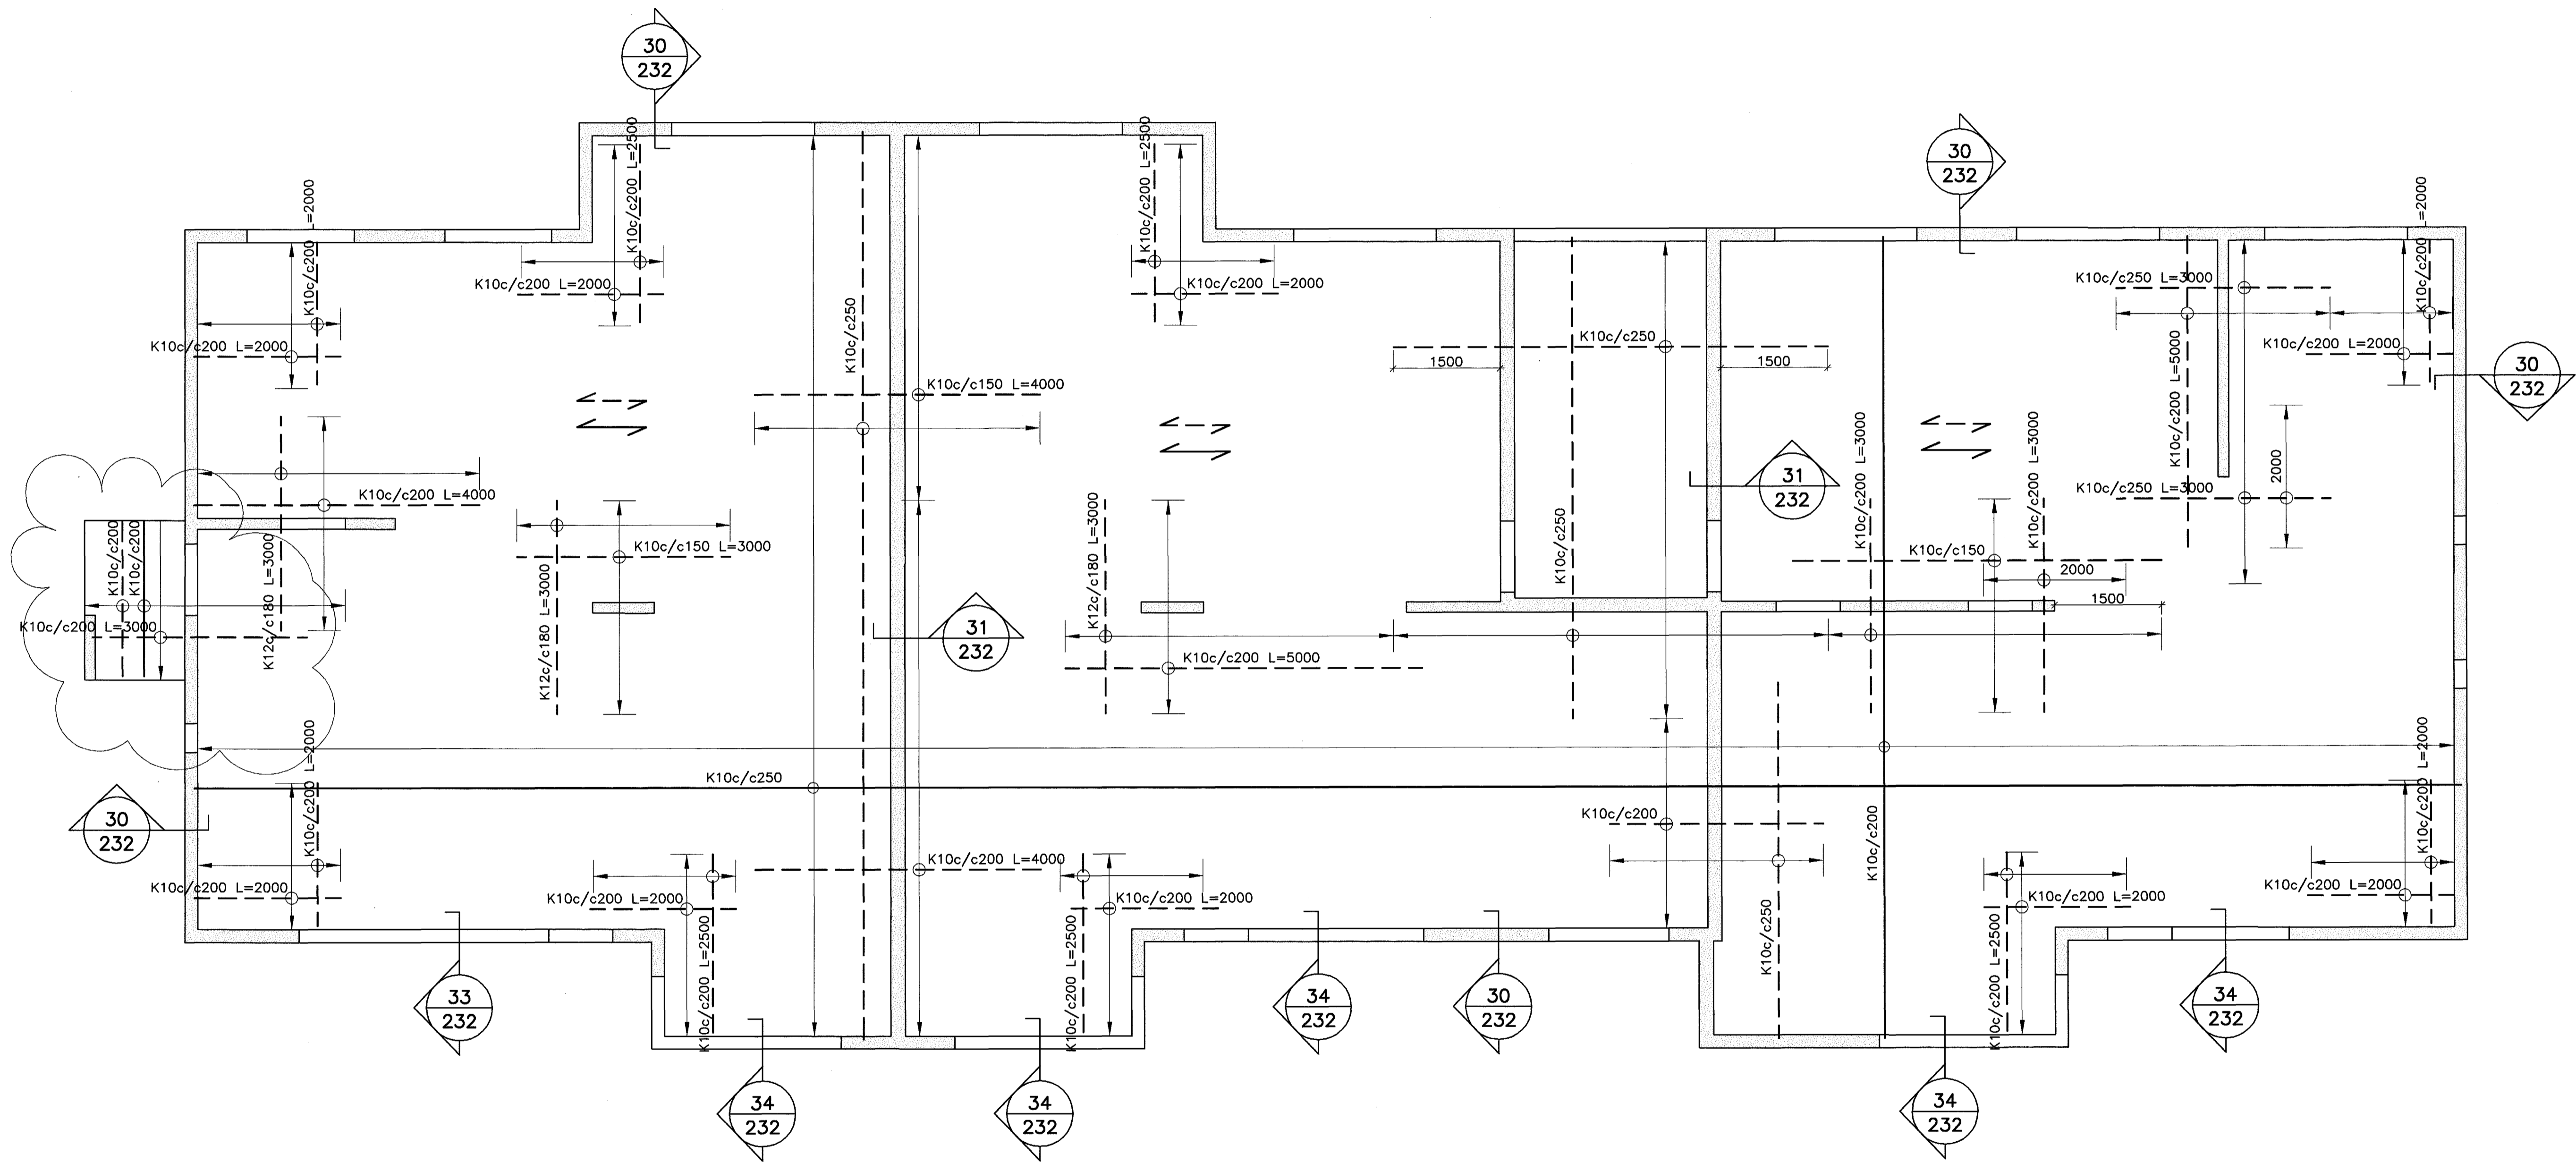



PLÖTUÞYKKT ÞAKPLÖTU ER BREYTILEG, 160 MM
 VIÐ NIÐURFÖLL OG ÞYKKIST SEM NEMUR ÞAKHALLA 1:50.
 ÞAKPLATA ER LÁGRÉTT AÐ NEDANVERÐU.
 SJÁ NÁNAR TEIKNINGU ARKITEKTA 20-07.

Mottakið:
 Skýringar
 Samþ. 02.04
 Hinn

SKÝRINGAR SJÁ TEIKN 200

Samþykkt þann
 12 OKT. 2004

Byggingafráttirinn í Hafnarfirði
 E.h. Sigurbjartur Halldórsson

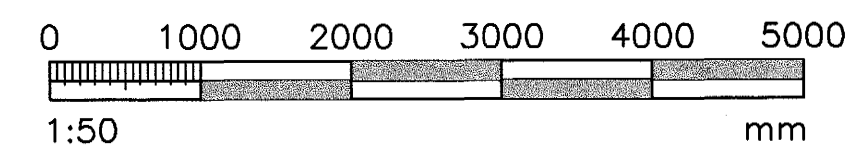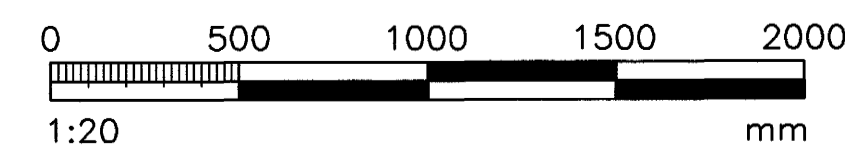

VERKFRÆÐIÞJÓNUSTAN EHF

PROJEKTUR: ENGJAVELLIR 12 HAFNARFIRÐI	PROJEKTUR: 04.11	DATE: 11.06.04
BYGGINGA- FRÁTTIRINN	PROJEKTUR: STEYPT HÖS	PROJEKTUR: 231
ÞAKPLATA GRUNNMÝND OG SNÚD	BYGGINGA- FRÁTTIRINN: Jón Guðmundsson 280255-4329	BYGGINGA- FRÁTTIRINN: B1
BYGGINGA- FRÁTTIRINN: GH	BYGGINGA- FRÁTTIRINN: RR	BYGGINGA- FRÁTTIRINN: JG
BYGGINGA- FRÁTTIRINN: 231		BYGGINGA- FRÁTTIRINN: 231