
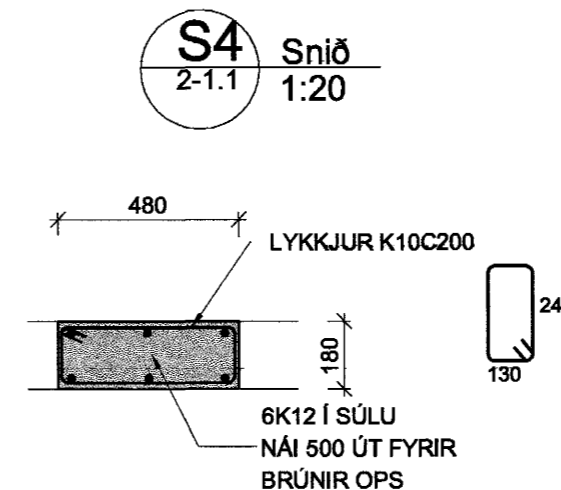
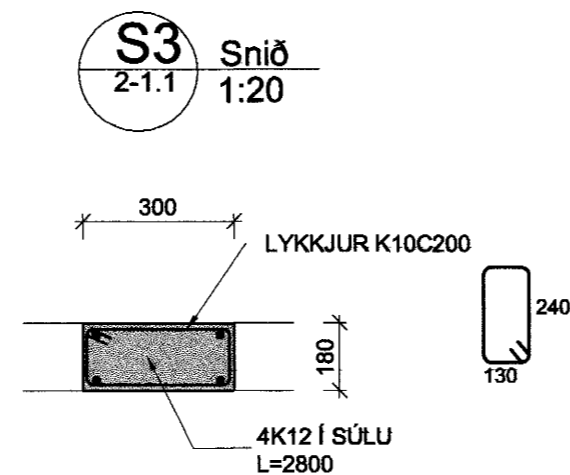


Samþykkt þann 2. OKT. 2004
Byggingafultrúinn í Hafnarfirði
F.h. Sigurbjartur Haldórsson

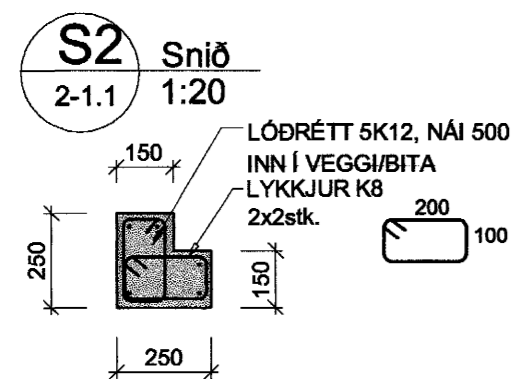

BREYTING 10. OKT. 2004, BREYTING Á SÚLU S1.

Verkfræðistofa Hauks Ásgeirssonar e.h.f.
Lindasmári 12, 200 Kópavogur
Sími 564-4337 Farsími 897-8132
e-mail: haukurag@simnet.is
Kennitala: 560600-3050

Hannað H.A. Teiknað H.A. Samþykkt: *Haukur Ásgeirsson* Kennitala 301255-4629

FURUVELLIR 21
HAFNARFIRÐI
BURÐARVIRKI
SNIÐ Í ÞAKPLÖTU OG VEGGI

Mkv. 1:20 Teikn. nr. 2-1.2 Verk nr. 200 Skráningar nr.: 2004