


DAGS:	NR:	BREYTINGAR:	SAMP:
04.10.04	△	LOGNUM BREYTT V/BREYTTIS INNRA SKIPULAGS	

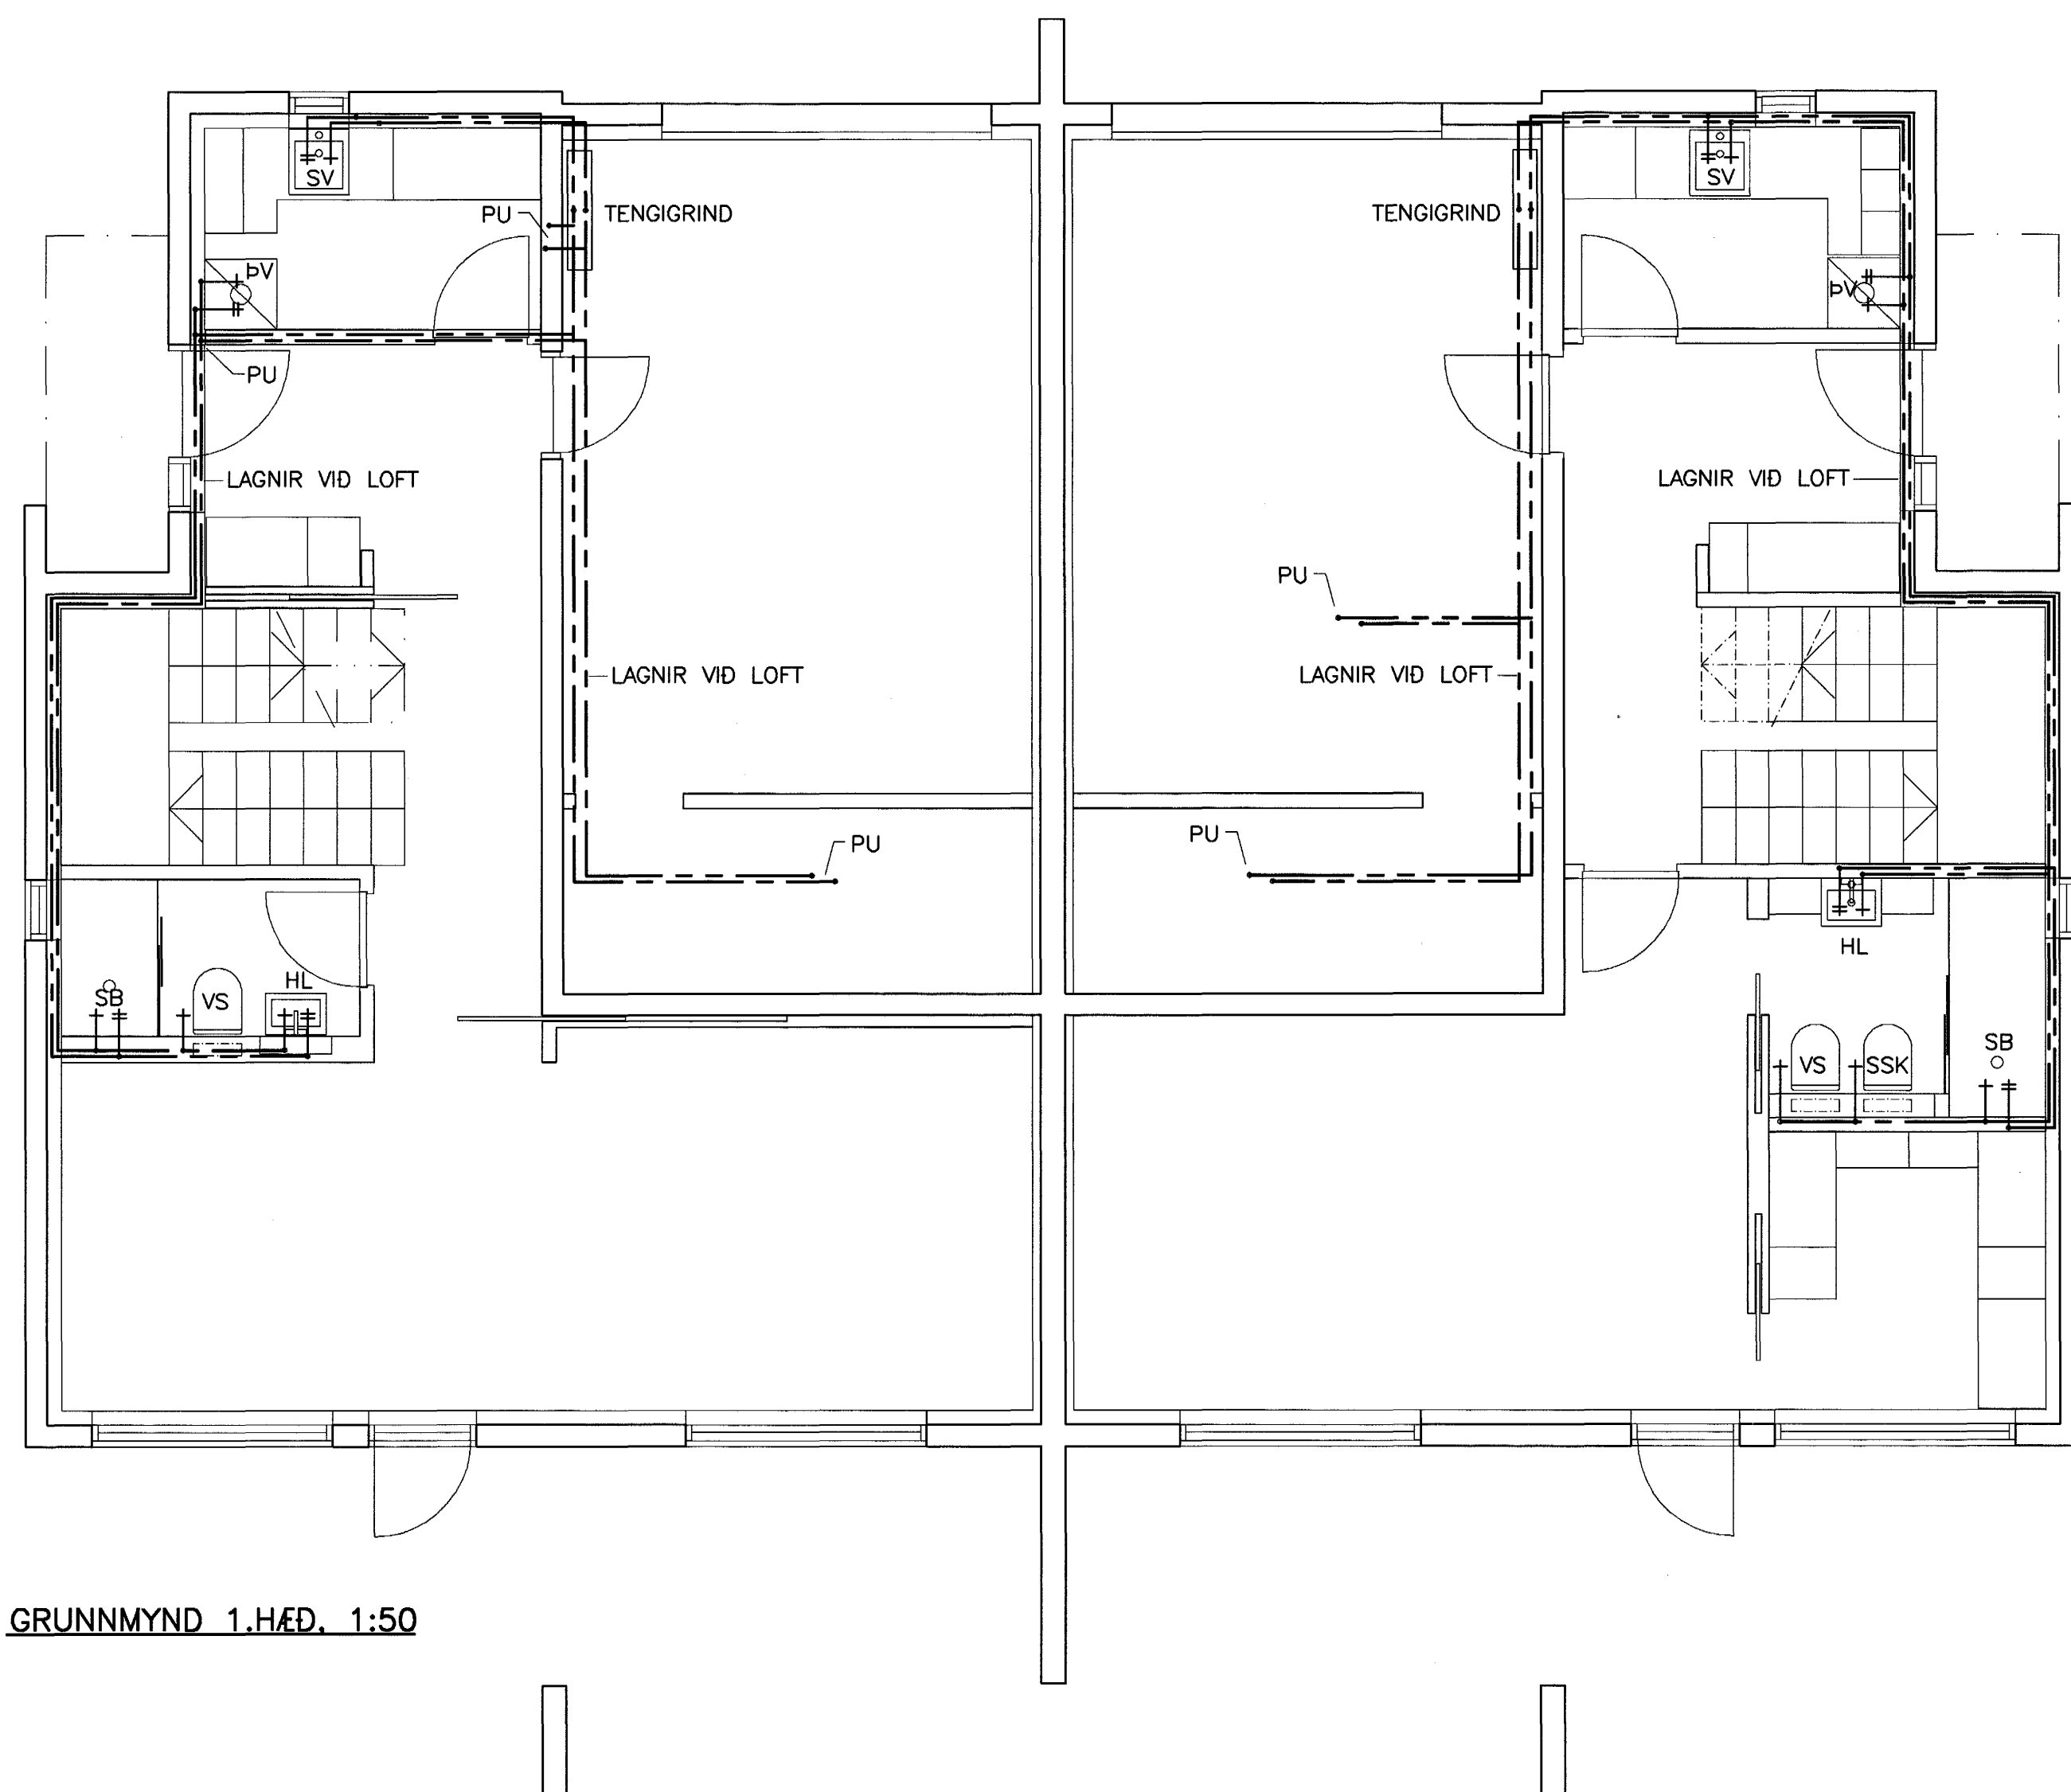

GRUNNMYND 1.HÆÐ. 1:50

**SKÝRINGAR:**

———— HEITT NEYSLUVATN  
 - - - - - KALT NEYSLUVATN

EV = ELDHÓSVASKUR  
 HL = HANDLAUG  
 RV = RÆSTIVASKUR  
 SV = SKOLVASKUR  
 SB = STURTU BAD  
 UP = UPPVOTTAVEL  
 VS = VATNSSALERNI  
 SSK = SKOLSKÁL

PU = PIPA UPP  
 PN = PIPA NIÐUR

NEYSLUVATNSRÖR SKULU VERA ÚR PEM/ÁL/PEX RÖRUM FRÁ UNIPIPE EDA SAMBÆRILEG.  
 RÖRIN SKULU ÞOLA 70°C OG VERA VOTTUÐ AF R<sub>b</sub>  
 TENGISTYKKI SKULU VERA ÚR AFSINKUNARÞOLNU MESSING OG HÉFA RÖRUM

BIL MILLI FESTINGA LÁRÉTTA LEIDSLNA SKAL VERA SAMKV. FORSKRIFT  
 FRAMLEIDANDA RÖRANNA EN ÞÓ MEST 1,2 – 1,5M MILLIBILI. SJÁ TÖFLU FRAMLEIDANDA

NOTA MÁ ÁDRAGSEINANGRUN Í MILLIVEGGJUM  
 SKAL EINANGRA MED GLERULLARHÖLKUM.  
 ÞYKKT EINANGRUNAR SKAL VERA SEM HÉR SEGIR:

- 10 – 20mm (3/8"– 3/4") RÖR: 20mm
- 25 – 40mm (1"– 1 1/2") RÖR: 30mm
- 50 – 100mm (2"– 4") RÖR: 40mm

LEIDSLUR FYRIR HEITT- OG KALT VATN SKAL VEFJA MED PLASTI UTAN  
 UM EINANGRUN.

SÝNILEGAR LEIDSLUR NÆST TÖPPUNARSTAD SKULU VERA ÓEINANGRADAR.

KERFID SKAL PRÓFA EFTIR LEIDBEINGUM FRAMLEIDANDA RÖRA. EF BER Á MILLI LEIDBEINGA  
 FRAMLEIDANDA OG EFTIRFARANDI LÝSINGAR, SKAL FARA EFTIR LEIDBEINGUM FRAMLEIDANDA.  
 KERFID SKAL PRÓFA MED STIGPRÖFUN.

1. FORPRÖFUN: SETJA SKAL 15 BARA ÞRÝSTING Á KERFID. BÆTA SKAL ÞRÝSTINGI Á KERFID  
 NÆSTU 30 MÍNÚTUR. Á 10 MÍNÚTU FRESTI, EFTIR ÞAD SKAL ÞRÝSTINGUR STANDA Í 30 MÍNÚTUR  
 OG MÁ ÞÁ EKKI FALLA MEIRA EN 0,6 BÖR.  
 ADALPRÖF SKAL FRAMKVEMA STRAX EFTIR FORPRÖFUN. ÞRÝSTINGUR ER LÁTIN STANDA NÆSTU 2 TÍMA  
 OG MÁ ÞÁ EKKI FALLA MEIRA EN 0,2 BÖR. SKRÆSETJA SKAL NIÐURSTÖÐUR.

ALLT EFTIR OG FRAGANSUR KERFISINS SÉ Í SAMRÆMI VID ÁKVÆÐI IST 67 OG GILDAÐI REGLUGERÐ


12 OKT. 2004

Byggingafræðingur í Hafnarfirði  
 E.h. Sigurbjartur Halldórsson

Móttaki:

Samp: 5.10.04

VERKFRÆÐIÞJÓNUSTAN EHF

ORÐSÁFVÖR 3 · 108 REYKAVÍK · SM: 520 9960 · NETFANG: jorg@teknik.is ghor@teknik.is	04.36	30.09.04
<b>LYNGHVAMMUR 2</b>	411	
HAFNARFJÖRÐUR	STEYPT HÖS	411
NEYSLUVATNSKERFI:	Jón Guðmundsson	L2
1.HÆÐ GRUNNMYND	280255-4329	1:50
SKÝRINGAR		411

