



A

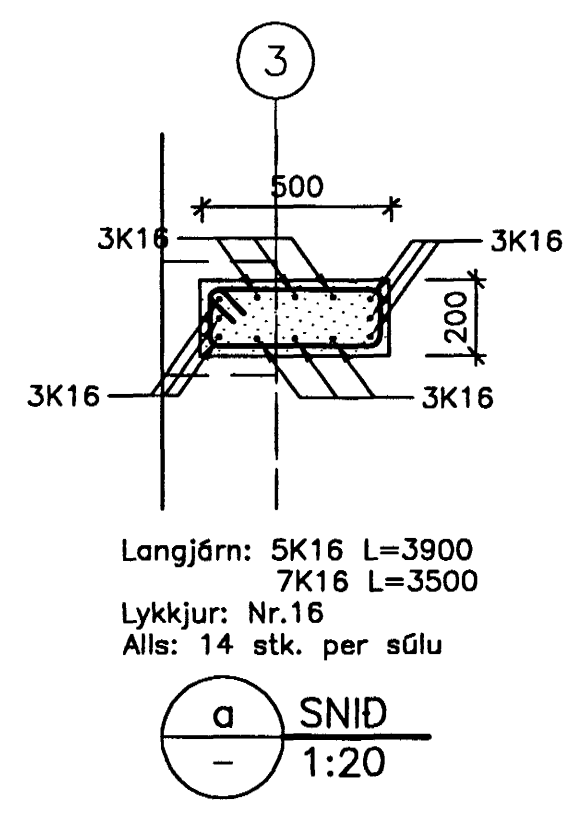


Langjárn: 5K16 L=3900
7K16 L=3500
Lykkjur: Nr.16
Alls: 14 stk. per súlu

a SNID
- 1:20


S1 SÚLA
011 1:20 Alls 3 stk. í kjallara

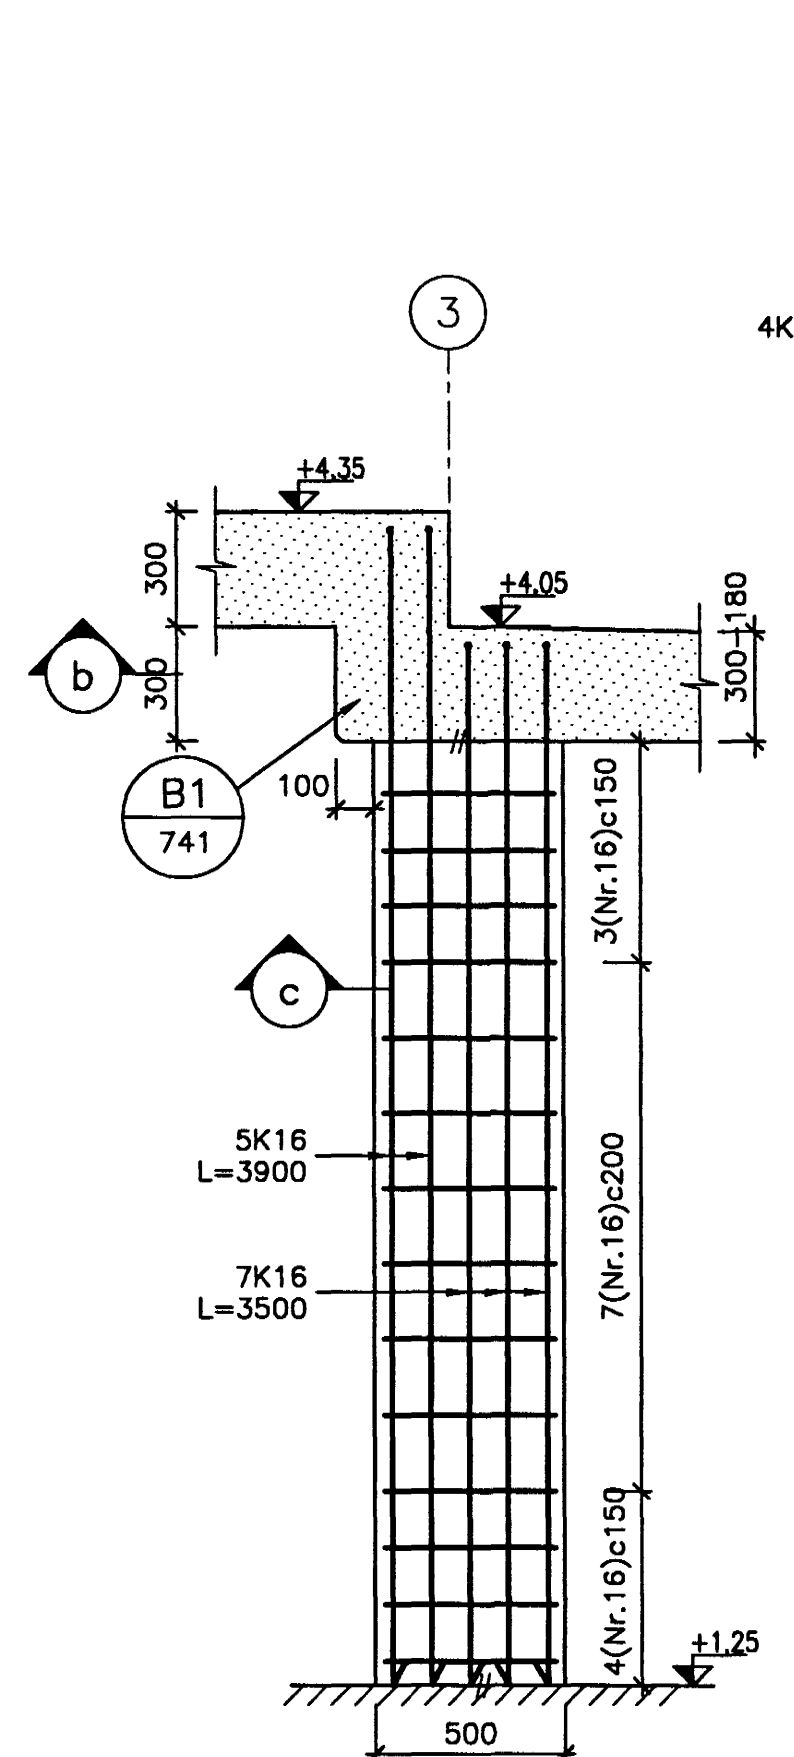

3

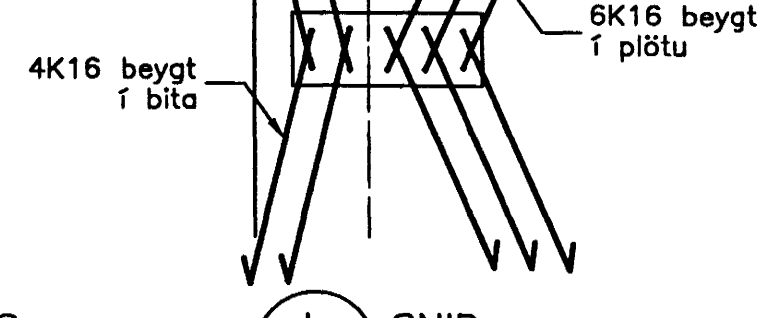



b SNID
- 1:20

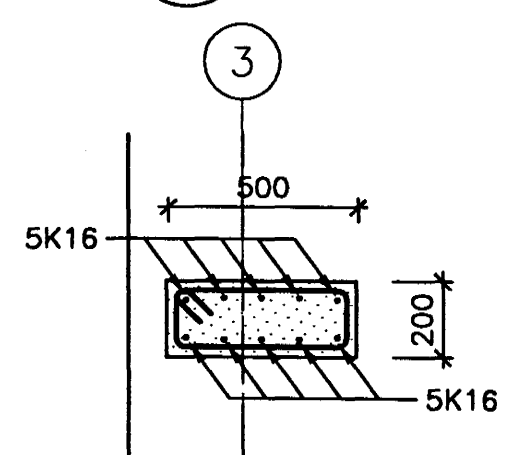

Langjárn: 5K16 L=3900
7K16 L=3500
Lykkjur: Nr.16
Alls: 14 stk. per súlu

c SNID
- 1:20



S2 SÚLA
011 1:20 Alls 2 stk. í kjallara

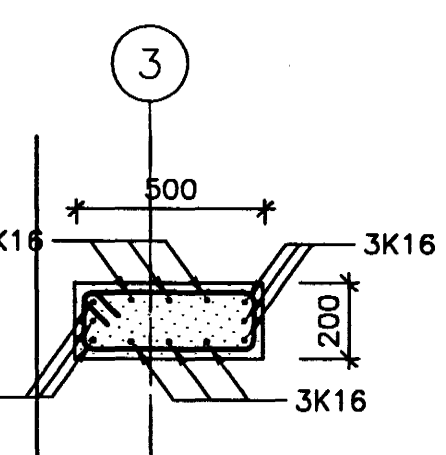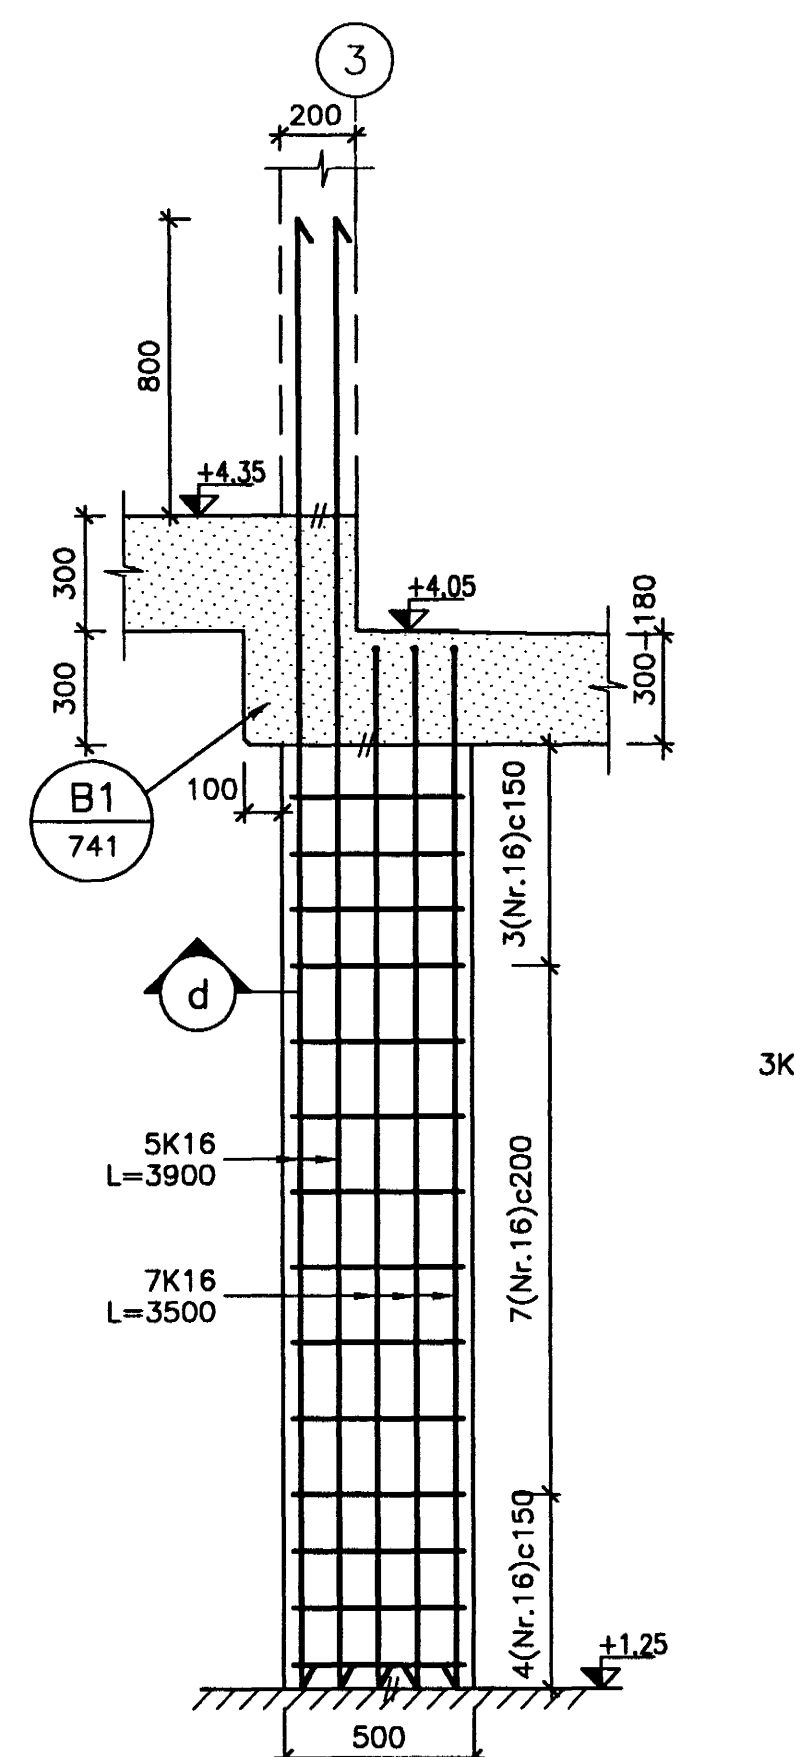

Langjárn: 5K16 L=3900
7K16 L=3500
Lykkjur: Nr.16
Alls: 14 stk. per súlu

d SNID
- 1:20



S3 SÚLA
011 1:20 Alls 2 stk. í kjallara

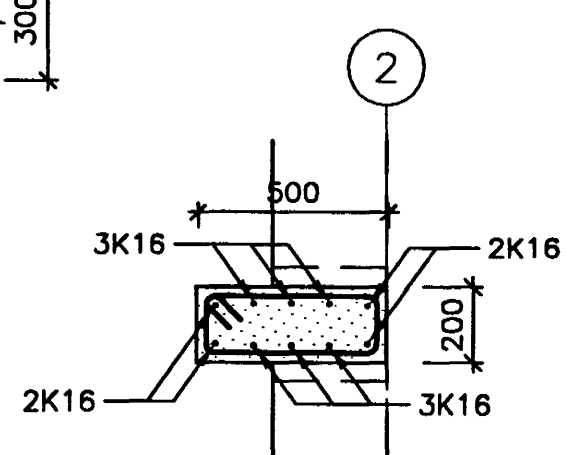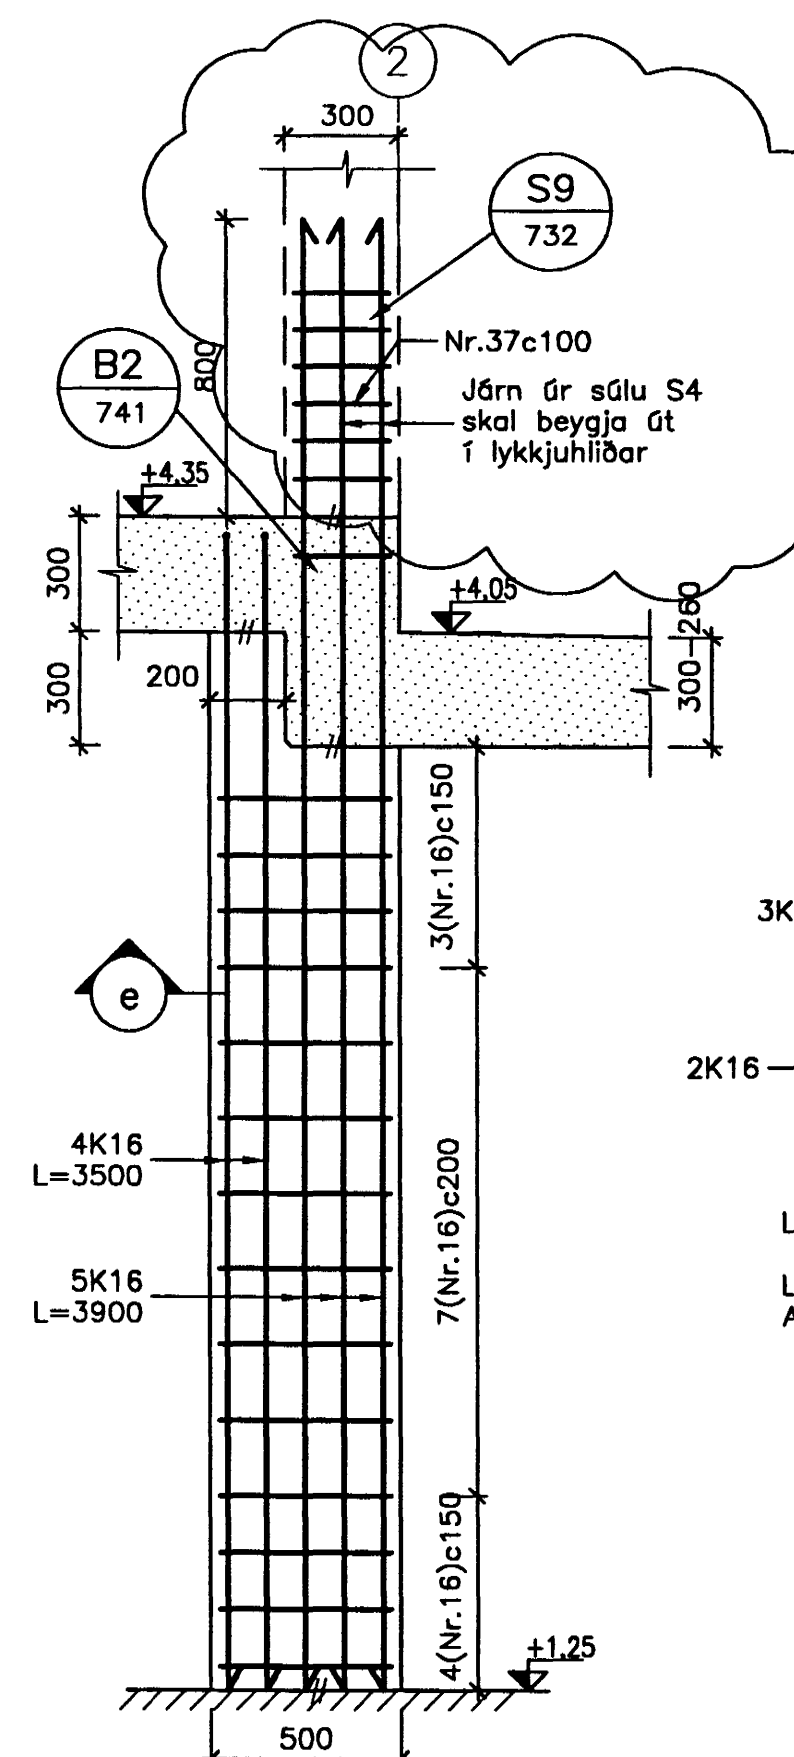


Langjárn: 5K16 L=3900
7K16 L=3500
Lykkjur: Nr.16
Alls: 14 stk. per súlu

e SNID
- 1:20

S4 SÚLA
011 1:20 Alls 2 stk. í kjallara

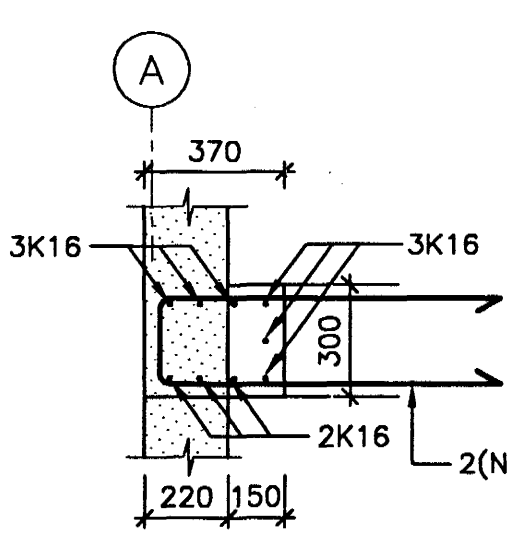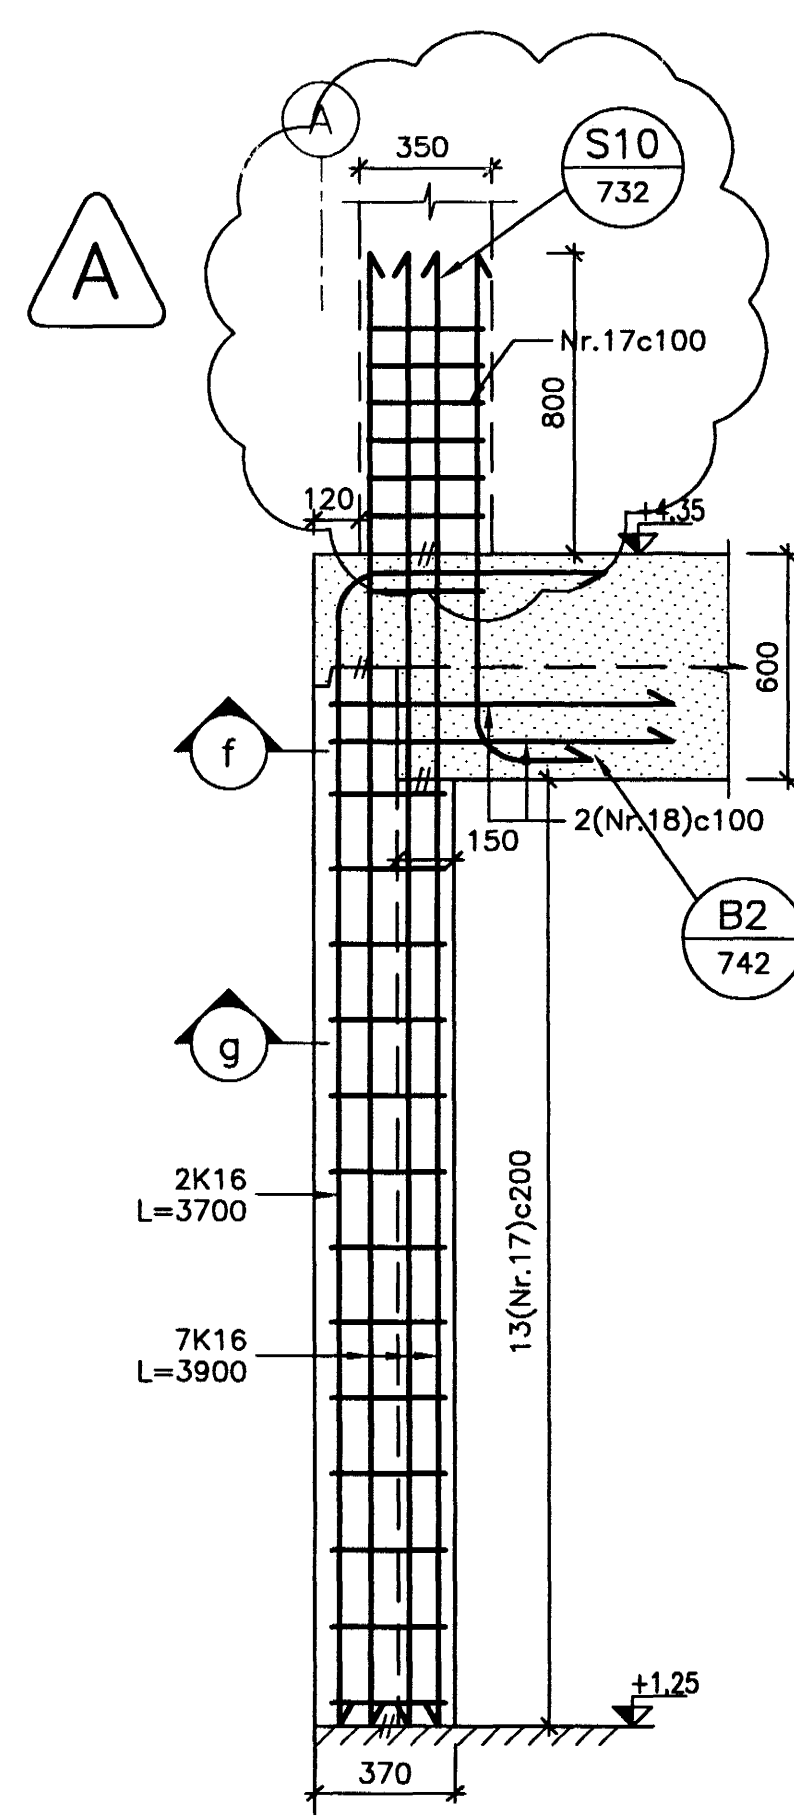


f SNID
- 1:20

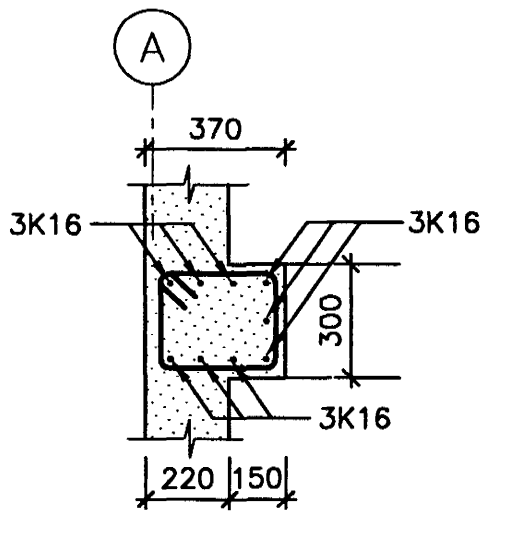


Langjárn: 7K16 L=3900
2K16 L=3700
Lykkjur: Nr.17
Alls: 13 stk. per súlu
Lykkjur: Nr.18
Alls: 2 stk. per súlu

g SNID
- 1:20

S5 SÚLA
011 1:20 Alls 2 stk. í kjallara

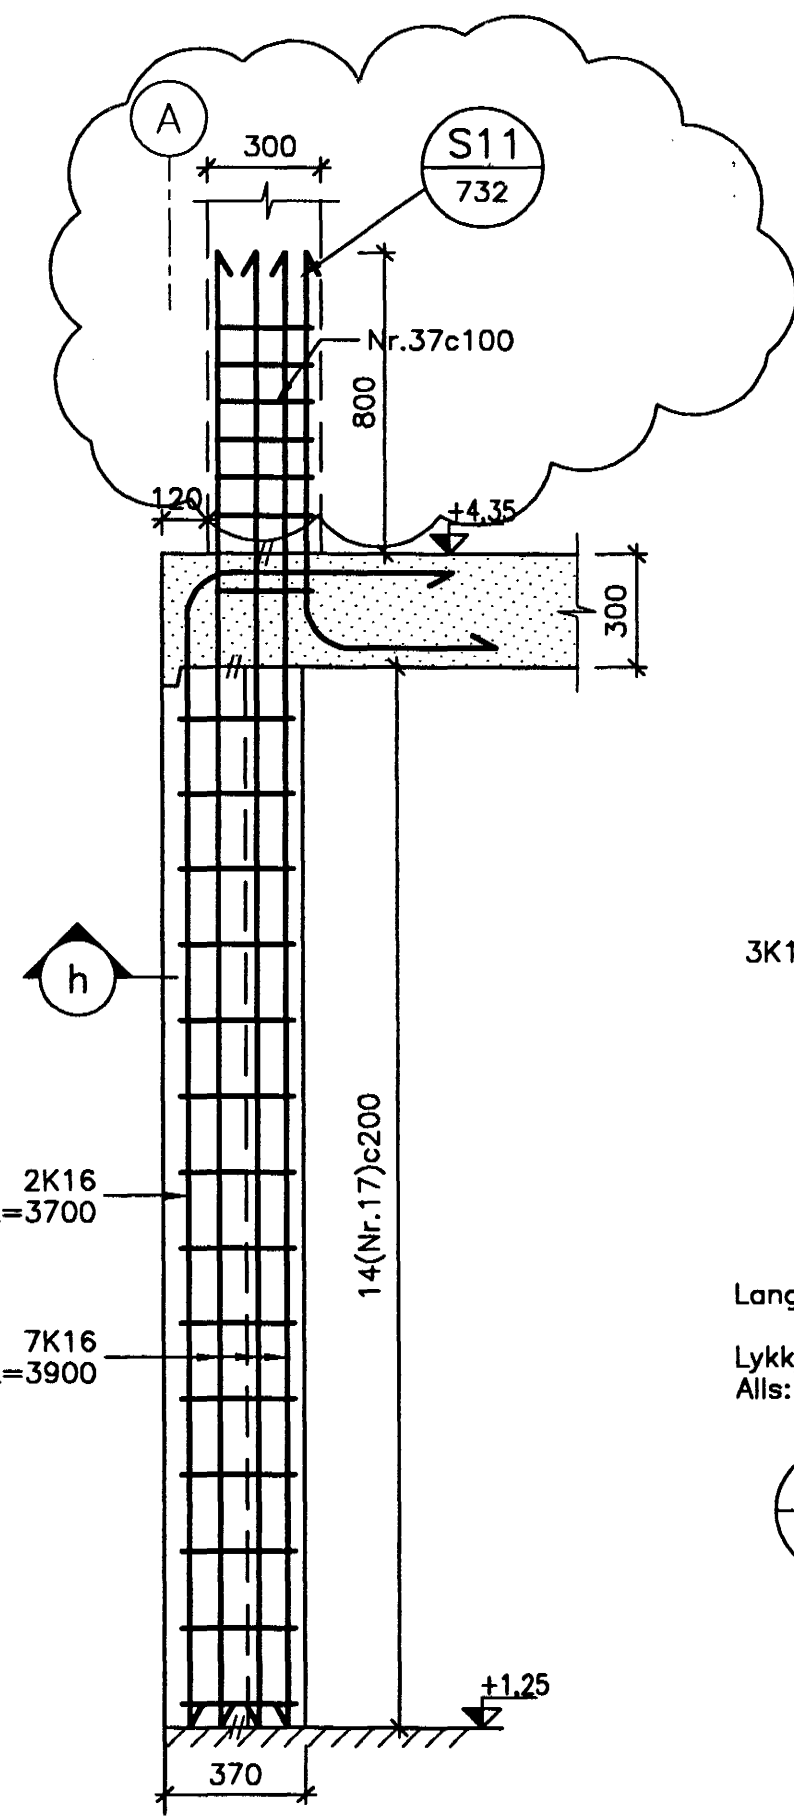



A

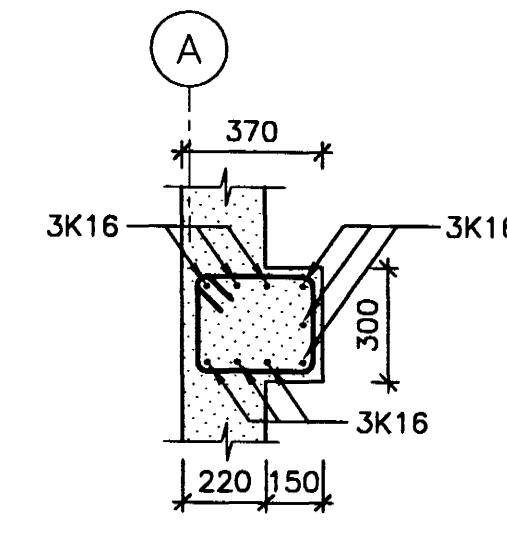


Langjárn: 7K16 L=3900
2K16 L=3700
Lykkjur: Nr.17
Alls: 14 stk. per súlu

h SNID
- 1:20

S6 SÚLA
011 1:20 Alls 1 stk. í kjallara

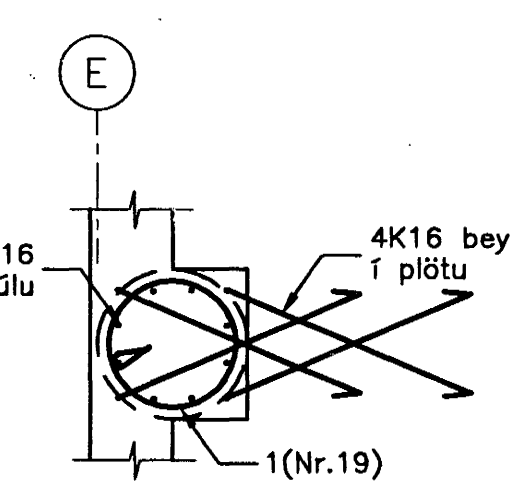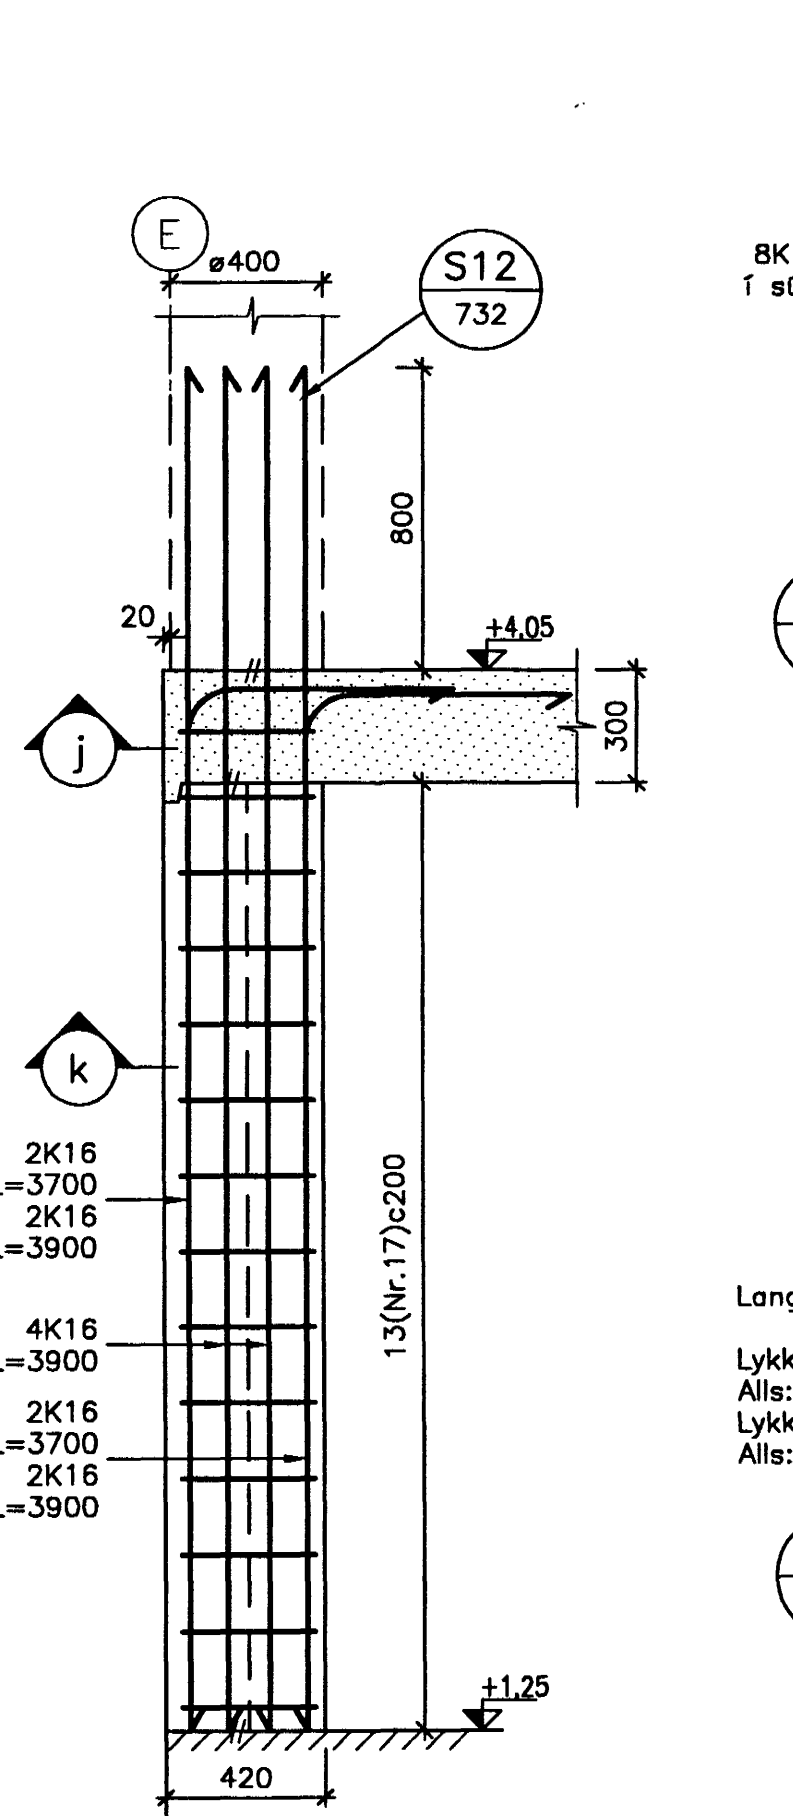


i SNID
- 1:20

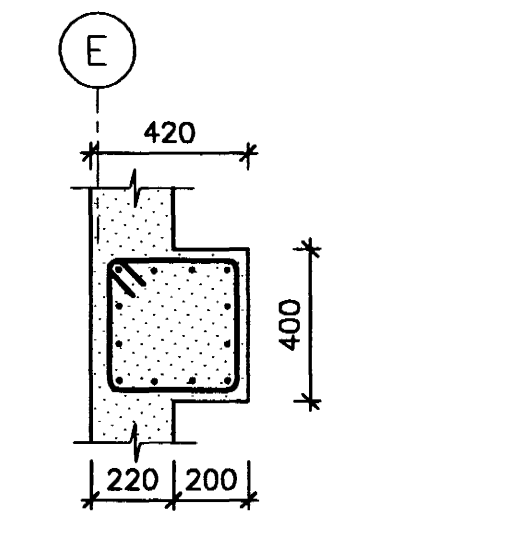

Langjárn: 8K16 L=3900
4K16 L=3700
Lykkjur: Nr.3
Alls: 13 stk. per súlu
Lykkjur: Nr.19
Alls: 1 stk. per súlu

k SNID
- 1:20

S7 SÚLA
011 1:20 Alls 1 stk. í kjallara

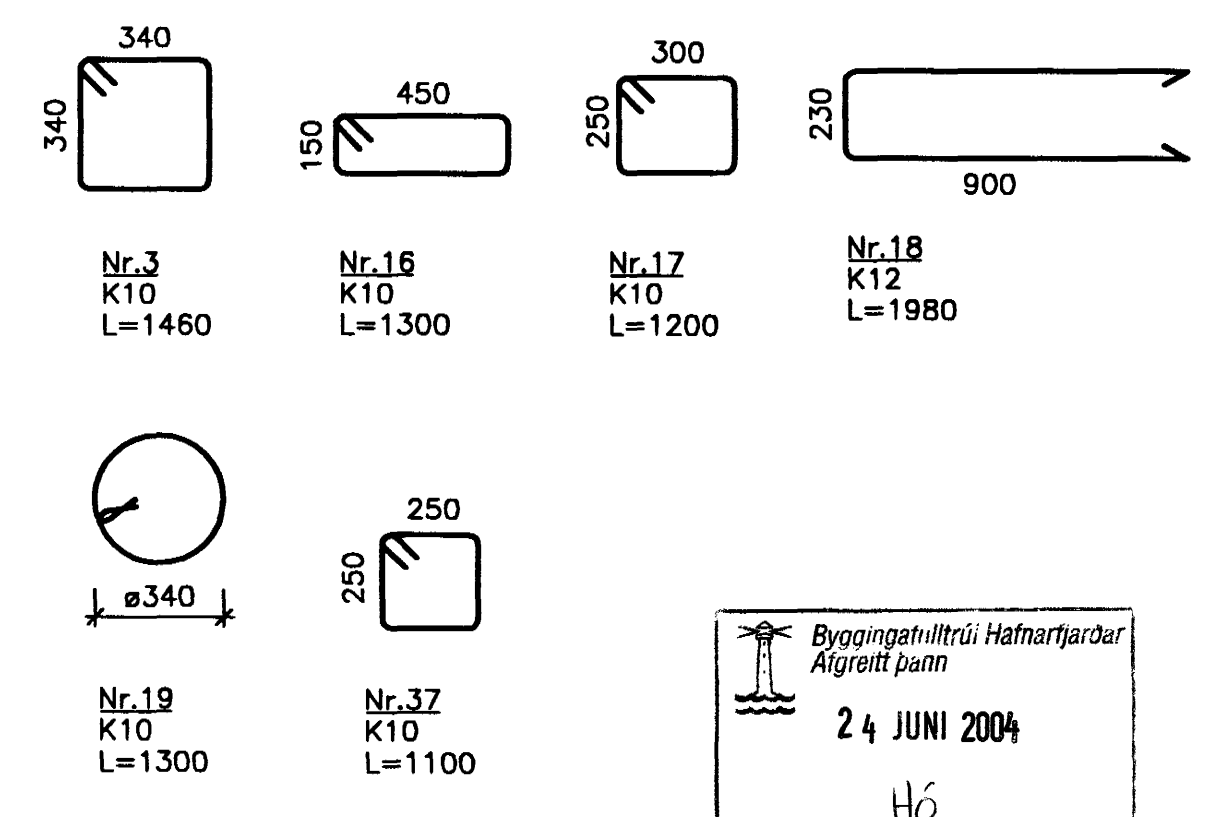

24 JUNI 2004
H6

Tark
Yfirfarinn og samráðdur uppdráttur, sbr.
gr. 17.2 og 19.2 Byggingaáreglugerð

SKÝRINGAR:

Almennar skýringar, sjá teikningu B-000.
Járnþending veggja, plötu og bita er ekki sýnd á sniðum.

HANNAD: PEL				VERKFRÆÐISTOFA		LINNETSSTIGUR 2, HAFNARFIRDI	
TEKNAÐ: PEL				BORGARTÓNI 17 - 105 REYKJAVÍK		Burðarvirki	
YFIRFARID: PG				SÍMI 562 8955 - FAX 562 8950		Súlur S1-S7	
SAMBÝKKI:				NETFANG: fjarhitun@fjarhitun.is		Kjallari, Hliðarmynd, snið	
DAGS. EDU BREYTINGAR				VEFSÍÐA: www.fjarhitun.is		DAGS: 17.05.04	
FRUMSTÆR BLAÐS A1 - BLAÐSTÆR A3, MINNKUN 1:2				SKRÁRHEITI: B-730		VERK NR.: 5249	
SAMP.: 201243-4049						TEKNAÐ NR.: B-731	