


SKÝRINGAR:
 HK = Hrákóti.
 FK = Frögengin kóti.
 NB = Kóti í neðri brún.
 EB = Kóti í efri brún.
 NF = Niðurfall.
 BSL= Brunsíanga.

C:
 B:
 A: Sjá breytingarský. 17.09.2004.
 BREYTINGAR: DAGS:

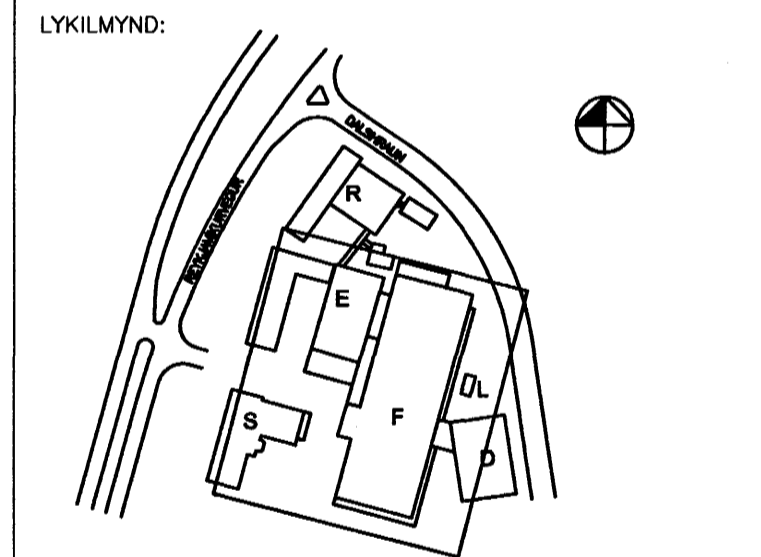

VERKKAUPLI:
actavis
 REYKJAVÍKURVEGUR 78
 BYGGINGARHLUTI: F-VERKSMEDIA
 MATSHLUTI: 223-1528 / 07
 VERKTEIKNING
 YFIRLITSMYND
 05 OKT. 2004
 Byggingafulltrúinn í Hafnarbröð
 Fh. Sigurbjartur Halldórsson

VERK: DELT-0416 DAGS: 09.09.2004.
 KVARDI: 1:200 TEIKNAD: ÞMM
 SKRÁ: A-F-0200.dwg

ÚTI INNI
ARKITEKTAR
 HINGHOLTSSTRÆTI 27 101 REYKJAVÍK
 SMAR 5527660 & 5627660 FAX 5527661
 NETFANG u@ui.is
 VEFANG http://www.ui.is
 BALDUR Ó. SVAVARSSON ARKITEKTAR Fh
 120357-5149
 JÓN ÞÓR ÞORVALDSSON ARKITEKTAR Fh
 021256-7579
 TEIKNINGANR: **A-F-0200** BREYTING: **A**