

SKÝRINGAR:

- HK = Hrókköti.
- FK = Frágengin köti.
- NB = Köti í neðri brún.
- EB = Köti í efri brún.
- NF = Niðurfall.
- BSL = Brunslanga.

C:

B:


A: Sjá breytingarský

17.09.2004.

BREYTINGAR:

DAGS:

LYKILMYND:

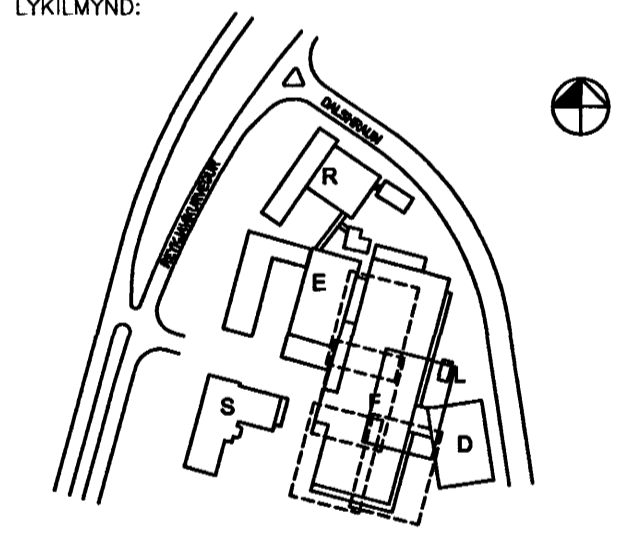

VERKKAUPI:



REYKJAVÍKURVEGUR 78
BYGGINGARHLUTI: F-VERKSMÍÐJA
MATSHLUTI: 223-1528 / 02

Samþykkt þann

05 OKT. 2004

VERKTEIKNING

GRUNNMYND 1 HÆÐAR
MODUL 9-13 og A-E

VERK: DELT-0416

DAGS: 09.09.2004.

KVARDI: 1:50

TEIKNAD: ÞMM

SKRÁ: A-F-0201.dwg

ÚTI INNI

ARKITEKTAR

ÞINGHOLTSSTRÆTI 27 101 REYKJAVÍK
SÍMAR 5527860 & 5627660 FAX 5527861
NETFANG: u@ui.is
VEFFANG: http://www.ui.is

BALDUR Ó. SVAVARSSON ARKITEKTAR FAI
120357-5148

JÓN ÞÓR ÞORVALDSSON ARKITEKTAR FAI
021256-7579

TEIKNINGARNR: **A-F-0201**

BREYTING: **A**