


SKÝRINGAR:  
 HK = Hrákötli.  
 FK = Frögengin köti.  
 NB = Kötli í neðri brún.  
 EB = Kötli í efri brún.  
 NF = Niðurfall.  
 BSL = Brunaslanga.

C:  
 B:  
 A: Sjá breytingarský 17.09.2004.  
 BREYTINGAR: DAGS:

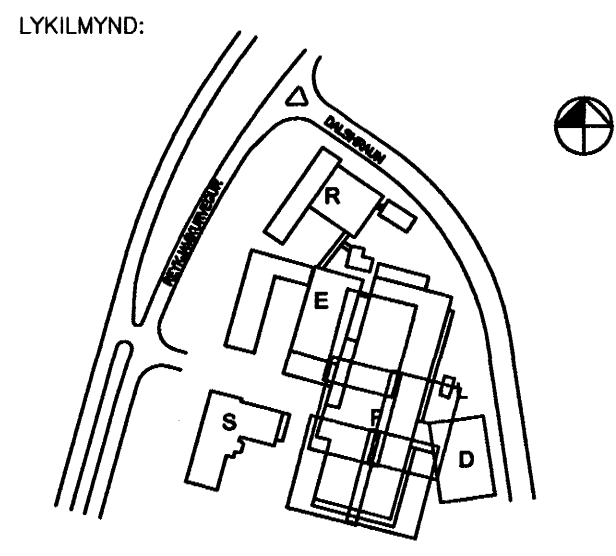

VERKKAUPI:  
**actavis**  
 REYKJAVÍKURVEGUR 78  
 BYGGINGARHLUTI: F-VERKSMÍÐJA  
 MATSHLUTI: 223-1528 / 07  
 05 OKT. 2004  
 VERKTEIKNING  
 Byggingafultrúinn í Hafnarfjarði  
 GRUNNMYND 1 HÆÐAR F.h. Sigurbjartur Háaldsson  
 MODUL 12-16 og A-Da  
 VERK: DELT-0416 DAGS: 09.09.2004.  
 KVARDI: 1:50 TEIKNAD: PMM  
 SKRÁ: A-F-0202.dwg

**ÚTI INNI**  
**ARKITEKTAR**  
 HINCHOLTSSTRÆTI 27 101 REYKJAVÍK  
 Símar 5527860 & 5627860 FAX 5527861  
 Netfang: u@u.is  
 Verfang: http://www.u.is  
 BALDUR Ó. SVAVARSSON ARKITEKTAR FAI  
 120357-5149  
 JÓN ÞÓR ÞORVALDSSON ARKITEKTAR FAI  
 021256-7579  
 TEIKNINGANR: **A-F-0202** BREYTING: **A**