


SKÝRINGAR:
 HK = Hrákóti.
 FK = Frágengin kóti.
 NB = Kóti í neðri brún.
 EB = Kóti í efri brún.
 NF = Niðurfall.
 BSL = Brunaslanga.

C:
 B:
 A: Sjá breytingarský. 17.09.2004.
 BREYTINGAR: DAGS:

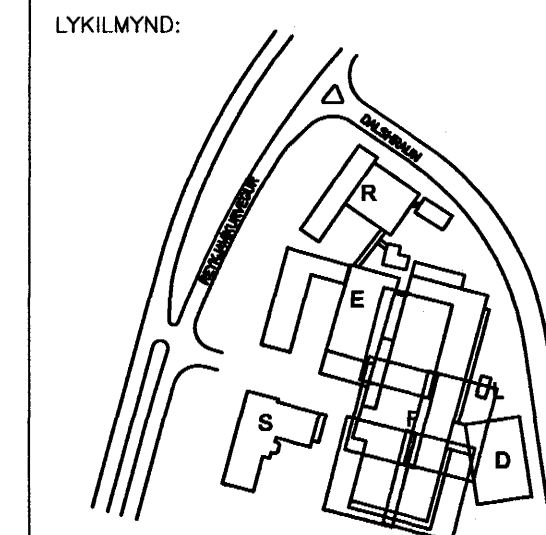

VERKKAUPI:
actavis
 REYKJAVÍKURVEGUR 78
 BYGGINGARHLUTI: F-VERKSMÍÐJA
 MATSHLUTI: 223-152B / 07
 VERKTEIKNING Samþykkt þann
 GRUNNMÝND 1 HÆÐAR 05 OKT. 2004
 MODUL 9-13 og D-Byggingafulltrúinn í Hafnarfirði
 E.h. Sigurbjartur Halldórsson
 VERK: DELT-0416 DAGS: 09.09.2004.
 KVARDI: 1:50 TEIKNAD: DMM
 SKRÁ: A-F-0205.dwg

ÚTI INNI
ARKITEKTAR
 ÞINGHOLTSSTRÆTI 27 101 REYKJAVÍK
 SÍMAR 5527660 & 5527661 FAX 5527661
 NETFANG: u@ul.is
 VEFANG: <http://www.ul.is>
 BALDUR O. SVAVARSSON ARKITEKTAR FAI
 120357-5149
 JÓN ÞÓR ÞORVALDSSON ARKITEKTAR FAI
 021256-7579
 TEIKNINGAR: **A-F-0205** BREYTING: **A**