

SKÝRINGAR:

- HK = Hrákóti.
- FK = Frögengin kóti.
- NB = Kóti í neðri brún.
- EB = Kóti í efri brún.
- NF = Niðurfall.
- BSL = Brunslanga.

C:

B:


A: Sjá breytingarský.

17.09.2004.

BREYTINGAR:

DAGS:

LYKILMYND:

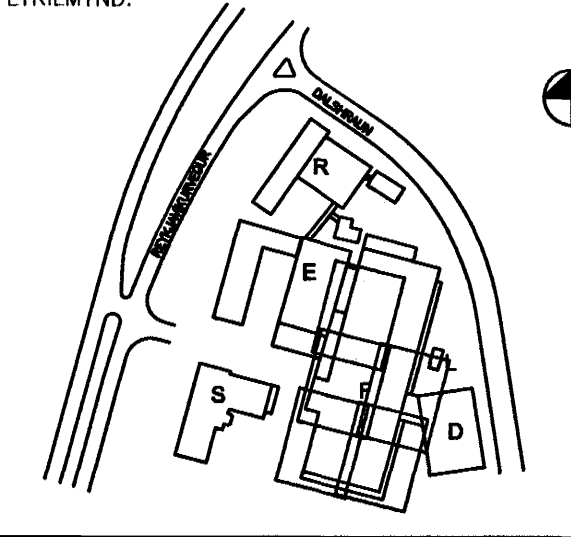

VERKKAUPI:



REYKJAVIKURVEGUR 78
BYGGINGARHLUTI: F-VERKSMÍÐJA
MATSHLUTI: 223-1528 / 07

VERKTEIKNING
GRUNNMYND 1 HÆÐAR
MODUL 9-13 og
Byggingafulfrúnn í Hafnarinni
Fh. Sigbjartur Halldórsson

VERK: DELT-0416 DAGS: 09.09.2004.
KVARDI: 1:50 TEIKNAD: ÞMM
SKRÁ: A-F-0204.dwg

ÚTI INNI

ARKITEKTAR

ÞINGHOLTSSTRÆTI 27 101 REYKJAVÍK
SÍMAR 5527660 & 5627660 FAX 5527661
NETFANG u@ui.is
VEFFANG <http://www.ui.is>
BALDUR Ó. SVAVARSSON ARKITEKTAR FAI
120357-5149
JÓN ÞÓR ÞORVALDSSON ARKITEKTAR FAI
021256-7579

TEIKNINGARNR: **A-F-0204** BREYTING: **A**