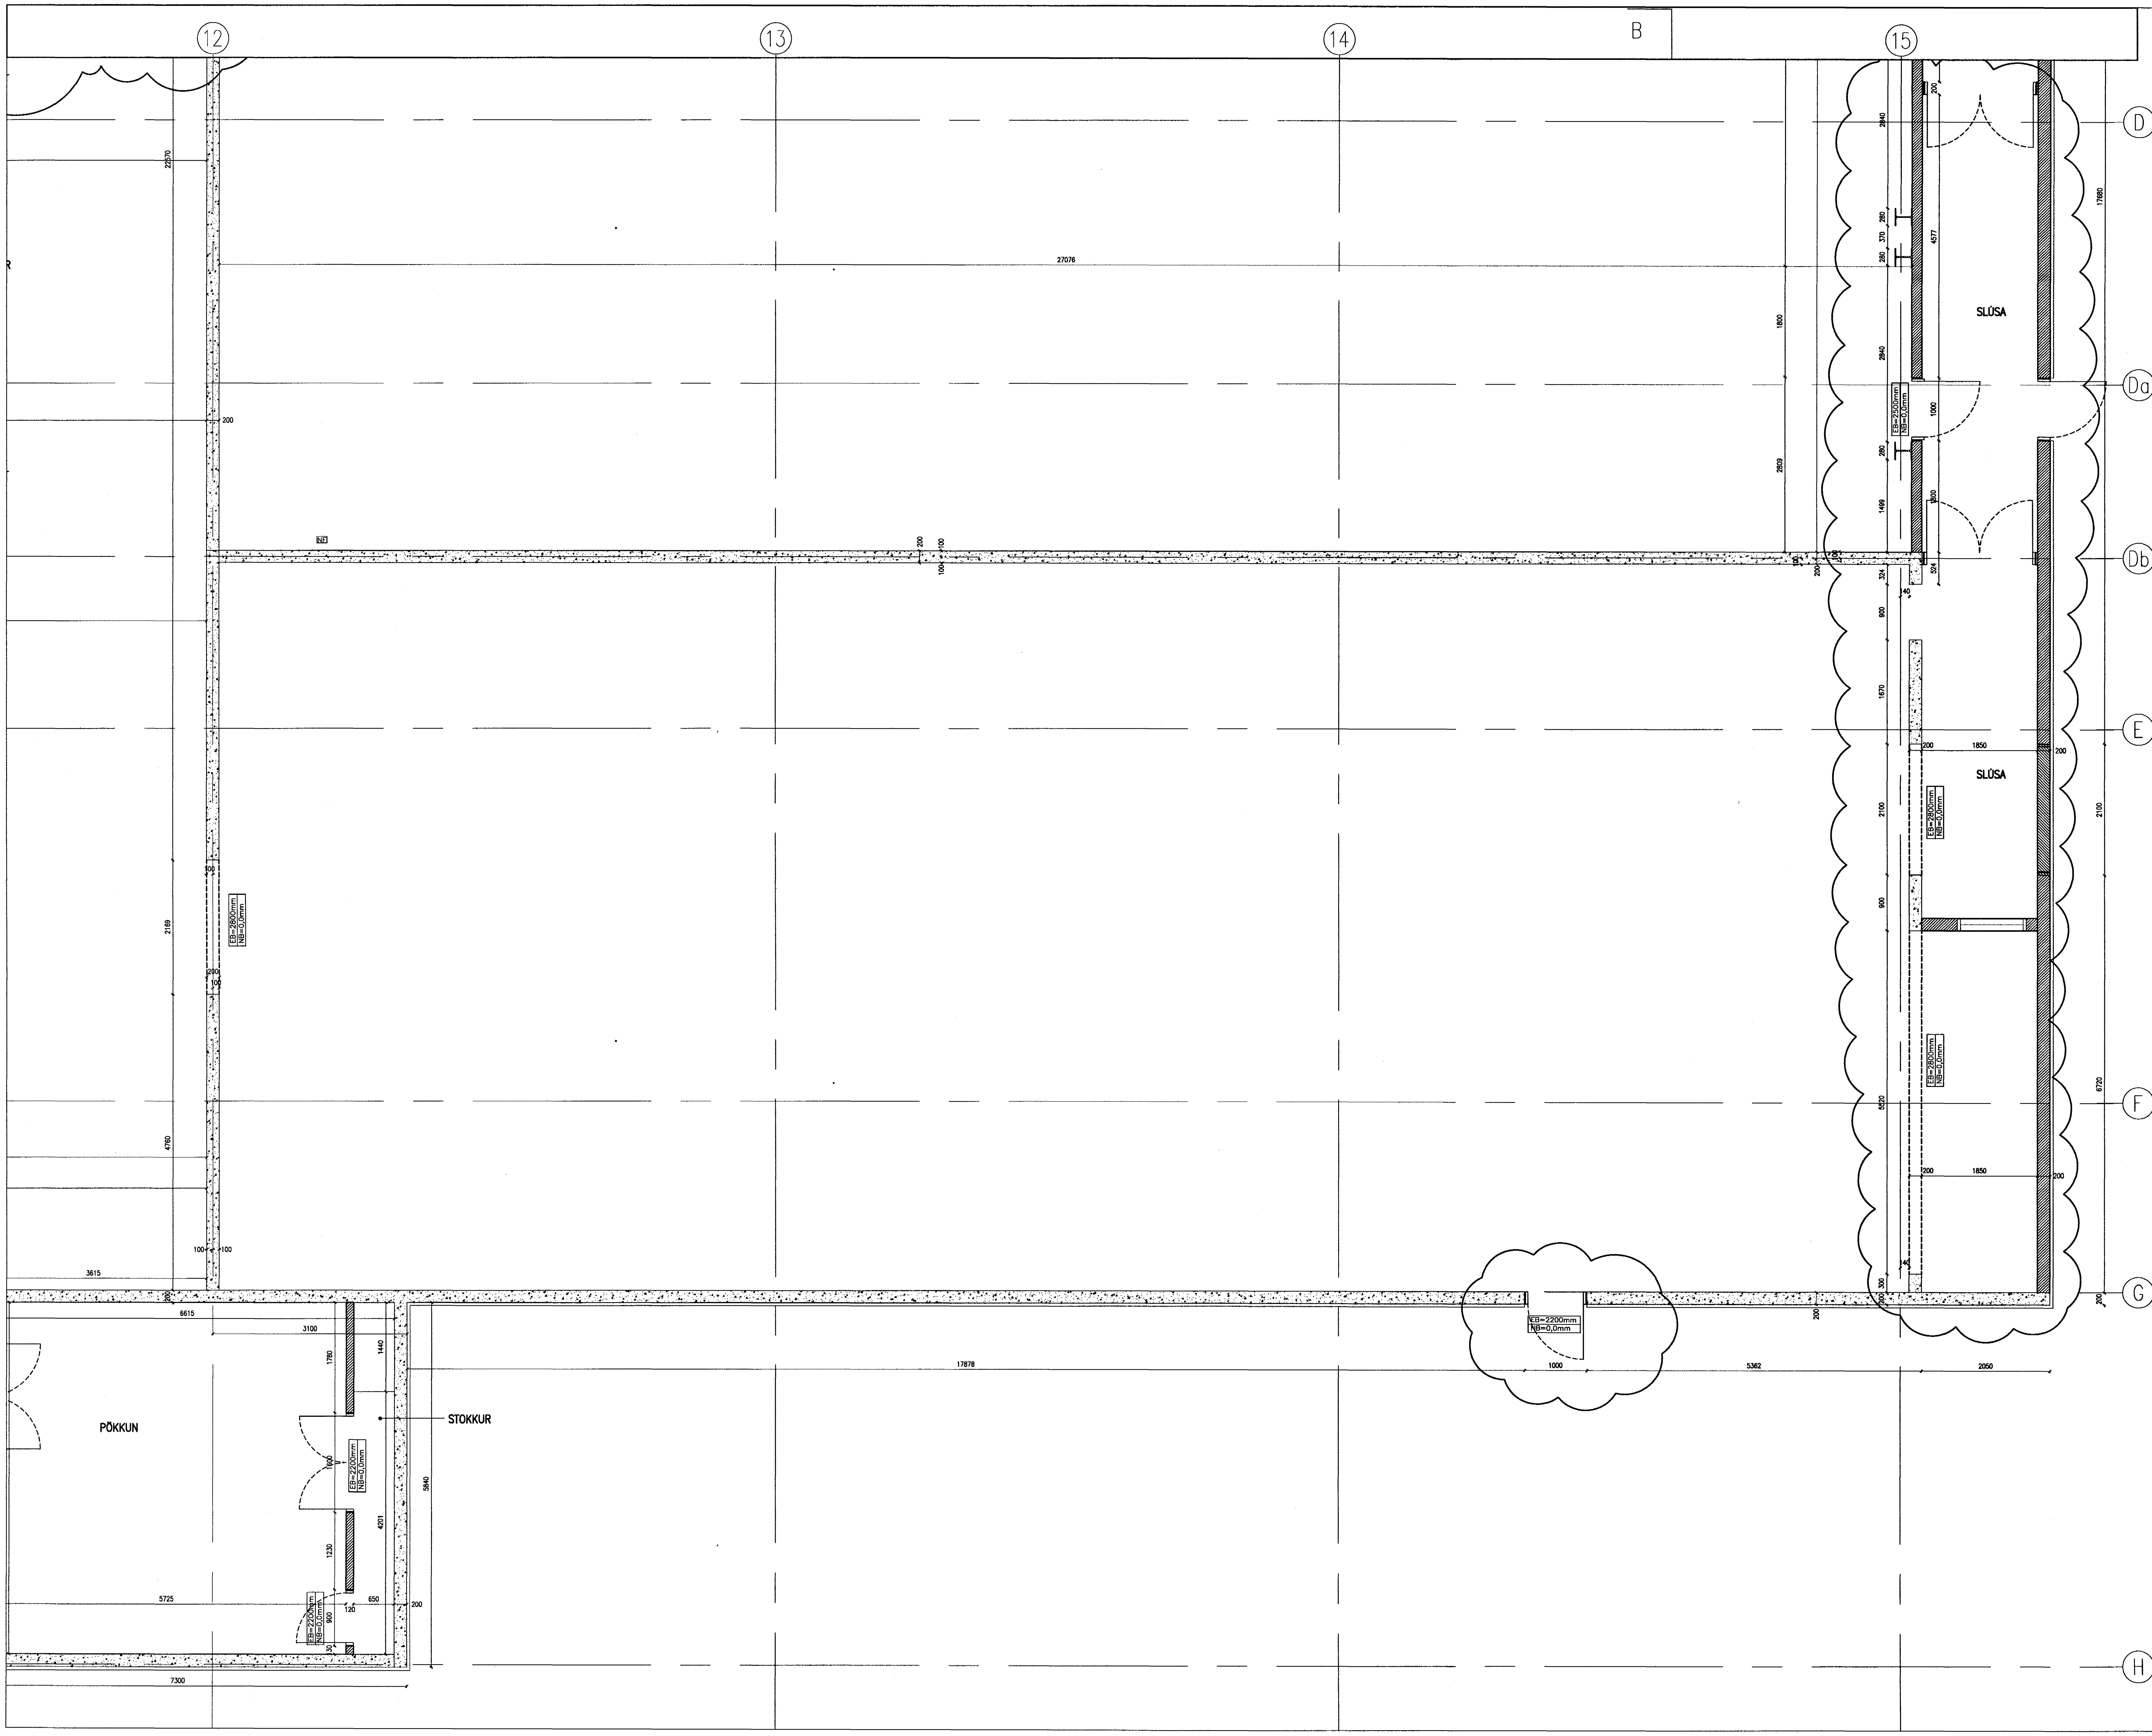


C:

B:

A: Sjá breytingarský. 17.09.2004..

BREYTINGAR: DAGS:

LYKILMYND:




VERKKAUPI:

actavis

REYKJAVÍKURVEGUR 78
BYGGINGARHLUTI: F-VERKSMIDJA
MATSHLUTI: 223-1528 / 07

VERKTEIKNING
GRUNNMYND 1 HÆÐAR
MODUL D-H og 12-15

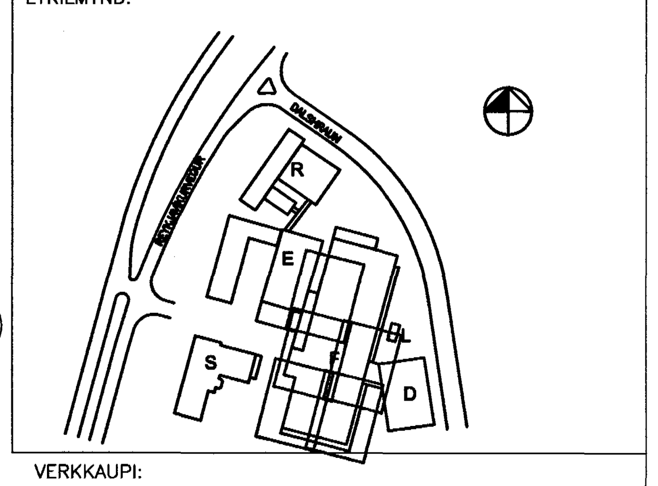Samþykkt þann
05 OKT. 2004
Byggingafulltrúinn í Hafnarfirði
F.h. Sigurbjartur Halldórsson

VERK: DELT-0416 DAGS: 09.09.2004.
KVARDI: 1:50 TEIKNAD: ÞMM
SKRÁ: A-0203.dwg

ÚTI INNI

ARKITEKTAR

ÞINGHOLTSSTRÆTI 27 101 REYKJAVÍK
SÍMAR 5527660 & 5627660 FAX 5527661
NETFANG ui@ui.is
VEFFANG http://www.ui.is

BALDUR Ó. SVAVARSSON ARKITEKTAR FAÍ
120357-5149

JÓN ÞÓR ÞORVALDSSON ARKITEKTAR FAÍ
021256-7579

TEIKNINGANR: **A-0203** BREYTING: **A**