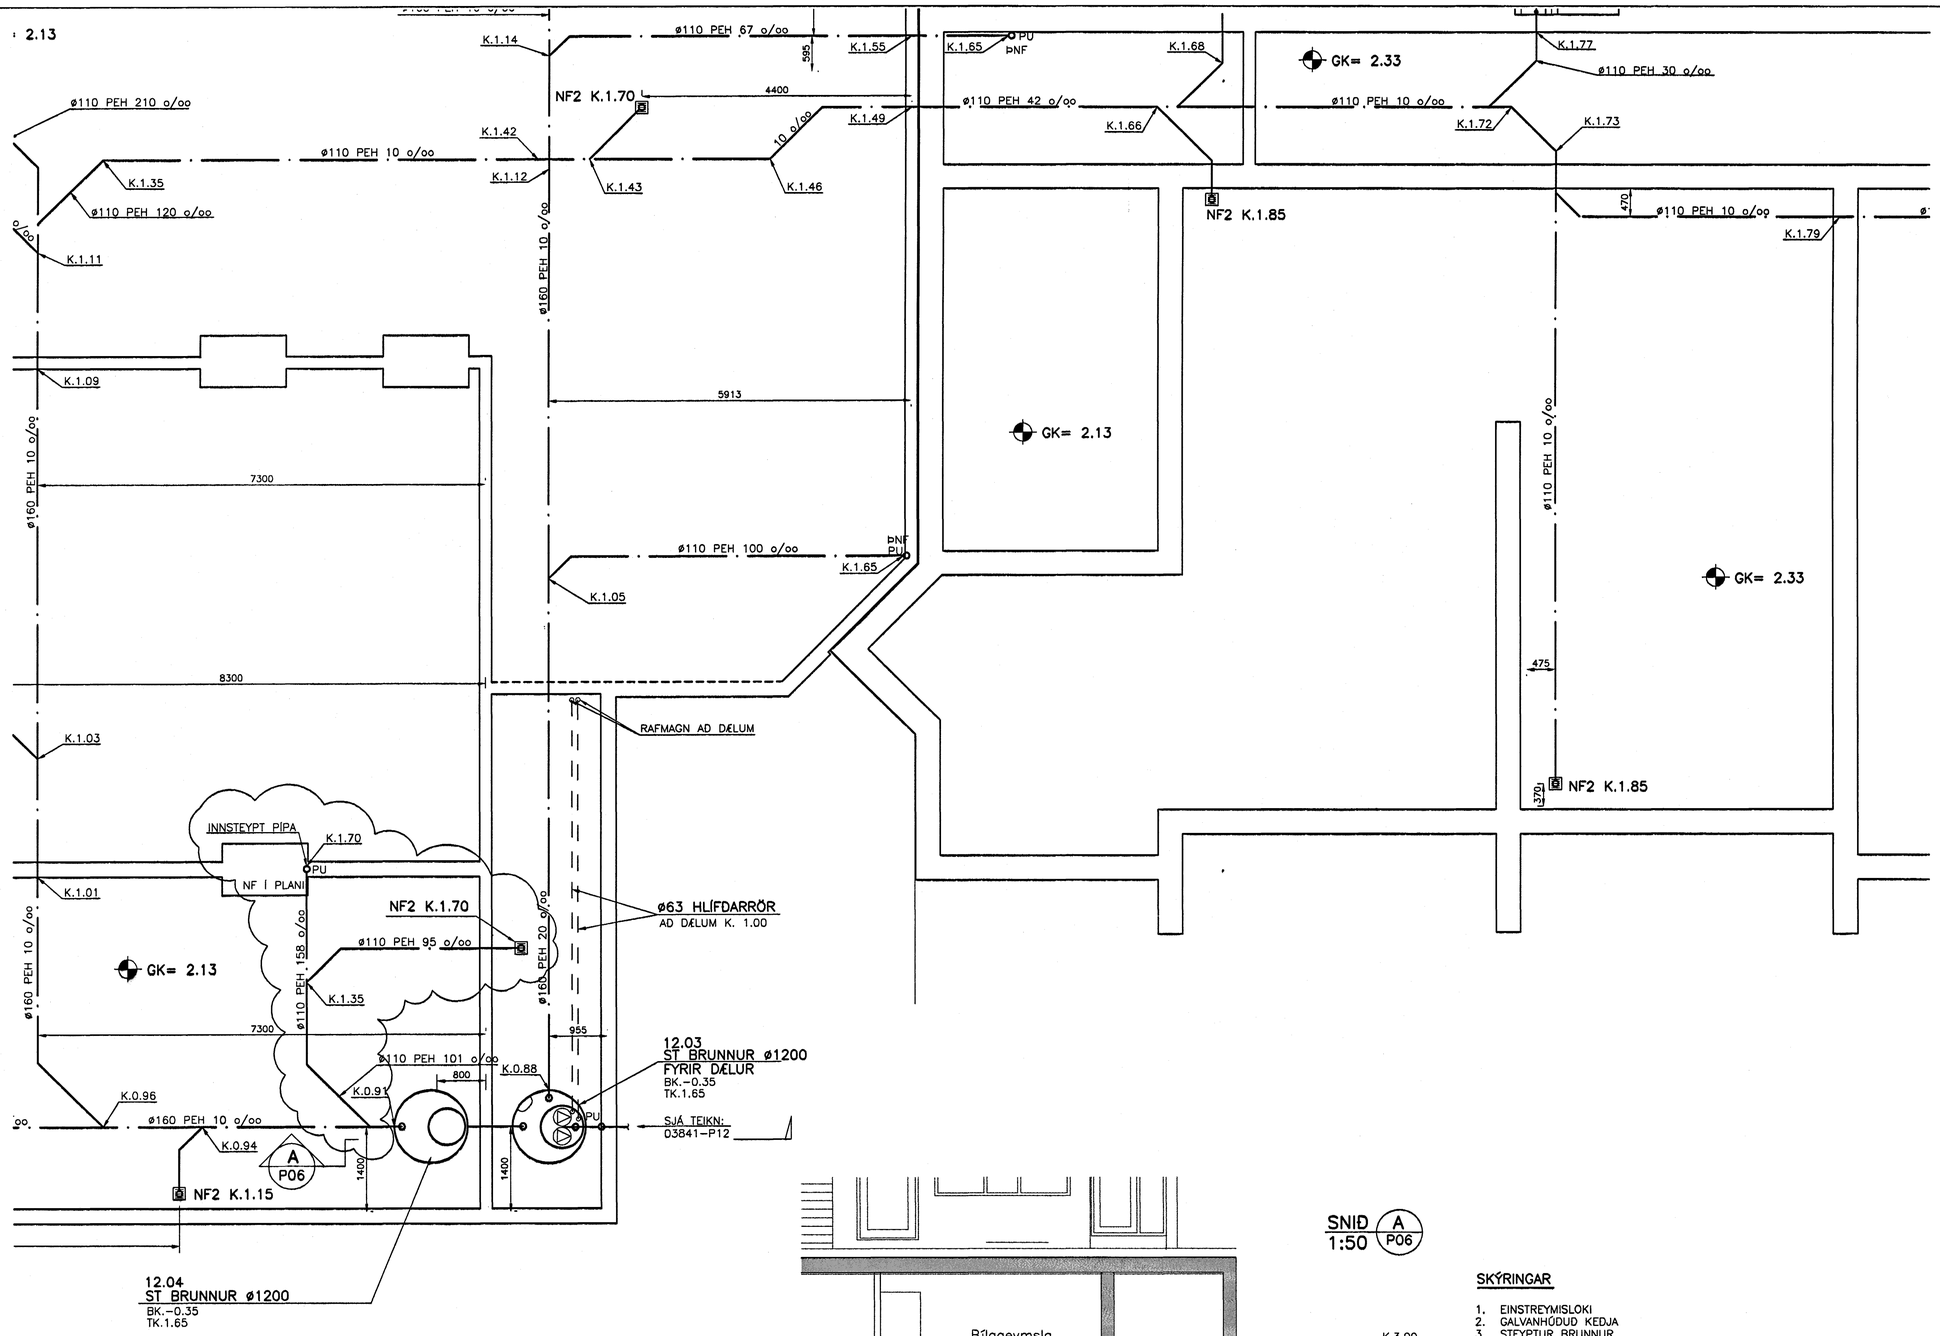

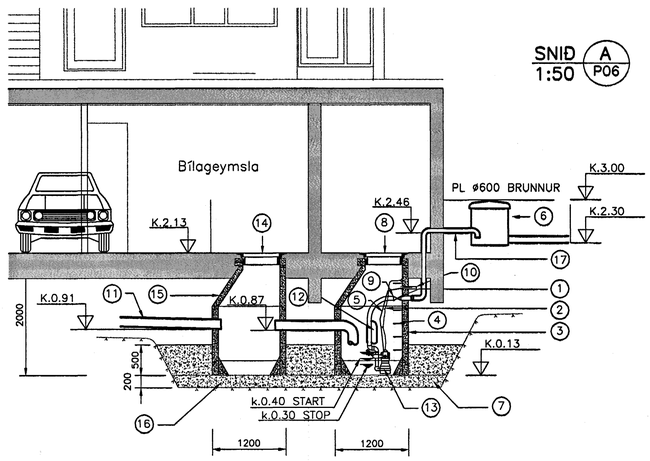

SKÝRINGAR

1. EINSTREYMISLOKI
2. GALVANHÚDUÐ KEÐJA
3. STEYPTUR BRUNNUR
4. STIGAÞREP
5. RAFMAGNSKAPALL
6. PLAST BRUNNUR MEÐ PLASTLOKI
7. STEYPTUR BOTN
8. STEYPUJÁRNSLOK Í KARMI
9. UNIONTENGI
10. ÍDRÁTTARRÖR FYRIR RAFMAGN
11. NIÐURFÖLL FRÁ KJALLARA
12. ÞAKNIÐURFÖLL
13. DÆLUR (2 stk.) MEÐ EINSTEFNULOKA OG FLOTROFA
    Hmax= 4m Qmax= 450 l/mín REGNVATN
14. STEYPUJÁRNSLOK Í KARMI
15. STEYPTUR BRUNNUR
16. BENDING Í NEÐRI BRÚN KLOSSA
    K10 c/c200 Í BÁÐAR ÁTTIR
17. ø90 PEH ÞRÝSTILÖGN

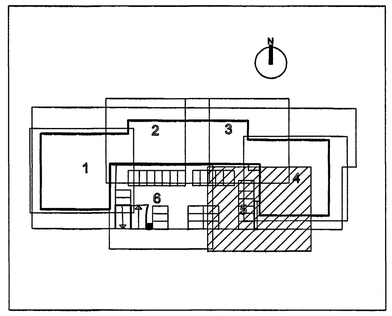

Samþykkt þann
05 OKT. 2004
Byggingafulltrúinn í Hafnarfirði
F.h. Sigurbjartur Halldórsson

ÚTG.	DAGS.	BREYTING:	HANNAÐ	SAMÞ.
A	01.10.04	NÝJIR KÓTAR, NÝ LÖGN FYRIR NIÐURFALL Í BÍLAPLANI OG NÝTT NIÐURFALL Í KJALLARA		

HERJÓLFSGATA 36, 38 OG 40
LANGEYRARMÖLUM
HAFNARFIRÐI

GRUNNLAGNIR
SVÆÐI 5

VSB VERKFRÆÐISTOFA

Áritun lögg. hönnuðar:
Sveinn Áki Sverrisson Kt.230855-5609

FRV
BÆJARHRAUNI 20+220 HAFNARFJÖRÐUR
Heimasíða: www.vsb.is • Netfang: vsb@vsb.is
Sími585-8600 Fax 585-8610•Kt:710796-2899

Hannað:	ÁÞ	Teiknað:	ÁÞ
Mál:	1:50	Yfirfarið:	SAS
Dags:	23.09.04	Nr:	04758-P06A