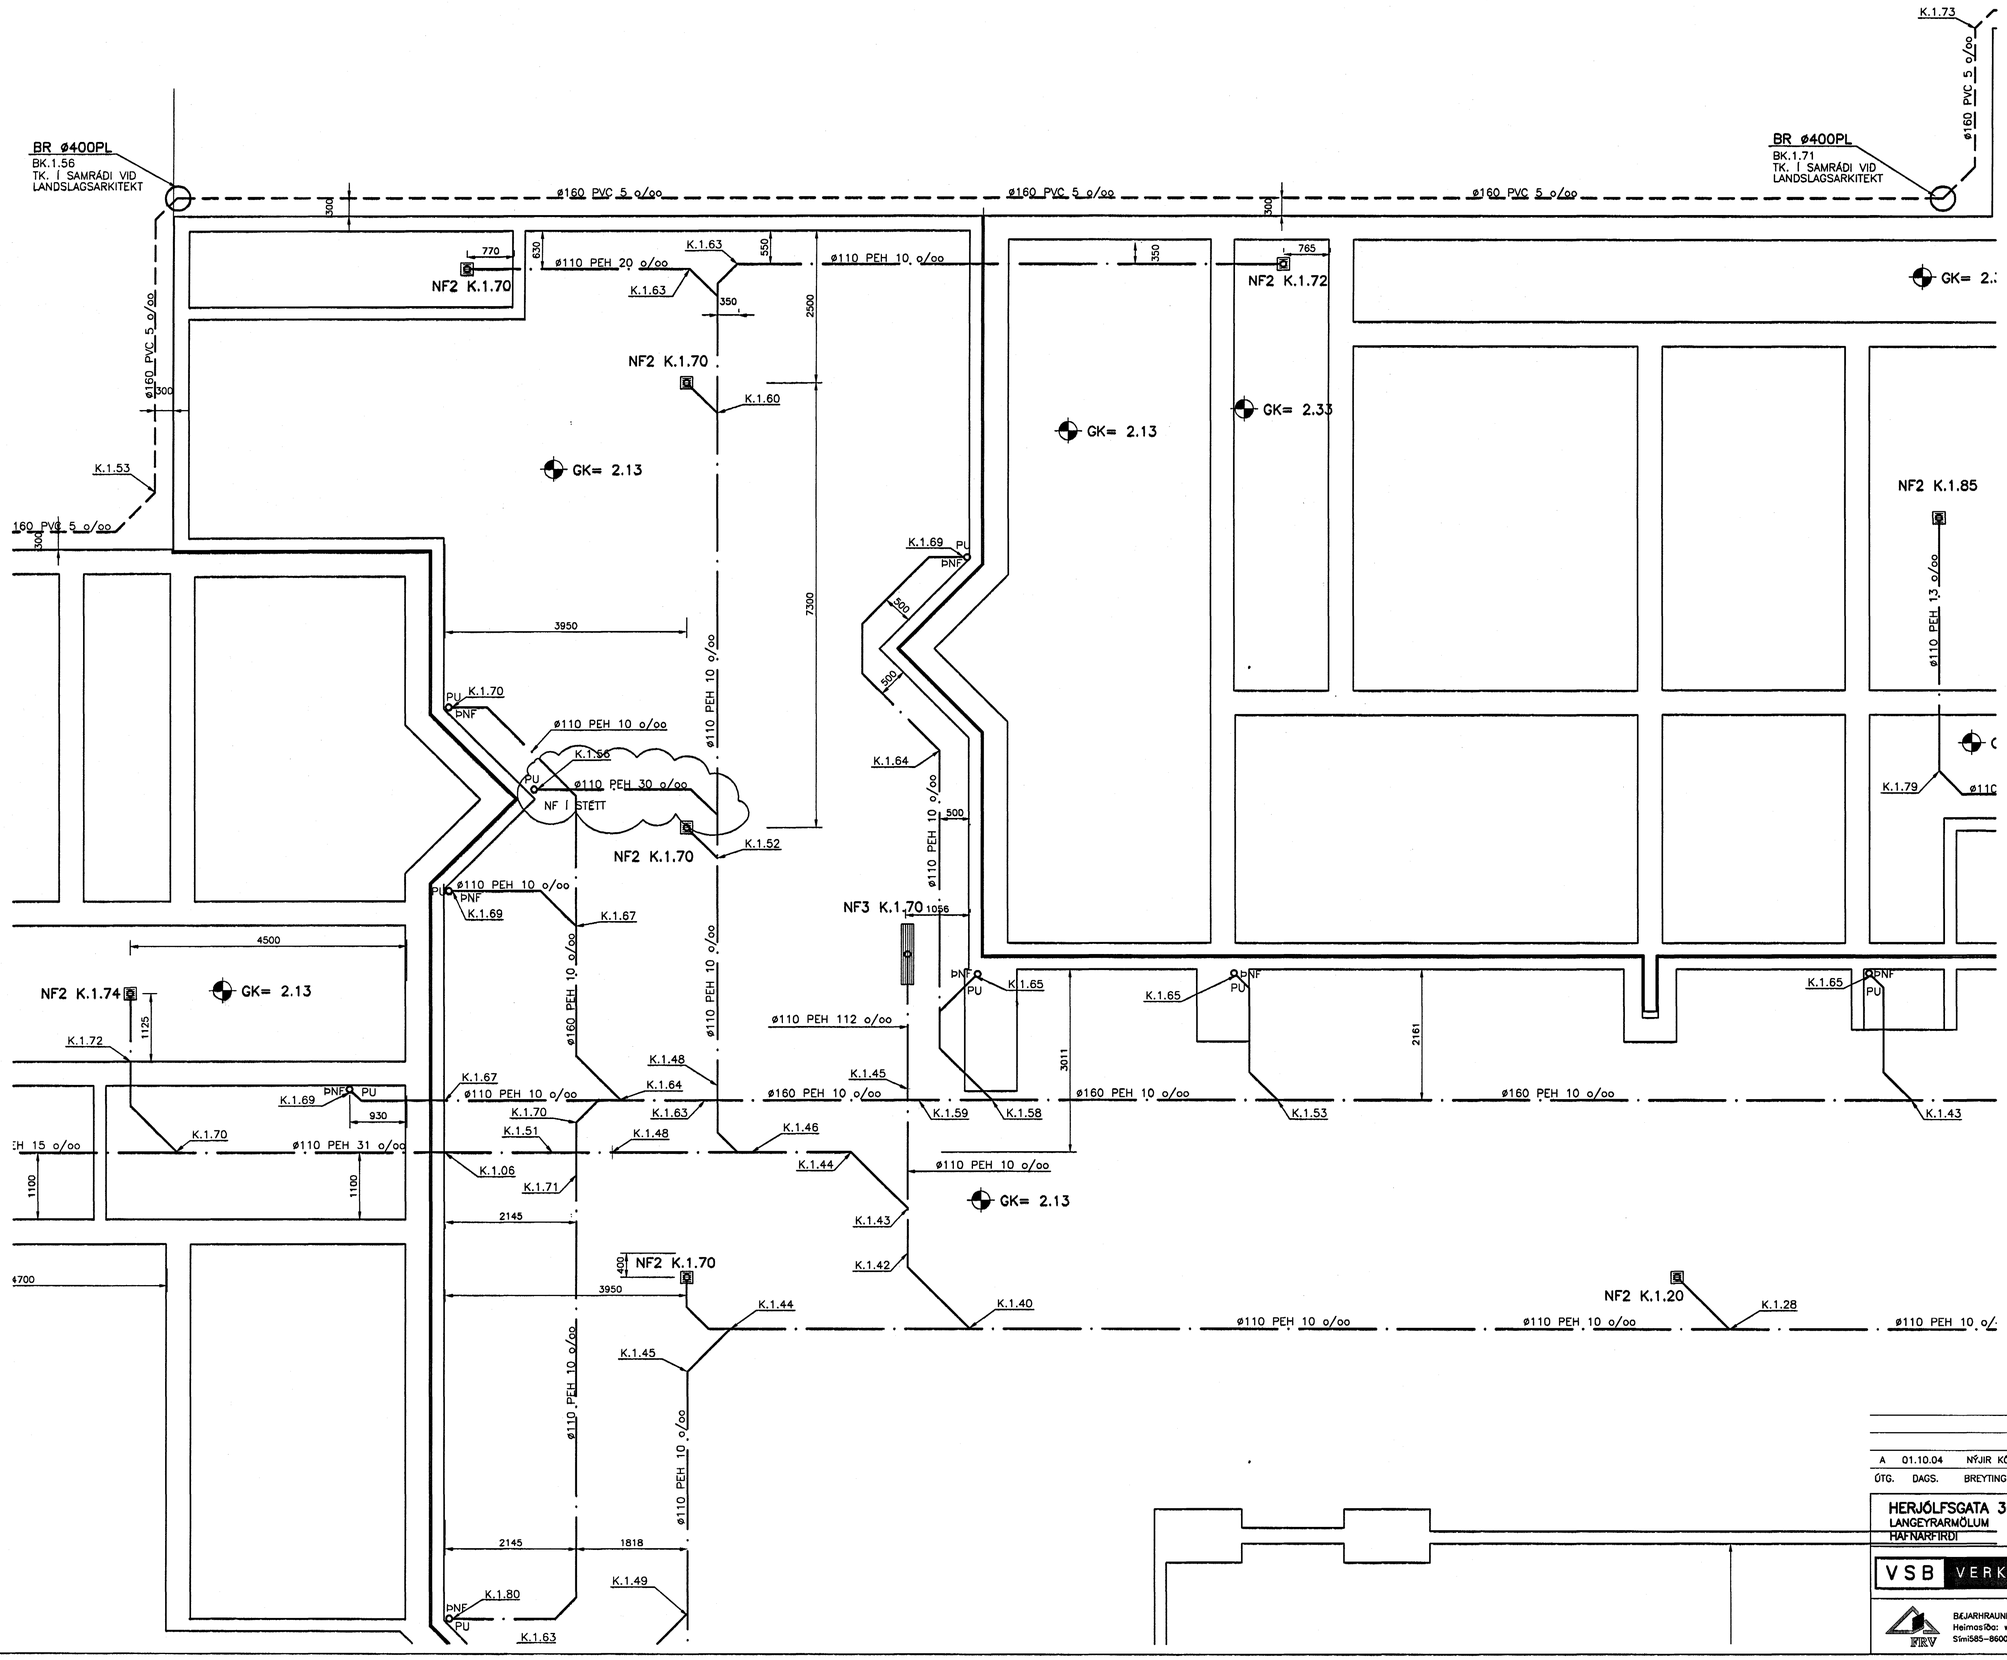

Samþykkt þann
05 OKT. 2004
Byggingafulltrúinn í Hafnarfirði
F.h. Sigurbjartur Halldórsson

ÚTG.	DAGS.	BREYTING:	HANNAD	SAMÞ.
A	01.10.04	NÝJIR KÓTAR OG NÝ LÖGN FYRIR NIÐURFALL Í STÉTT		

HERJÓLFSGATA 36, 38 OG 40
LANGEYRARMÓLUM
HAFNARFIRÐI

GRUNNLAGNIR
SVÆÐI 2

VSB VERKFRÆÐISTOFA

BÆJARHRAUNI 20•220 HAFNARFJÖRÐUR
Heimasíða: www.vsb.is • Netfang: vsb@vsb.is
Sími585-8600 Fax 585-8610•Kt.710796-2899

FKV

Áritun lögg. hönnuðar:
Sveinn Áki Sveinsson Kt.230855-3609

Hannað:	ÁÞ	Teiknað:	ÁÞ
Mál:	1:50	Yfirfarið:	SÁS
Dagsetn:	23.09.04	Nr:	04758-P03A