

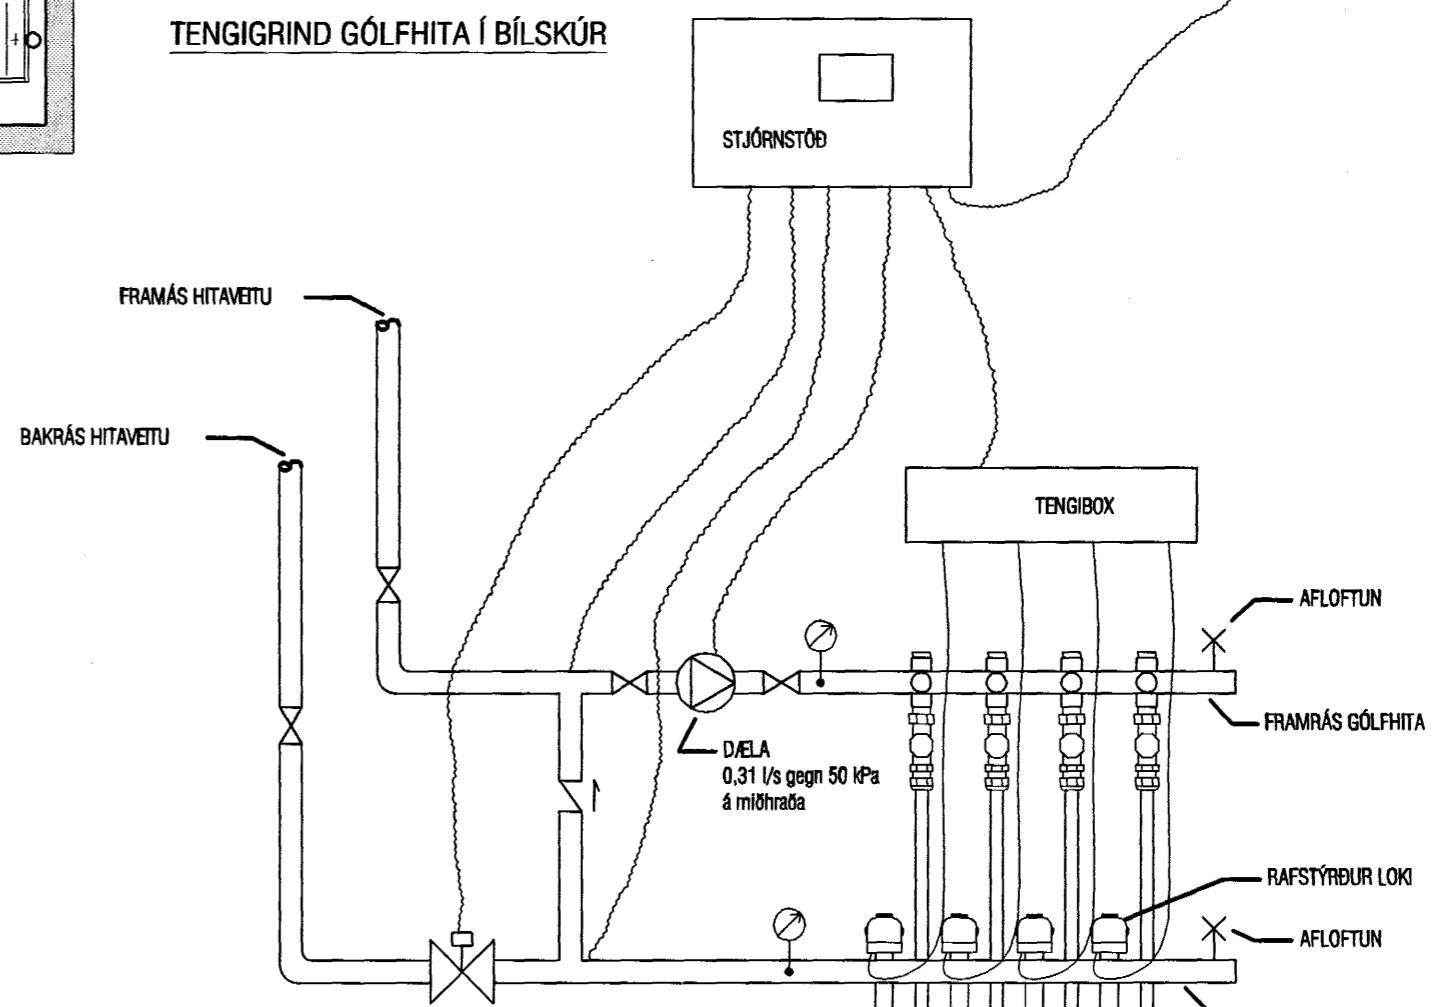


### TENGIGRIND GÓLFHITA Í BÍLSKÚR

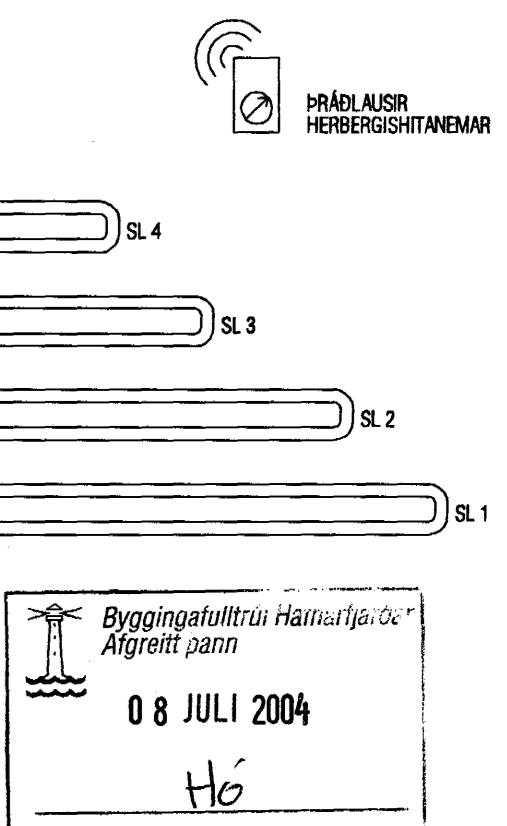

### SNIÐ Í GÓLF

MKV.1:5

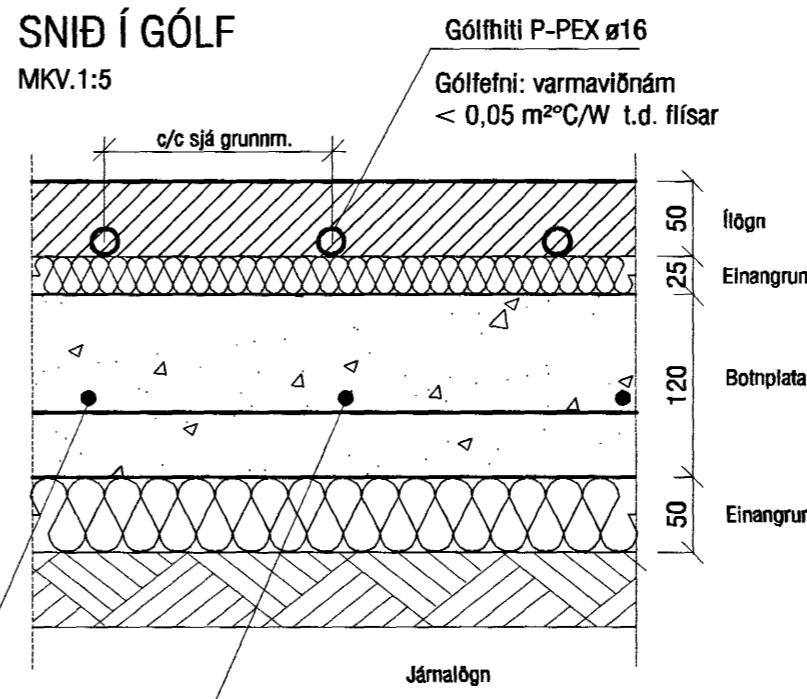

BR 1: Tveir ofnar í stofu detta út, í staðinn kemur gólfhit.

VEKTOR	
- hönnun og ráðgjöf -	
Nýbýlavegi 6, 200 Kópavogi.	
L-05	GÓLFHITA Í STOFU
BR 1   05.04. '04	
Teikn. nr.	Tilvísun á teikingu
Samþykkt	
Br.	Dags.

*[Handwritten signatures and initials over the form]*

BLÓMVELLIR 4, HAFNARFIRDI

HITALAGNIR  
GRUNNMYND 1 HÆÐ

Hannð	Teknð
VB	MA
Dagsetning	Verk nr.
A-02-09-22	Málkvæði
13.11.02	Tekn. nr.
1:50	L-05