


Rúmmynd hitalagna 1:50  
Lagnir eru úr svörtum járnörum sjá L-01

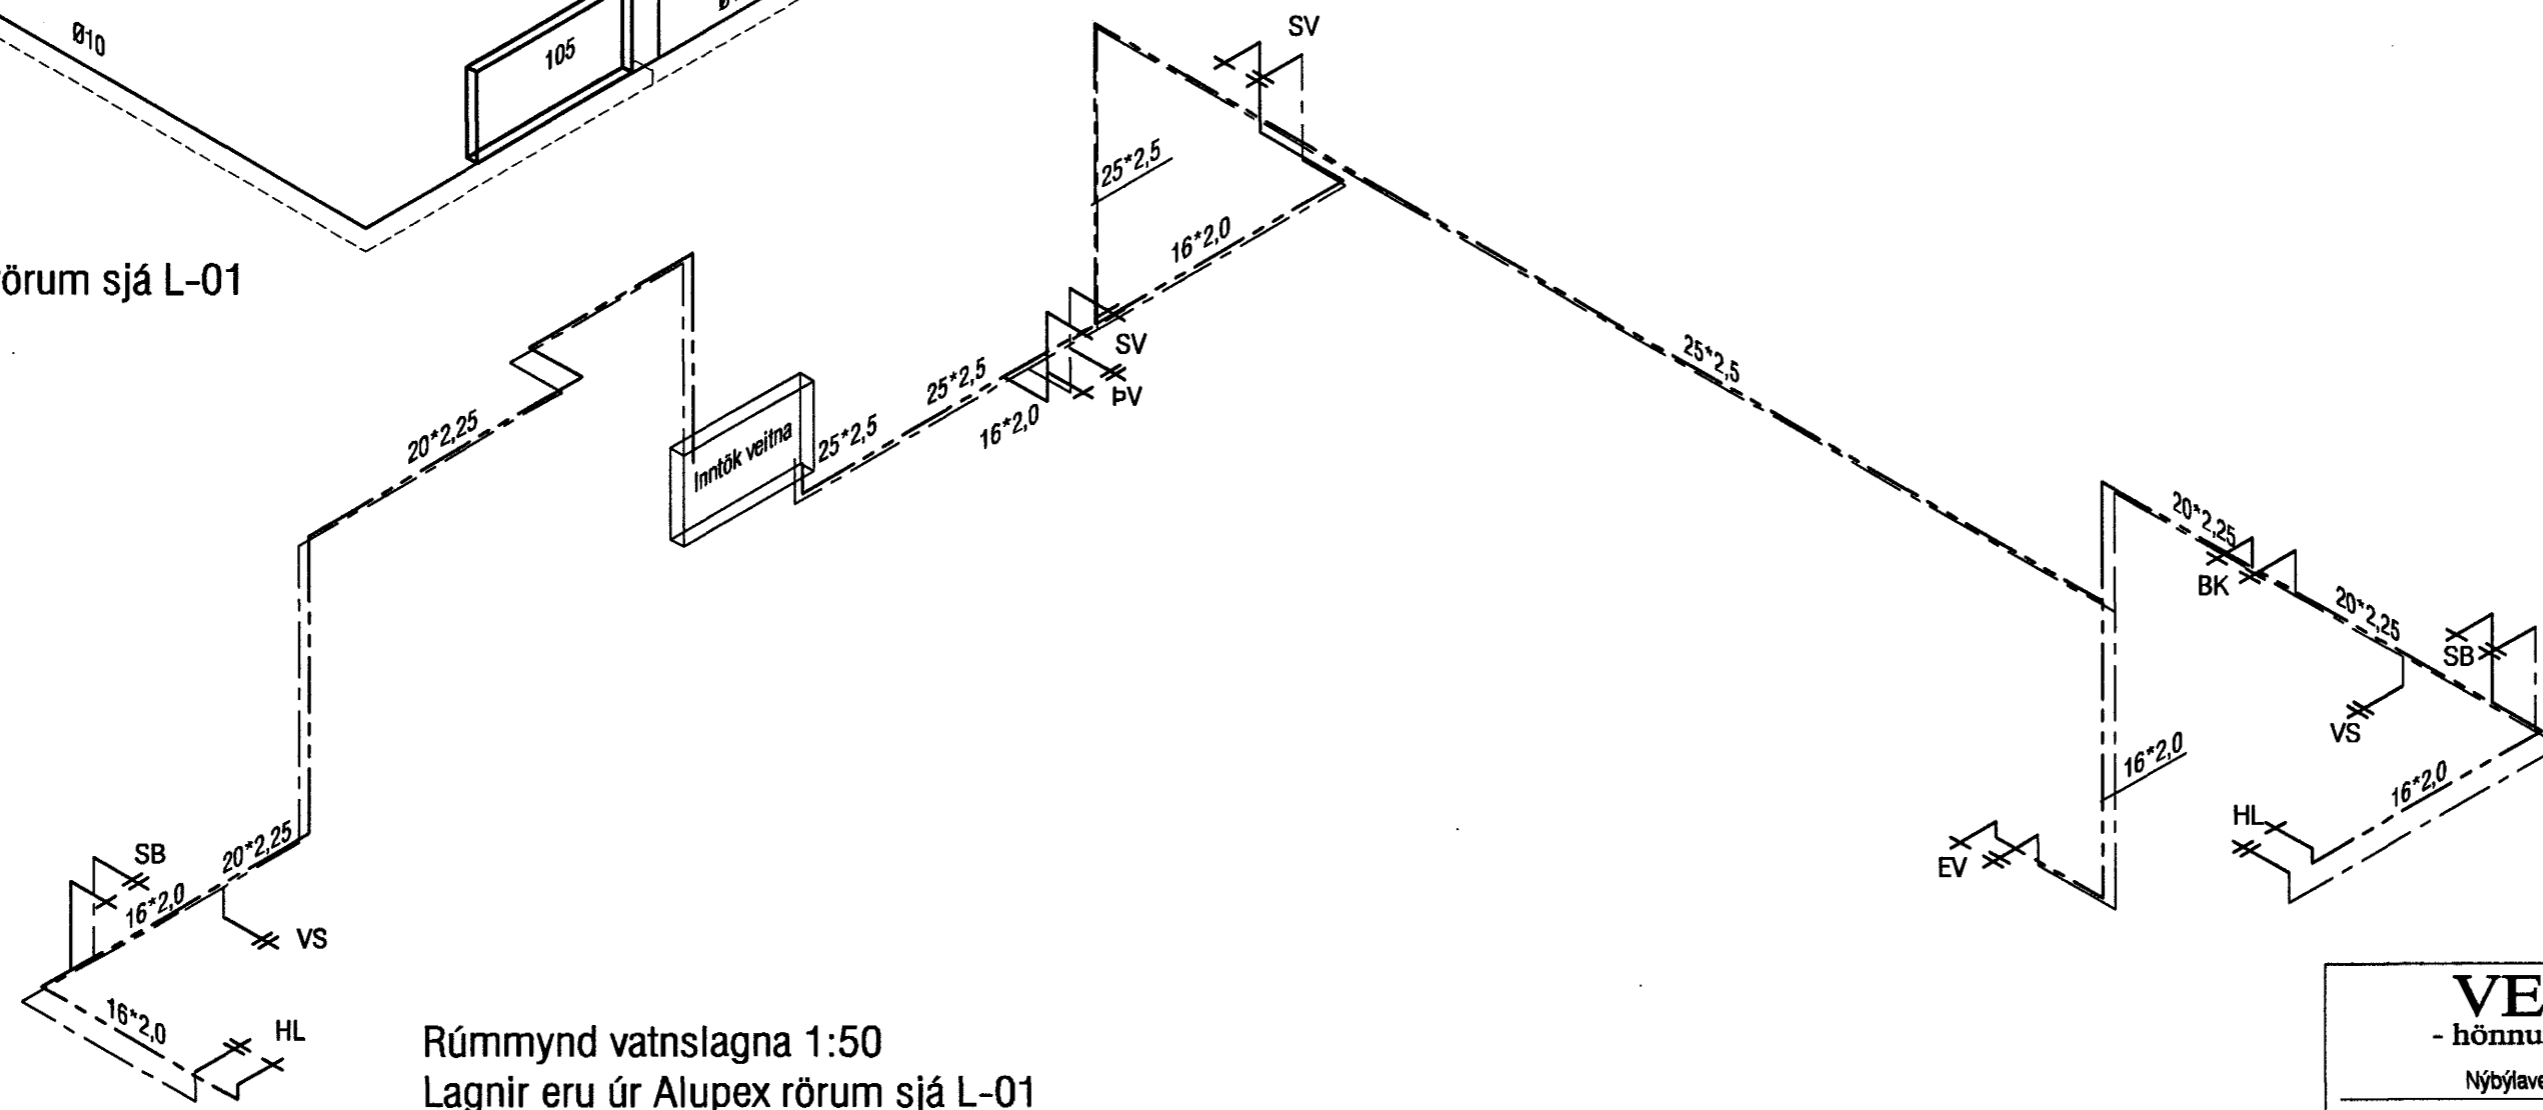

Rúmmynd vatnslagna 1:50  
Lagnir eru úr Alupex rörum sjá L-01

BR 1: Ofnar í stofu, gangi og á stigapalli detta út, í staðinn kemur gólfhiti.  
Tnging fyrir þvottavél breyttist.

Byggingafultrúi Hafnarfjarðar  
Afgreitt þann  
08 JULI 2004  
Hó

<b>VEKTOR</b> - hönnun og ráðgjöf - Nýbýlavegi 6, 200 Kópavogi.		Sigurður Hafsteinsson byggingaarkitekt Kf. 030859-7749 sími: 554-6650 fax: 554-6669.		<b>BLÓMVELLIR 4, HAFNARFIRÐI</b> <b>HITA-OG VATNSLAGNIR</b> <b>RÚMMYNDIR</b>	
L-07	TENGING F. ÞV OG HITI	BR 1	05.04.04	Hannað	Telnað
Telkn. nr.	Þilvísun á teikningu	Br.	Dags.	VB	MA
Samþykkt	<i>[Signature]</i>			Dagsetning	Verk nr.
				13.11.02	A-02-09-22
				Mælikvarði	Telkn. nr.
				1:50	L-07