
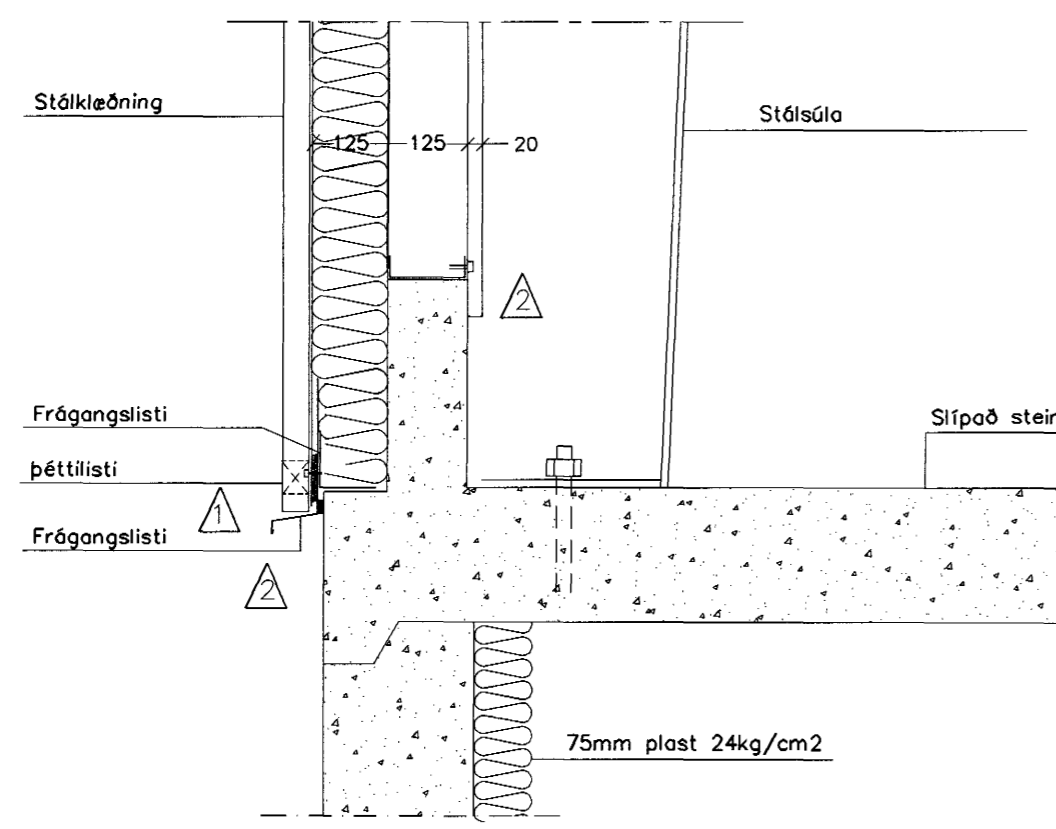
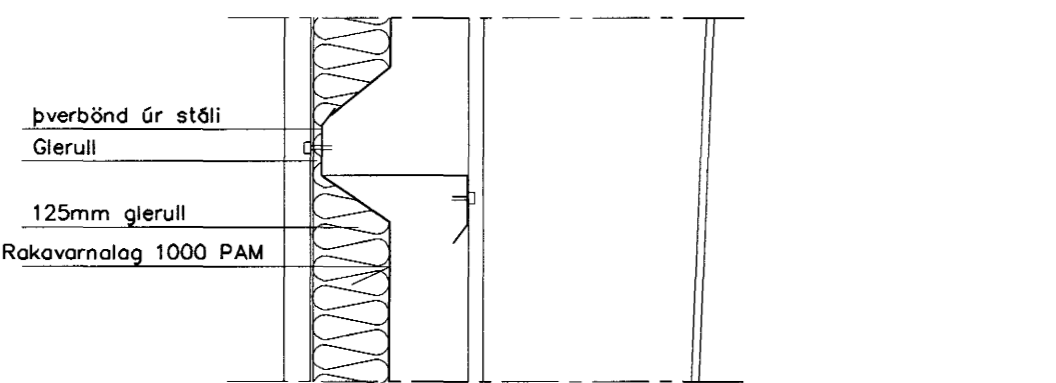
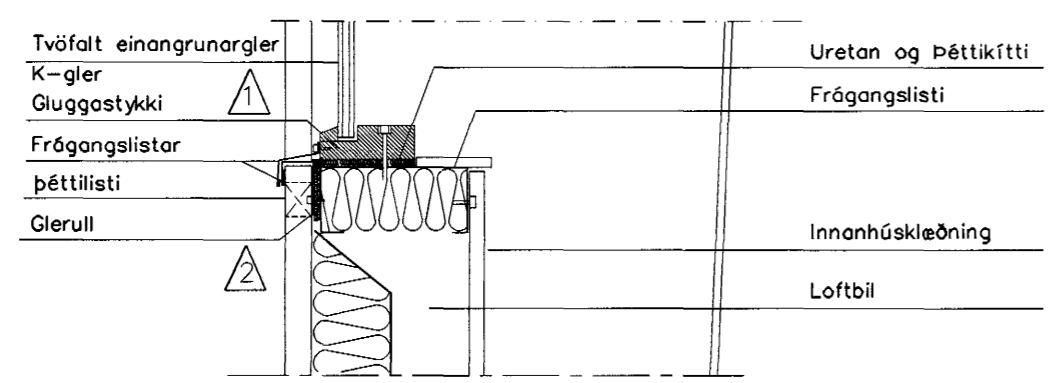
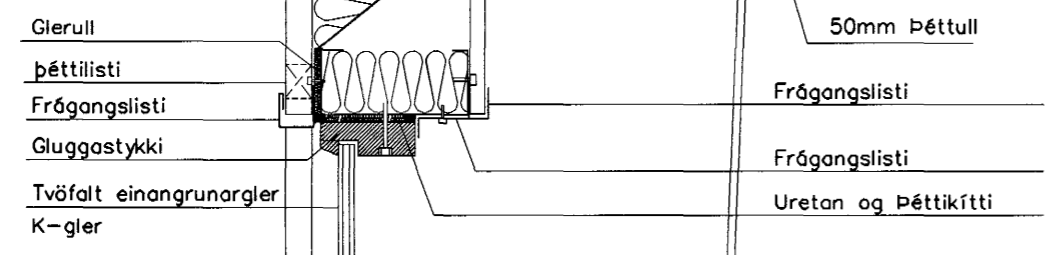
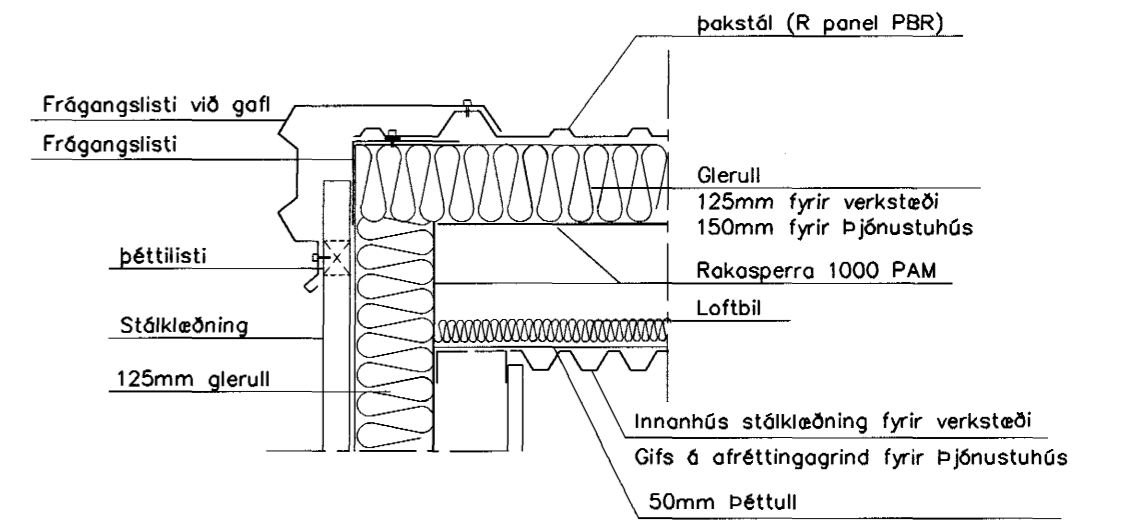
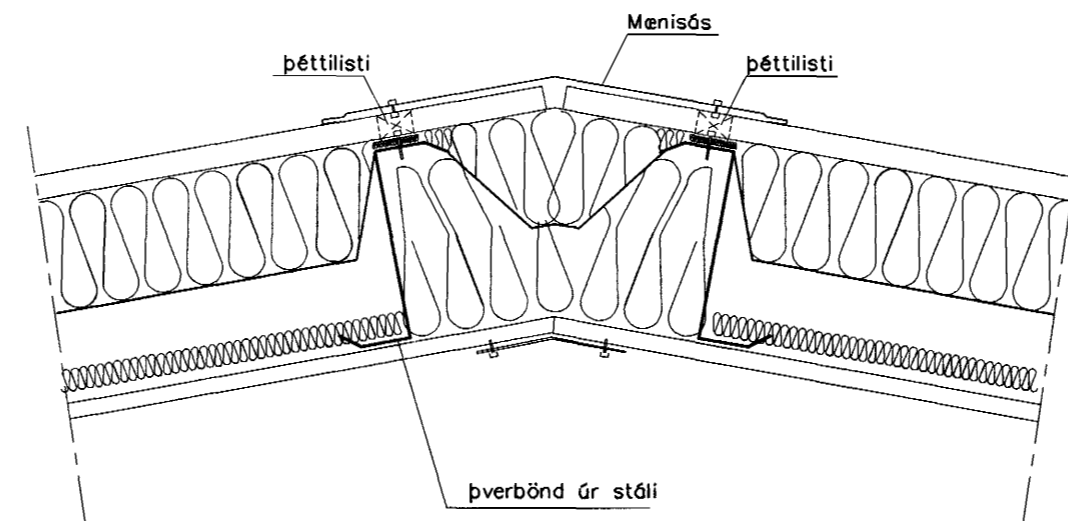



### SKURÐUR Í VEGG OG ÞAK

### GAFL SKURÐUR

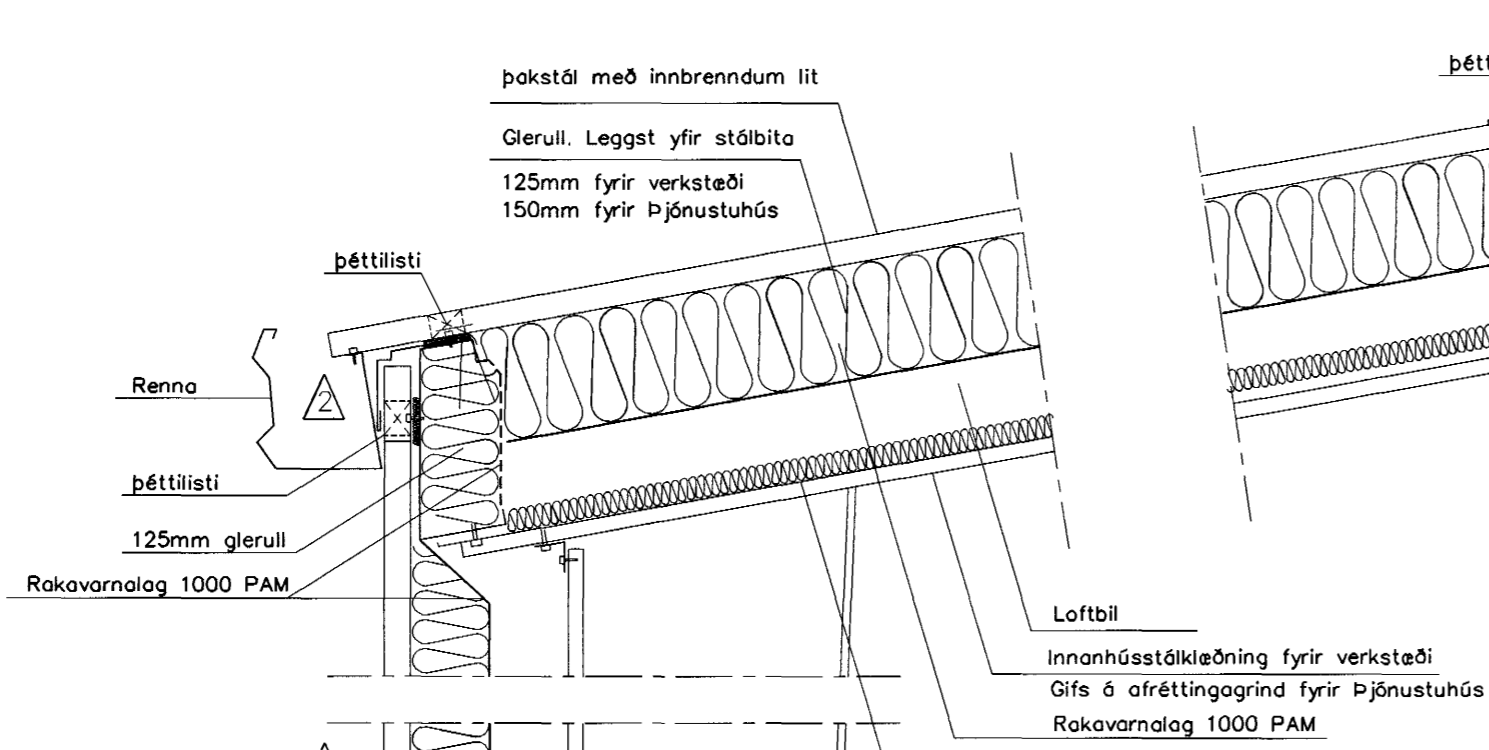

ÖNDUN Á PLÖTUSAMSKEYTUM  
KLÆTT ER Í KRINGUM ÞAKGLUGGA MEÐ SLÉTTU HVÍTU STÁLI  
Í SÖMU BREIDD OG ÞAKÁSAM 250MM

### SKURÐUR Í VEGG OG UNDIRSTÖÐU ÞJÓNUSTUBYGGINGAR

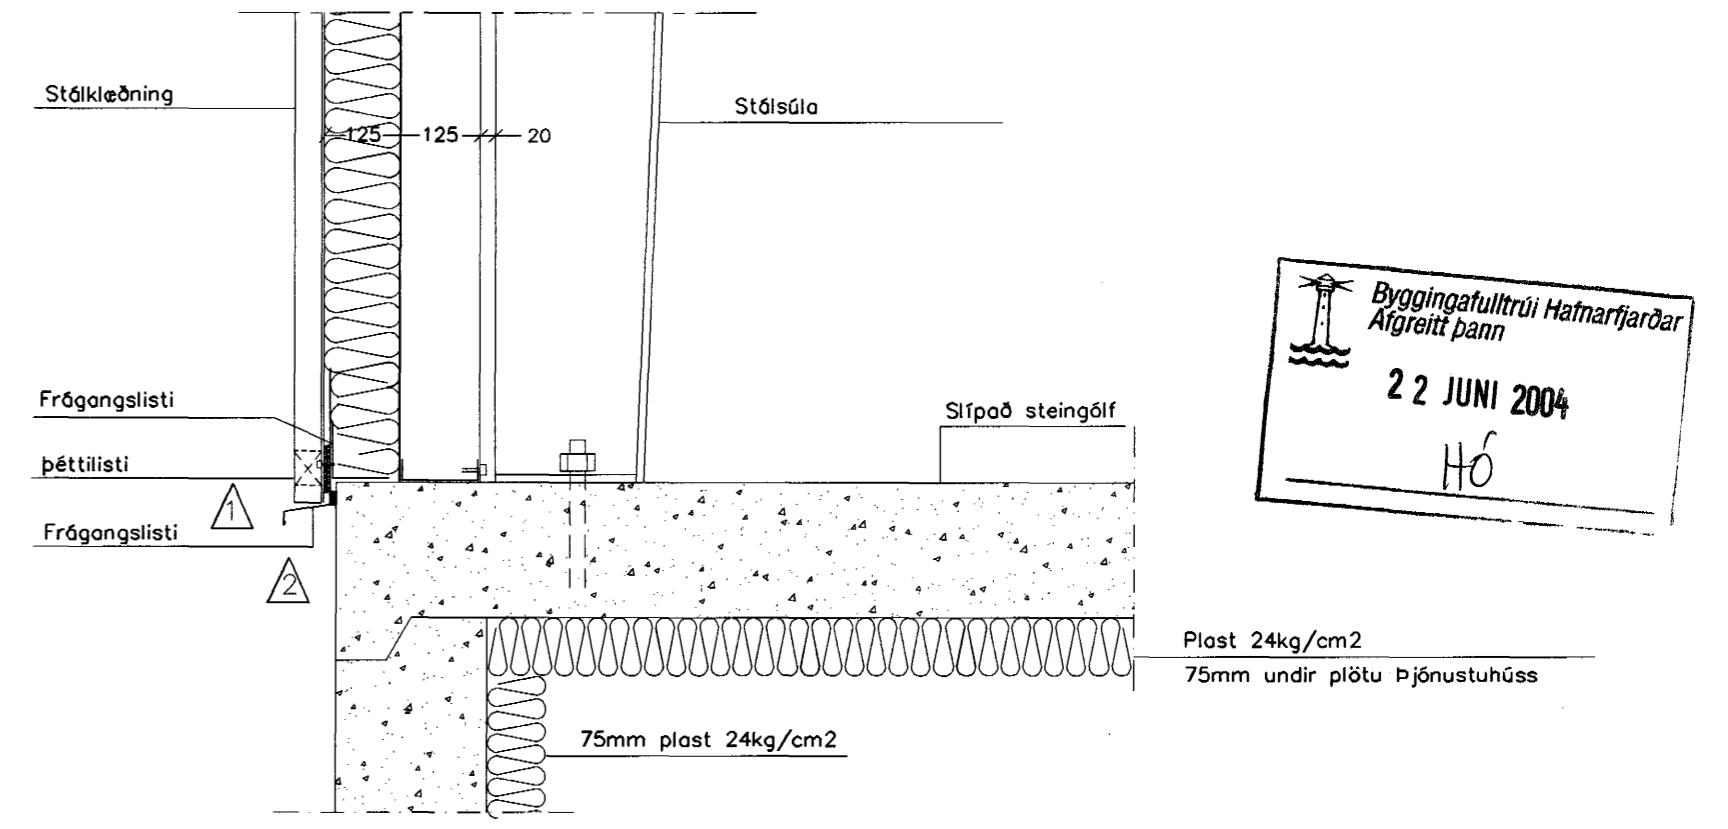

Afgreitt þann  
22 JUNI 2004  
HÓ

*Liánu Þórz. 10. 130551-5569*

Tákn:	Breyting:	Dags:	Dags:	Hannað:	M.kv.:	Þráinn Víkingur ehf, verkfræðiþjónusta..
			Mars. 2002	Þ. Þ.	1:10	Dalatanga 9, 270 Mosfellsbæ. Símar: 5667589 og 8977689
Undirstöðum breytt maí 2002 △ breytt júní 2002 △ breytt júní 2002			Verkkaupi:			
Teikningu breytt í ágúst 2002 í samræmi við óskir eftirlitsaðila			Verk:		Hringhella 4, Hafnarfirði Sérmyndir í vegg, Þak og glugga	
						Teikning nr.: