
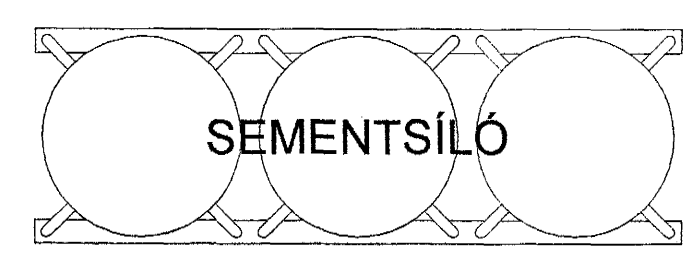


GRUNNMYND 1:100

U8 1:20

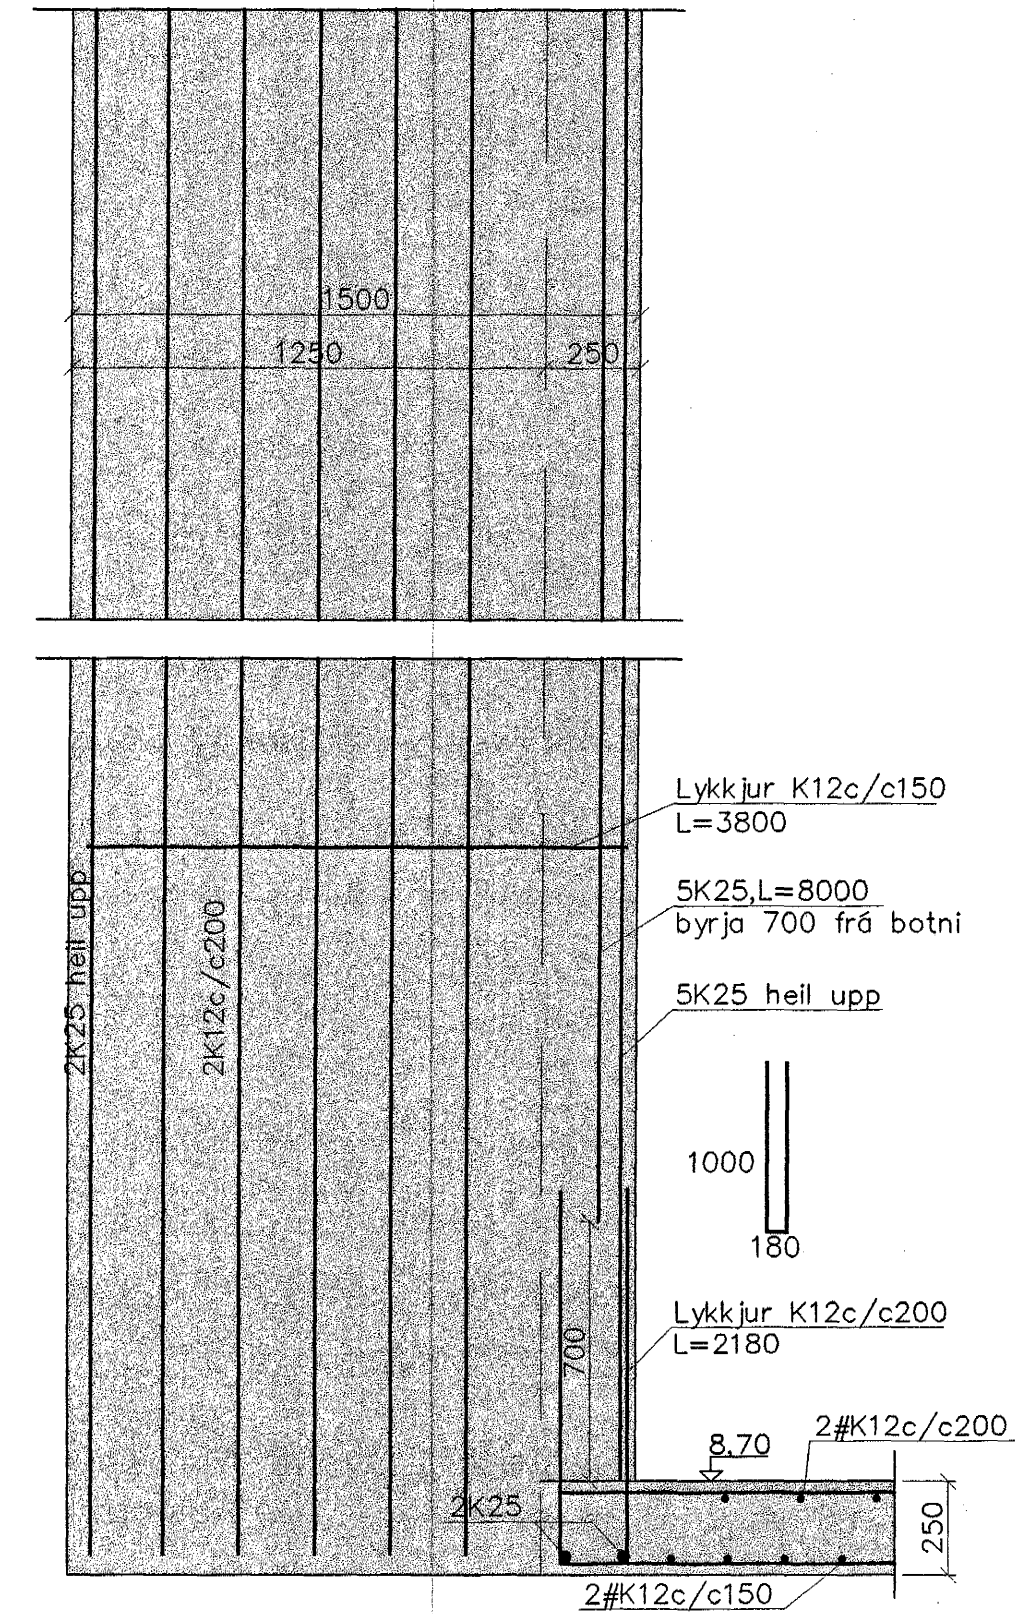

Byggingafráttir  
Alfreitt Þann  
22 JUNI 2004  
HÓ

TEKNISTOFAN EHT  
Yfirfarinn og samræmdur uppdráttur sbr.  
gr. 17.2 og 17.1 í byggingarreglugerð.

Steypa S300.  
Sement > 350 kg/m<sup>3</sup>, vatnssementstala v/s < 0.55,  
loftinnihald 5-6%, sigmöl 80-100 mm.  
Steypa og steypustyrktarstál KS40 skv. IST-14/DS-411.  
Steypuhúla á jörnum í steypu í jörð minnst 40 mm.  
Hönnun og framkvæmd verksins skal í samræmi við  
gildandi staðla og reglugerðir.  
Undirstöður á þjappaðri fyllingu  
þjöppukröfur E2 > 110MPa og E2/E1 < 2,5

Sjá snið og skýringar á bl. B002

- 1 Hökkun á plötu á sniði U5
- 2 Breyting á efni og stærð og færsla á U6
- 3 Breyting á U7 og U8

Breytingar		HRINGHELLA 2, HAFNARFJ.	
Nr.	Dags. Nafn	Verkfærastofa Þráinn & Benedikt	H.Þ.   T.Þ.   S.
1	14.02.03 BS	Laugavegi 170, 105 Rvk	M 1:100/20
2	19.02.03 BS	Sími: 553 1770, 568 7775, Fax: 568-7701	Nr. B001
3	25.02.03 ÞK	Netfang: post@islandia.is	Dags. Jún. '08
Burðarvirki-Undirstöður		090638-4839	Þráinn & Benedikt