


GRUNNMYND 1:100

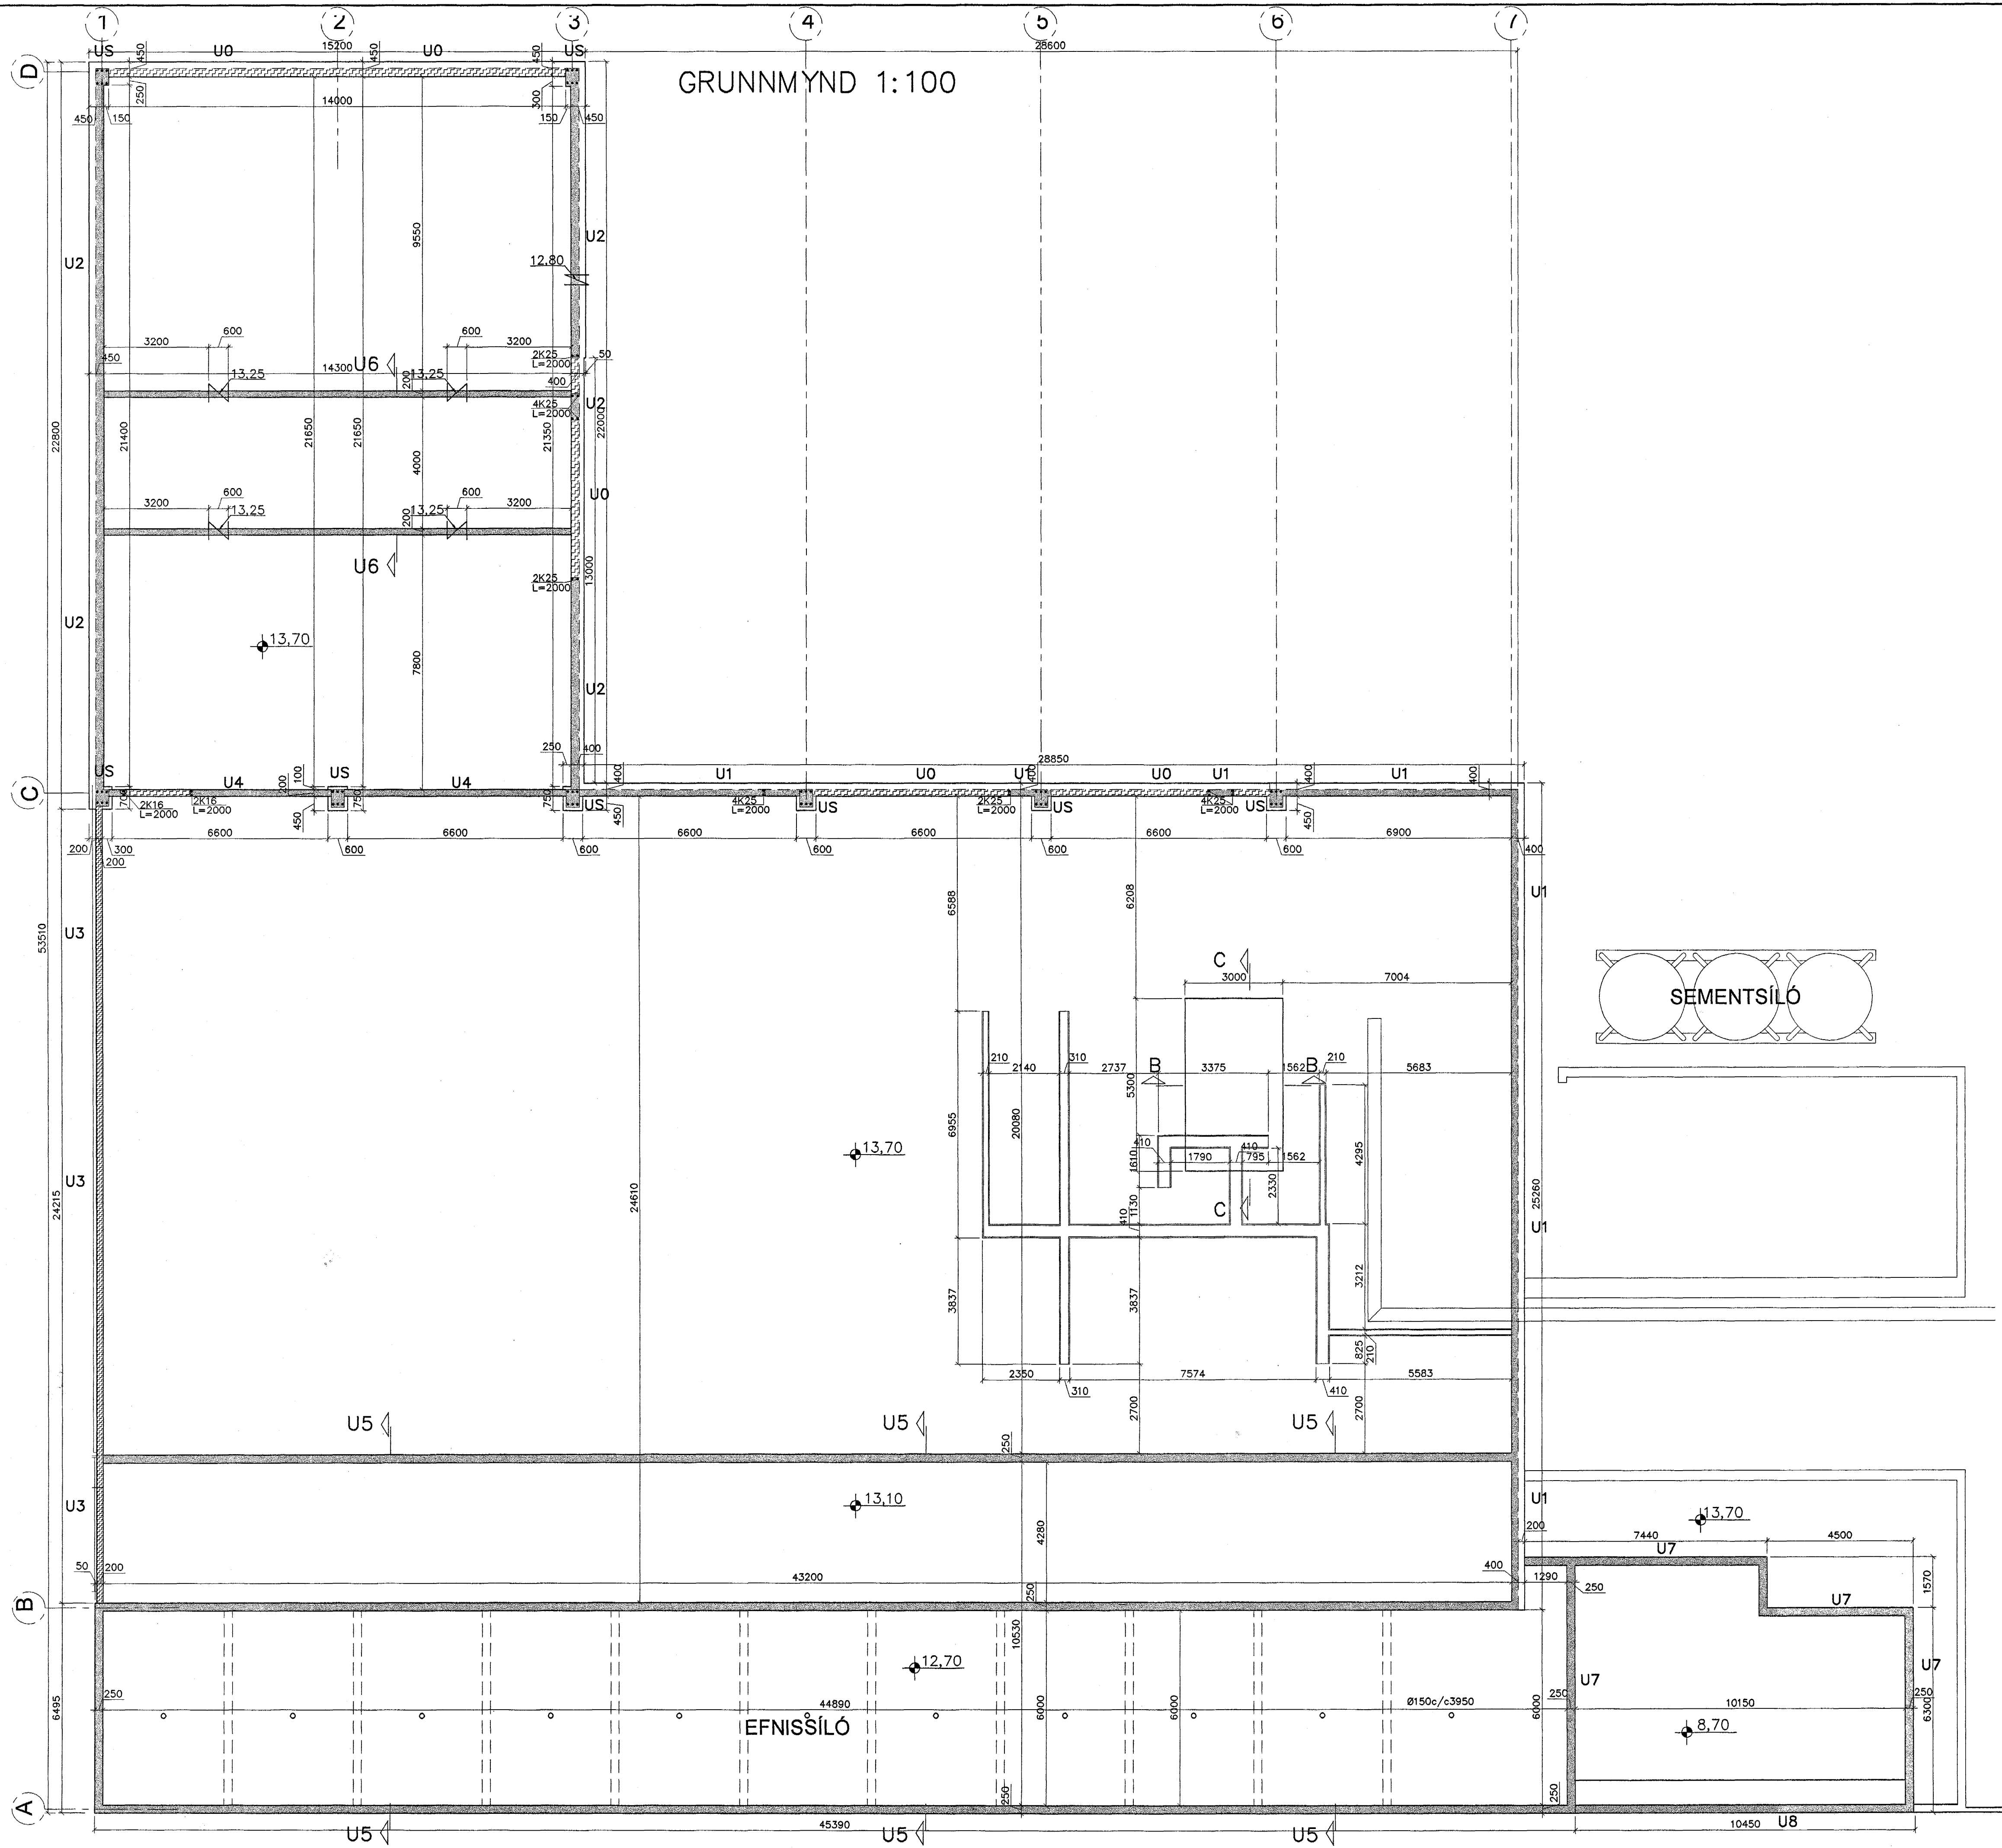

Byggingatiltal Hættisráðið
Alfreitt Lann
22 JUNI 2004
HÓ

TEKNIÖDMAN EHF
Vilfarinn og samvæmdur uppdráttur, skv.
gr. 17.2 og 19.2 Byggingareglugerð.
AS

Steypa S300.
Sement>350 kg/m³, vatnssementstala v/s<0.55,
loftinnihald 5-6%, sigmál 80-100 mm.
Steypa og steypustyrktarstál KS40 skv. IST-14/DS-411.
Steypuhúla á járnun í steypu í jörð minnst 40 mm.
Hönnun og framkvæmd verksins skal í samræmi við
gildandi staðla og reglugerðir.
Undirstöður á þjappaðri fyllingu
þjöppukröfur E2>110MPa og E2/E1 <2.5

Sjá snið og skýringar á bl. B002
1 Hækkun á plötu á sniði U5
2 Brækkun á emissíóli og farsla á U6

Breytingar		HRINGHELLA 2, HAFNARFJ.	
Nr.	Dags. Nafn	Verkfræðistofa Þráinn & Benedikt	H.D.R. T.H.S. S.
1	14.02.03 BS	Laugavegi 178, 105 Rvk. Sími: 553 1770, 568 7775, Fax: 568-7701	M 1:100/20
2	19.02.03 BS	Netfang: post@islandia.is	Nr. B001
		Burðarvirki-Undirstöður	Dags. Jún. '03
			090638-4839
			<i>Dáinn Þráinn</i>