
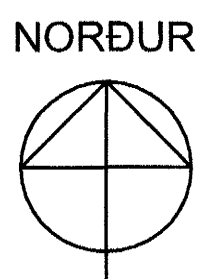


AFSTÖÐUMYND 1:500

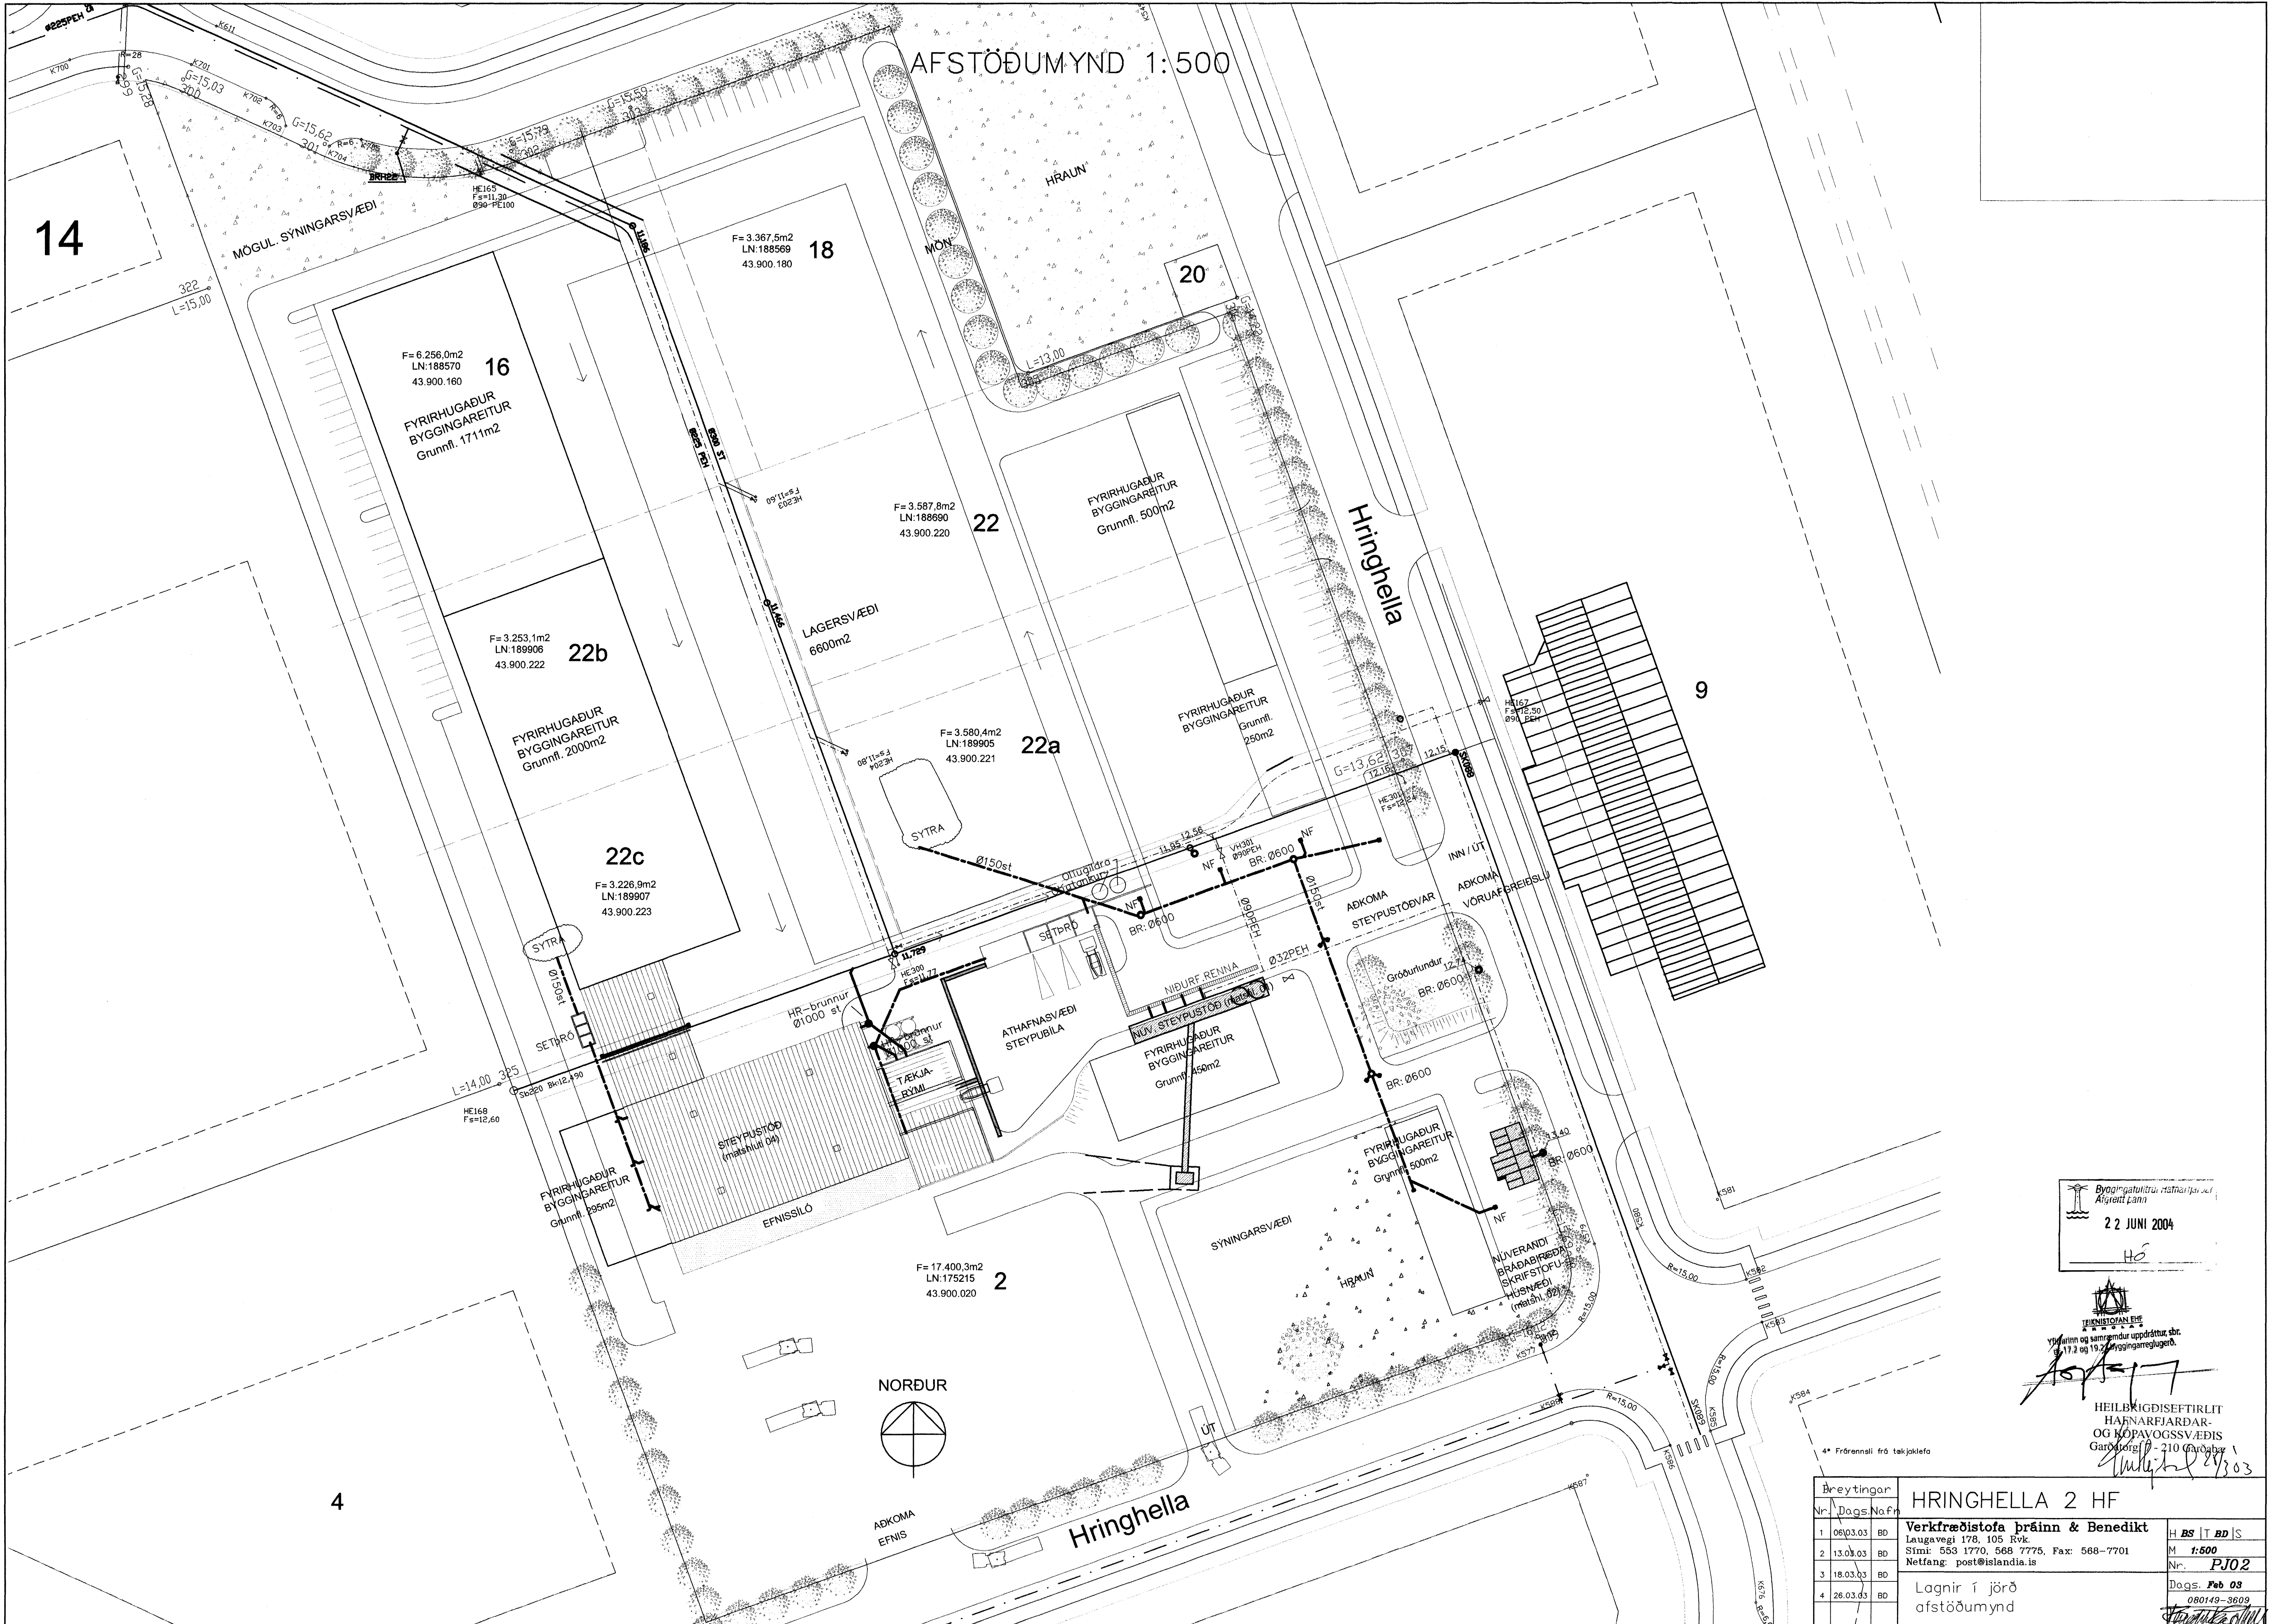

22 JUNI 2004
Hó

HEILBRIGDISEFTIRLIT
HAFNARFIJARDAR-
OG KÓPAVOGSSVÆÐIS
22.6.04


Breytingar		HRINGHELLA 2 HF	
Nr.	Dags.No.Fr.		
1	06.03.03	BD	Verkfræðistofa Þráinn & Benedikt
2	13.03.03	BD	Laugavegi 178, 105 Rvk. Sími: 553 1770, 568 7775, Fax: 568-7701
3	18.03.03	BD	Netfang: post@islandia.is
4	26.03.03	BD	Lagnir í jörð afstöðumynd

H BS | T BD | S
M 1:500
Nr. FJ02
Dags: Feb 08
080149-3609
Hringhella 2 HF