


△ G1 KJARNABORA SKAL GAT SEM ER 100mm HRINGRÁSARLÖGN
 G2 KJARNABORA SKAL GAT SEM ER 100mm KALT VATN
 G3 KJARNABORA SKAL GAT SEM ER 100mm KALT NEYSLUVATN
 G4 KJARNABORA SKAL GAT SEM ER 100mm HEITT NEYSLUVATN
 KÓTI Á HVERJU GATI SEM ER BORAÐ MIDAST VID MITT GAT
 KÓTI FYRIR G1-G2-G3-G4 ER 18.32

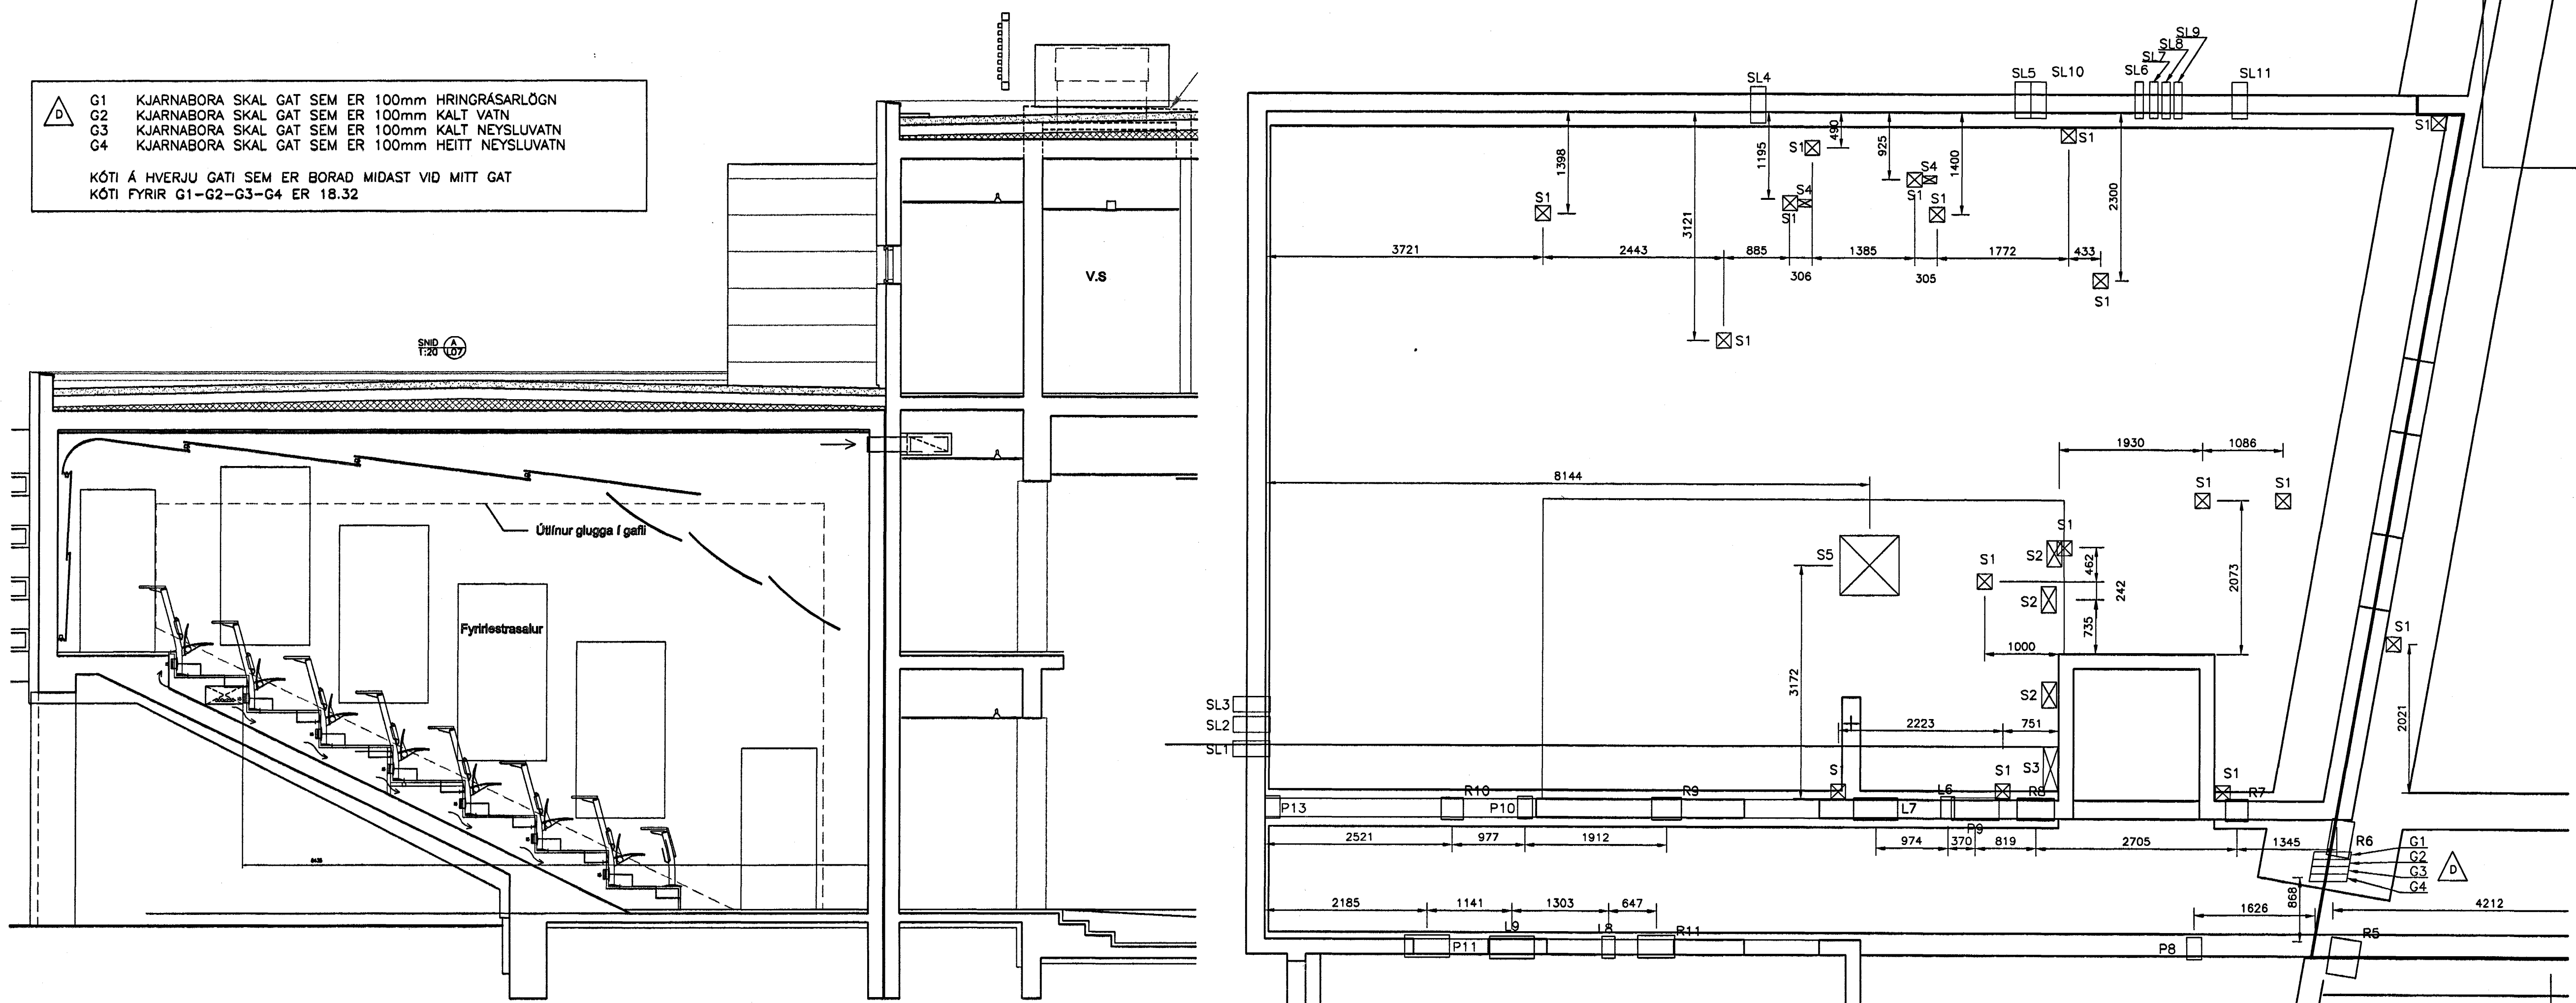


GAT NR:	X hnit	Y hnit	Z hnit	TEGUND LAGNA	STÆRD Á PÍPU	LENGD Á PÍPU
SL1	355683.078	400332.919	14.08	AFFALL HITAVEITU	160mm	500mm
SL2	355683.149	400333.176	14.08	KALT VATN	160mm	500mm
SL3	355683.188	400333.371	14.08	AFFALL HITAVEITU	160mm	500mm
SL4	355691.811	400339.622	14.08	FRÁRENNSLI	160mm	650mm
SL5	355695.277	400338.701	14.08	FRÁRENNSLI	200mm	650mm
SL6	355696.785	400338.283	14.08	FRAMRÁS PEX	110mm	650mm
SL7	355696.841	400338.237	14.08	FRAMRÁS PEX	110mm	650mm
SL8	355697.079	400338.196	14.08	BAKRÁS PEX	110mm	650mm
SL9	355697.228	400338.151	14.08	BAKRÁS PEX	110mm	650mm
SL10	355695.484	400338.642	14.08	INNTAK HITA	200mm	650mm
SL11	355698.190	400337.907	14.08	ÓFYRIRSED	200mm	650mm
SL12	355704.841	400338.841	14.08	FRÁRENNSLI	160mm	1200mm
SL13	355723.830	400331.104	13.95	REGNVATN	250mm	1550mm
SL14	355745.118	400325.391	14.08	ÓFYRIRSED	200mm	1000mm
SL15	355745.690	400325.260	14.08	ÓFYRIRSED	200mm	1000mm
SL16	355747.912	400324.634	14.08	BAKRÁS PEX	110mm	1000mm
SL17	355748.082	400324.586	14.08	BAKRÁS PEX	110mm	1000mm
SL18	355748.263	400324.527	14.08	FRAMRÁS PEX	110mm	1000mm
SL19	355748.423	400324.493	14.08	FRAMRÁS PEX	110mm	1000mm
SL20	355745.980	400314.549	14.08	REGNVATN	160mm	2400mm
SL21	355721.132	400321.029	14.08	REGNVATN	250mm	2400mm
SL22	355679.989	400328.831	14.08	FRÁRENNSLI	200mm	650mm
SL23	355674.577	400330.278	14.08	FRÁRENNSLI	200mm	650mm

X HMIT Y HMIT ERU MIDJA Á PÍPU. Z HMIT (KÓTI) ER RENNSLISBOTN

GAT NR.	BREIÐXHÆÐ	STADSETNING	TEGUND	GAT NR.	BREIÐXHÆÐ	STADSETNING	TEGUND	GAT NR.	BREIÐXHÆÐ	STADSETNING	TEGUND
PS1	300X300	14.48	FRÁRENNSLI	L1	260X260	18.28	LOFTSTOKKAR	R1	500X150	18.30	RAFMAGN
PS2	200X200	14.48	FRÁRENNSLI	L2	260X260	18.28	LOFTSTOKKAR	R2	300X150	18.30	RAFMAGN
PS3	200X200	14.48	FRÁRENNSLI	L3	225X225	18.28	LOFTSTOKKAR	R3	300X150	18.30	RAFMAGN
PS4	300X300	14.48	FRÁRENNSLI	L4	225X225	18.28	LOFTSTOKKAR	R4	300X150	18.30	RAFMAGN
PS5	200X200	14.69	FRÁRENNSLI	L5	225X225	18.28	LOFTSTOKKAR	R5	400X150	18.30	RAFMAGN
PS6	200X200	14.72	FRÁRENNSLI	L6	225X225	18.28	LOFTSTOKKAR	R6	500X150	18.30	RAFMAGN
				L7	600X350	18.28	LOFTSTOKKAR	R7	300X150	18.30	RAFMAGN
				L8	225X225	18.28	LOFTSTOKKAR	R8	500X150	18.03	RAFMAGN
				L9	600X350	18.28	LOFTSTOKKAR	R9	400X150	18.30	RAFMAGN
				L10	600X350	18.28	LOFTSTOKKAR	R10	300X150	18.30	RAFMAGN
				L11	450X250	18.28	LOFTSTOKKAR	R11	500X150	18.03	RAFMAGN
				L12	600X350	18.28	LOFTSTOKKAR	R12	400X150	18.03	RAFMAGN
				L13	500X250	18.19	LOFTSTOKKAR	R13	300X150	18.30	RAFMAGN

S1 STOKKUR SEM ER 200X200 Í PLÖTU
 S2 STOKKUR SEM ER 300X200 Í PLÖTU
 S3 STOKKUR SEM ER 600X200 Í PLÖTU
 S4 STOKKUR SEM ER 100X200 Í PLÖTU
 S5 STOKKUR SEM ER 800X800 Í PLÖTU
 S6 STOKKUR SEM ER 500X500 Í PLÖTU
 S7 STOKKUR SEM ER 1500X1800 Í PLÖTU
 PS * PÍPUR Í GEGNUM SÖKKUL
 P * PÍPUR
 S * STOKKAR Í PLÖTU
 L * LOFTRETING
 R * RAFMAGN
 * STADSETNING GATS = KÓTI Á EFRI BRÚN FERKANTADS LAGNAGATS NEMA LAGNIR Í GEGNUM SÖKKLA ÞÁ ER ÞAD NEÐRI BRÚN LAGNAGATS

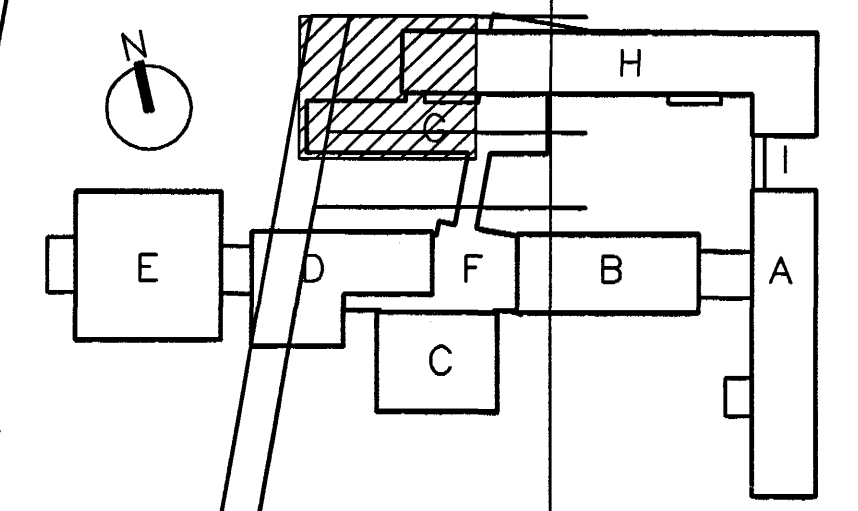

VINNUTEIKNING
16 FEB 2004

BATTERÍÐ
ARMHÖRÐUR

FASTEISNAFÉLAG
 HAFNARFJÓRÐUR
 Aðalhönnuður
 Sigurður Einarsson
 Kennitala 110252-2789
 Símanúmer 227-2789
 Sambærni þann
 Kt. 110252-2789

ÓTG.	DAGS.	BREYTING	HANNAÐ	SAMP.
A	13.02.03	NÝ GÖT NR: G1-G2-G3-G4 (KJARNABORUN)		
B	12.11.03	GAT NR: L13		
C	27.08.03	HNITASKRÁ SL10		
D	30.07.03	HNITASKRÁ		

HRAUNTAUNG 7, VIÐISTADASKÓLI
VIÐBYGGING

GATAPLAN
GRUNNMYND SÖKKLAR HÚS G-H

VSB VERKFRÆÐISTOFA

Ártun / lögg. hönnuð: [Signature]
 Sveitar / skil. Sverrisson / Kt. 230855-5609
 Hönnuð: Áb / Teiknuð: Áb
 Mál: 1:50 / Yfirfarið: [Signature]
 Dags: [Signature] / Nr: 02830-P71D

BÉJARHRAUN 20+220 HAFNARFJÓRÐUR
 Heimilisíða: www.vsb.is • Netfang: vsb@vsb.is
 Símanúmer: 585-8600 Fax 585-8610 Kt: 710796-2899