


ÞAK, GRUNNMYND. 1:50

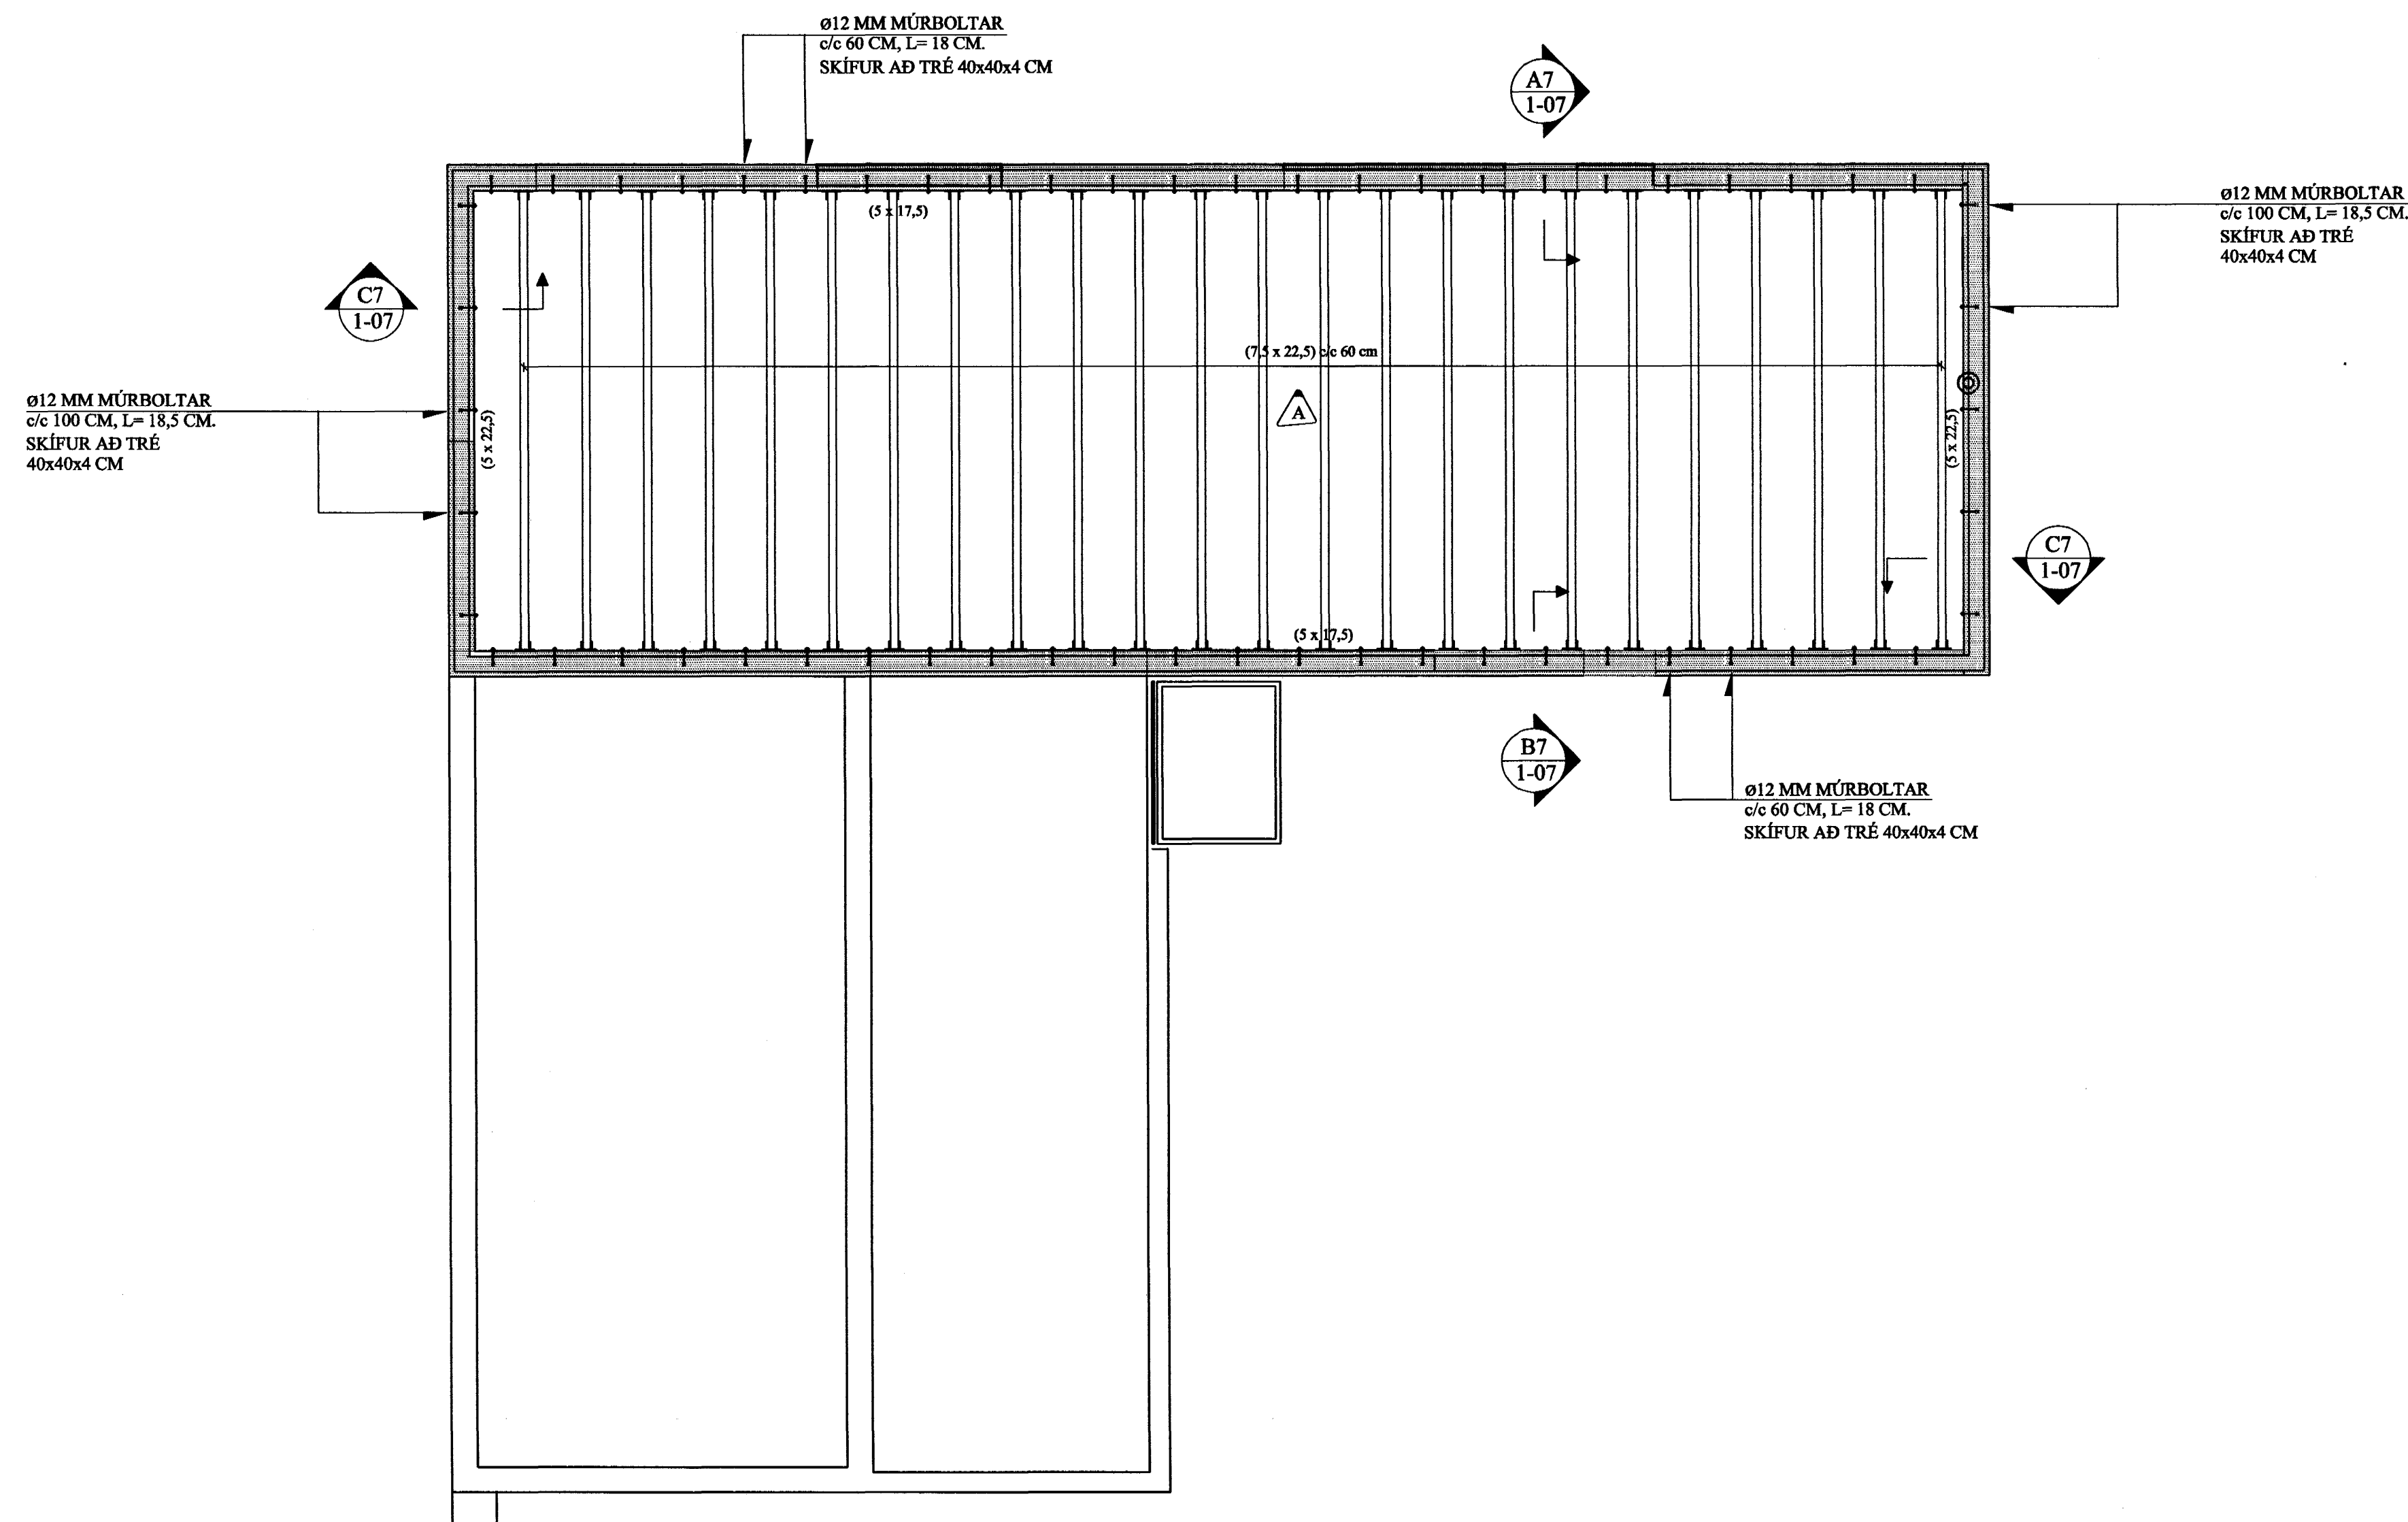

NEGLING ÞAKKLÆÐNINGAR:

Þak skal þéttklætt með borðaklæðningu 25 \* 150 mm.

Timbrið skal vera K18 flokkur eða betra, rakaflokkur IU.

Hvert borð skal neglt í hverja sperru með 3 stk. galv. 3,1 \* 75 mm saum, nema á 1 m kafla frá kanti skal negla með 3 stk. 40 / 75 galv. kamsaumi. Borð skulu sett saman yfir sperrum og mega aldrei vera tvær eða fleiri samsetningar í röð á sömu sperru. Borð skulu ná yfir a.m.k. 2 bil.

A	20.02.04	SPERRUR (7,5 x 22,5) CM	Jón Kr.
BREYTINGAR			

TILVÍSANIR:  
SKÝRINGAR.....SJÁ TEIKN. NR. 1-01

Samþykkt þann  
19 MARS 2004  
F.h. Sigurjartur Halldórsson

Reikn.	Jón Kr.	SEPT '02	Útgeft:	20.09.2002
Teikn.	Jóhanna	SEPT '02	Kvarði:	1:50
Ath.				
Samþ.				

**BLÓMVELLIR 6** Nr. 1-06

Verkhlu  
ÞAK,  
GRUNNMYND,  
SKÝRINGAR

Jón Kári Jónsson  
Byggingarvæðingur  
FVFI  
Hverfisgata 76  
101 Reykjavík  
Sími: 551-9820 Gsm: 863-2154  
http://www.vj.is