



Inntök samþykkt 3/10 2001  
f.h. HITAVEITU SUÐURNESJA h.f.  
*Birgir Döggjörns*

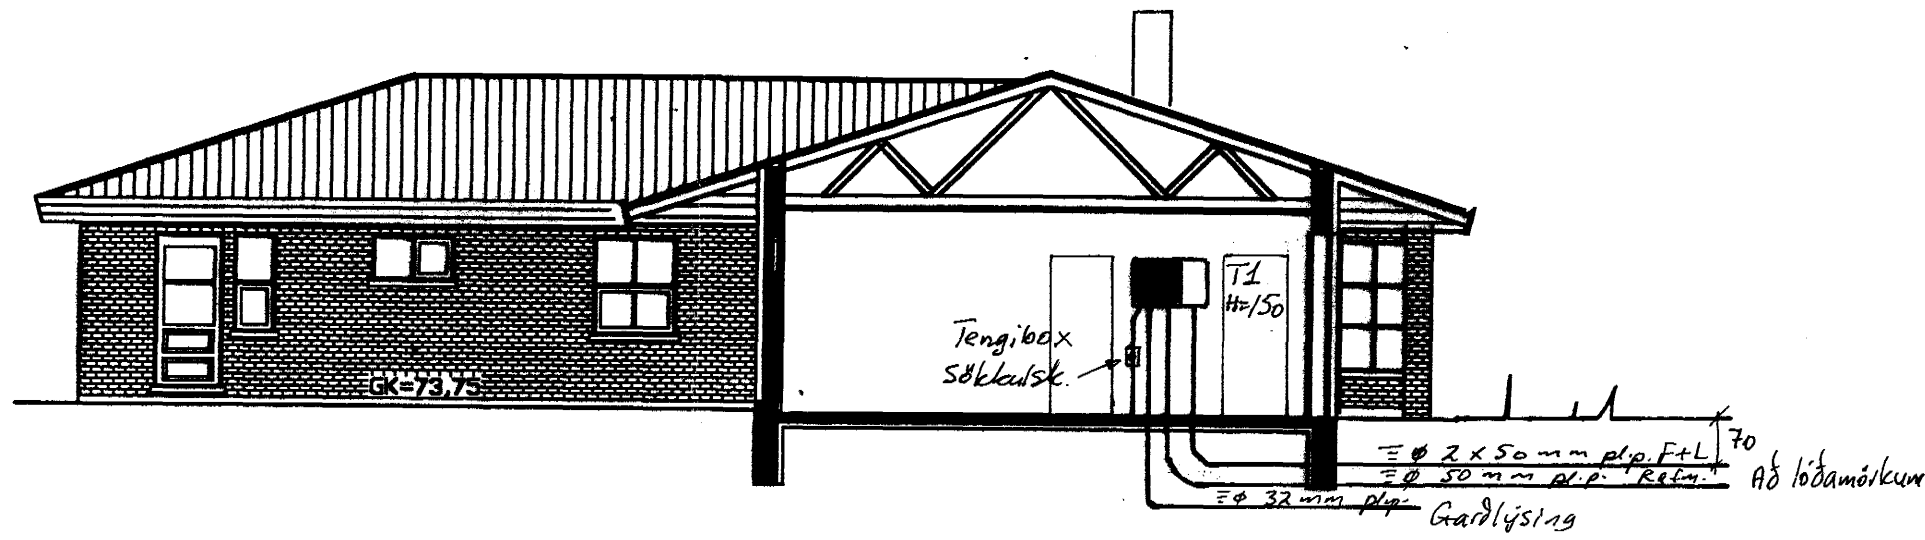


SNID Í INNTAK M. 1:100

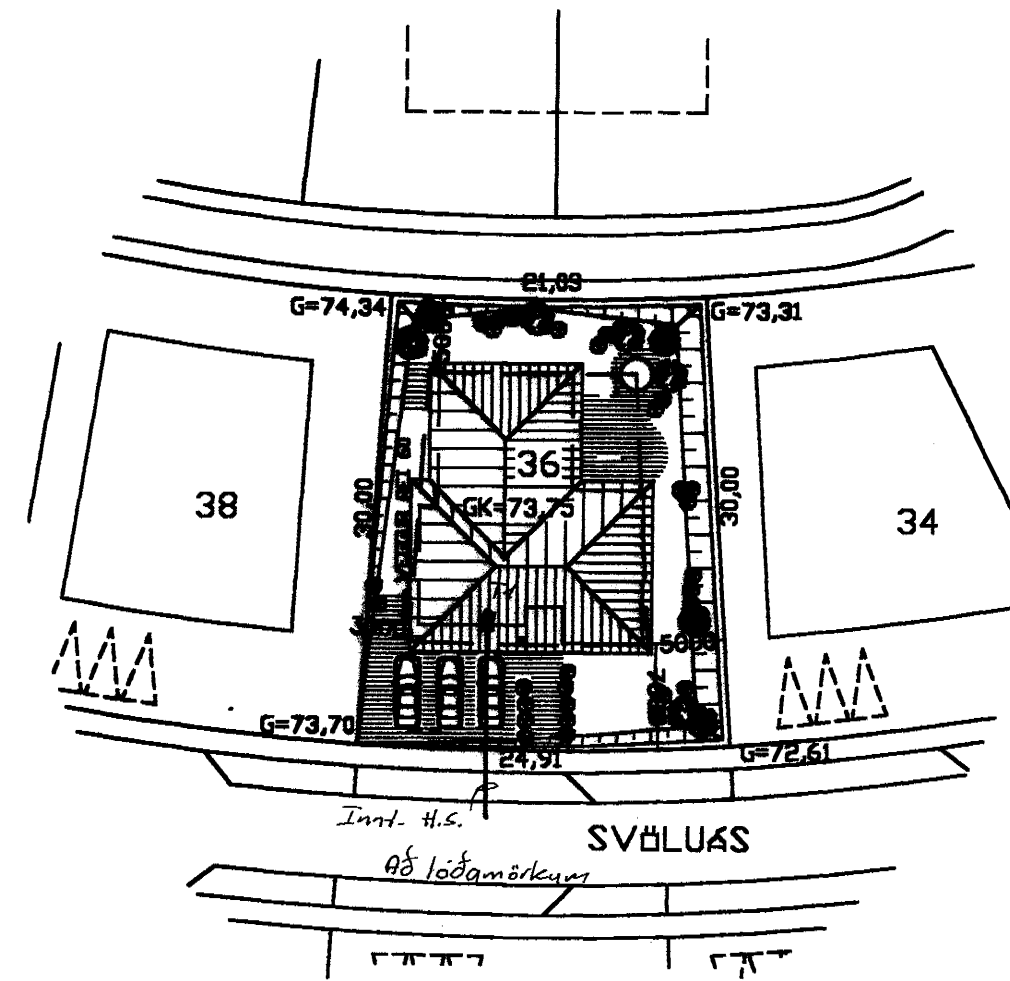

AFSTÖÐUMYND M. 1:500

TAFLA T1 M/SMÁSPENNUHÓLFI

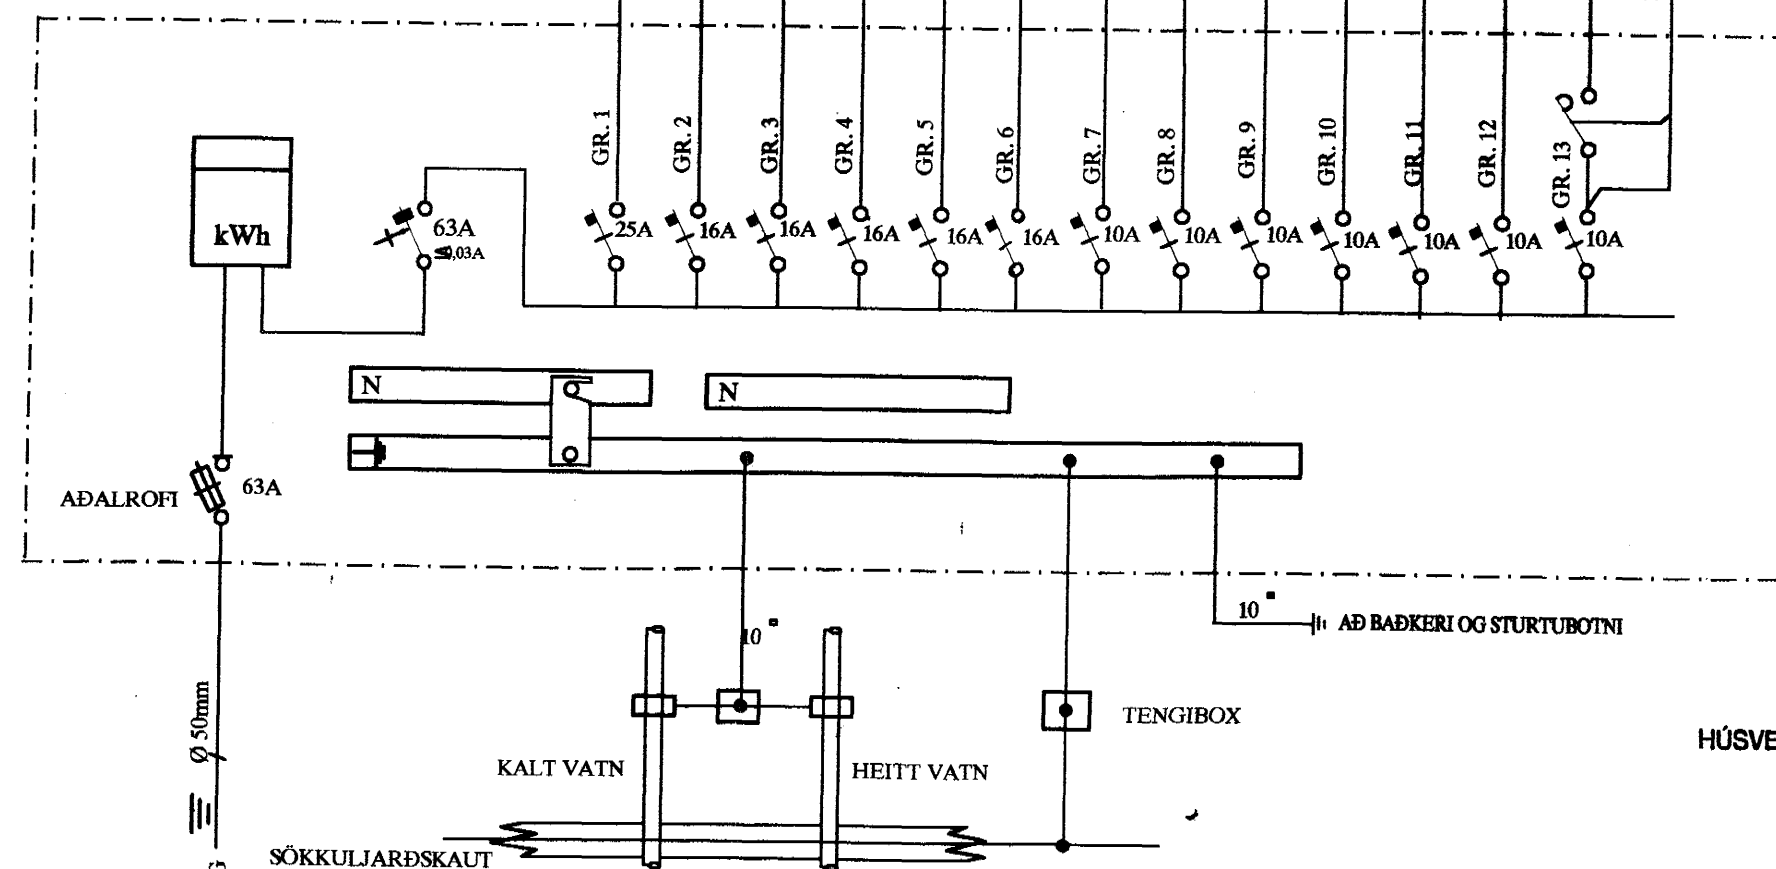

SKÝRINGAR

LAGNIR ERU HULDAR 16mm PLASTPÍPUR OG TAUGAR 3x1,5.  
HÆÐ Á ROFUM SÉ 105 sm.  
TENGLAR VIÐ ROFA SÉU Í SÖMU HÆÐ OG ROFAR.  
HÆÐ Á TENGLUM SÉ 20sm.  
HÆÐ Á VEGGLJÓSUM YFIR VÖSKUM SÉ 210sm.  
MÁLSTRAUMUR ROFA SÉ 10A, EN TENGLA 16A.

NEMA ANNARS SÉ GETIÐ

L = SJÓNVARP, F = BÆJARSÍMI, T = HITANEMAR F. GÓLFHITA H=160sm  
H = HÁTALARADÓSIR H=20sm, DS = DYRASÍMI H=130sm

- R<sub>j</sub> REYKSKYNJARI jóniskur
- R<sub>o</sub> REYKSKYNJARI optiskur
- → HREYFISK YNJARI ÞÓFAVARNAKERFIS H=V/LOFT

4204

				SVÖLUÁS 36 HAFNARFIRÐI				MKV. 1:100 1:500 %	
				AFSTAÐA, SNID, SKÝRINGAR OG				TEK.NR. 1	
				EINLÍNUMYND AF TÖFLU				SÍÐASTA TNR.	
A	01.09.25	HEIMTAUGARTEIKNING OG FULLNADART.	B.P.T.	T.S.	Transil	220146-2439	TERA S/F	TNR. 1 AF 3	ÚTG. A
ÚTG.	DAGS	TEIKN.	HANNAÐ	SAMÞYKKT	KENNTALA		RAFMAGNSTÆKNIR	ÓG.	
							EDMUND BELLERSEN		
							TRAUUSTI VEINÞORRSON		
							RAFMAGNSEIÐNFR.		
							SÍMI 568788		
							SÍMI 568790		