



GRUNNMYND 1:50

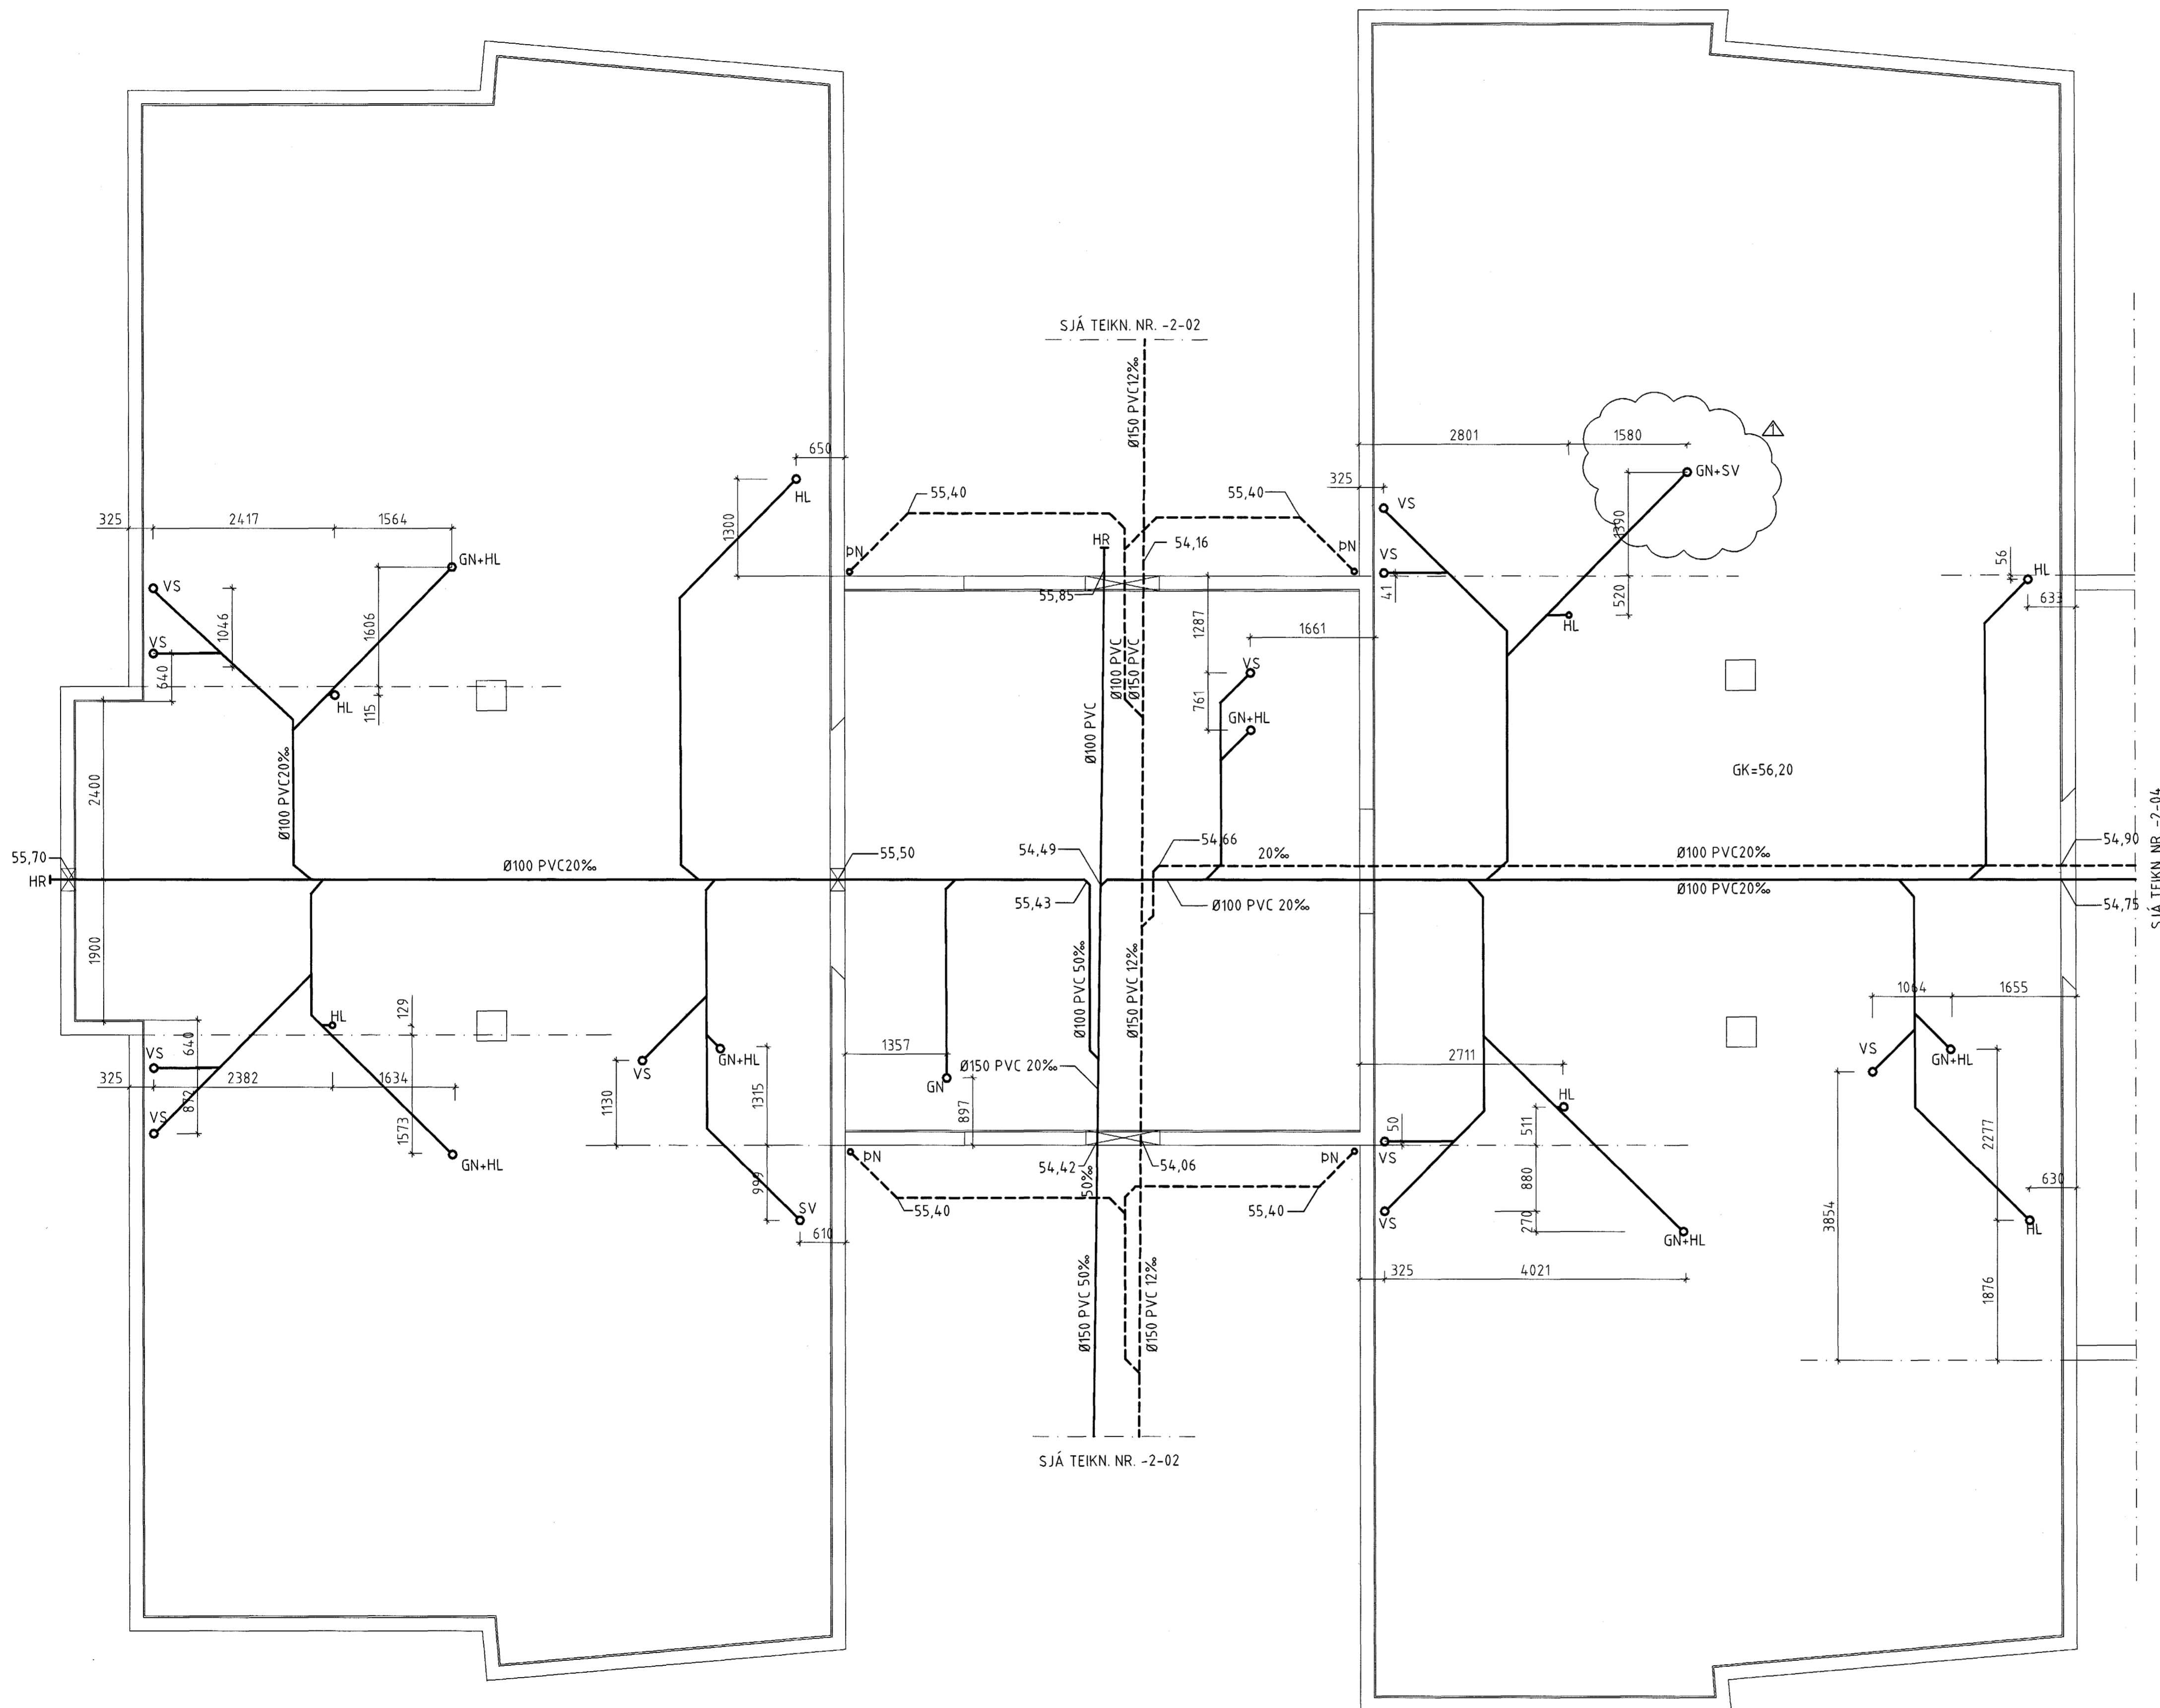

SJÁ TEIKN NR. -2-04

LYKILMYND SKÓLI 2

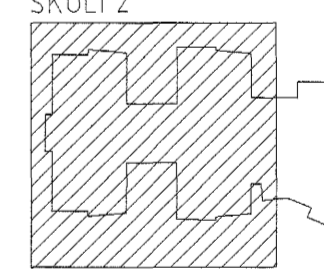

Móttökid: **ISK**
 ARHITEKTAR
 Samb.: 120204
Henni

SJÁ SKÝRINGAR Á TEIKN. NR. -2-01

1 09.02.04 STÚTAR Á SMÁBARNASNYRTINGUM F.ÆRDIR				ISK
NR.	DAGS	BREYTING	SAHD	
FERILL		VERKFRÆÐISTOFAN FERILL EHF. F.B.V. HÍSRUN 1 100 REYKJAVÍK SÍMI: 575-1600 FAX: 575-1601 NETFANG: ferill@ferill.is		
LEIKSKÓLI - ÁSBRÁUT 4		Sambýkkt þann 02 MARS 2004		
FRÁVEITULAGNIR LAGNIR Í GRUNNI SKÓLI 2		Byggingarfulltrúinn í Hámarflóði E.h. Sigurbjartur Halldórsson		
MRK 150	TEIKN K.Á.Á.	DAGS ÚTG. 12.12.03	TEIKN NÚMÉR 955-2-05	
BYGGINGAR SÁHNDL. NÚMÉR 010301	KT 04055	DAGS BREYTINGAR 09.02.04	SAHD YKKT 1	