


GRUNNMYND 1:100

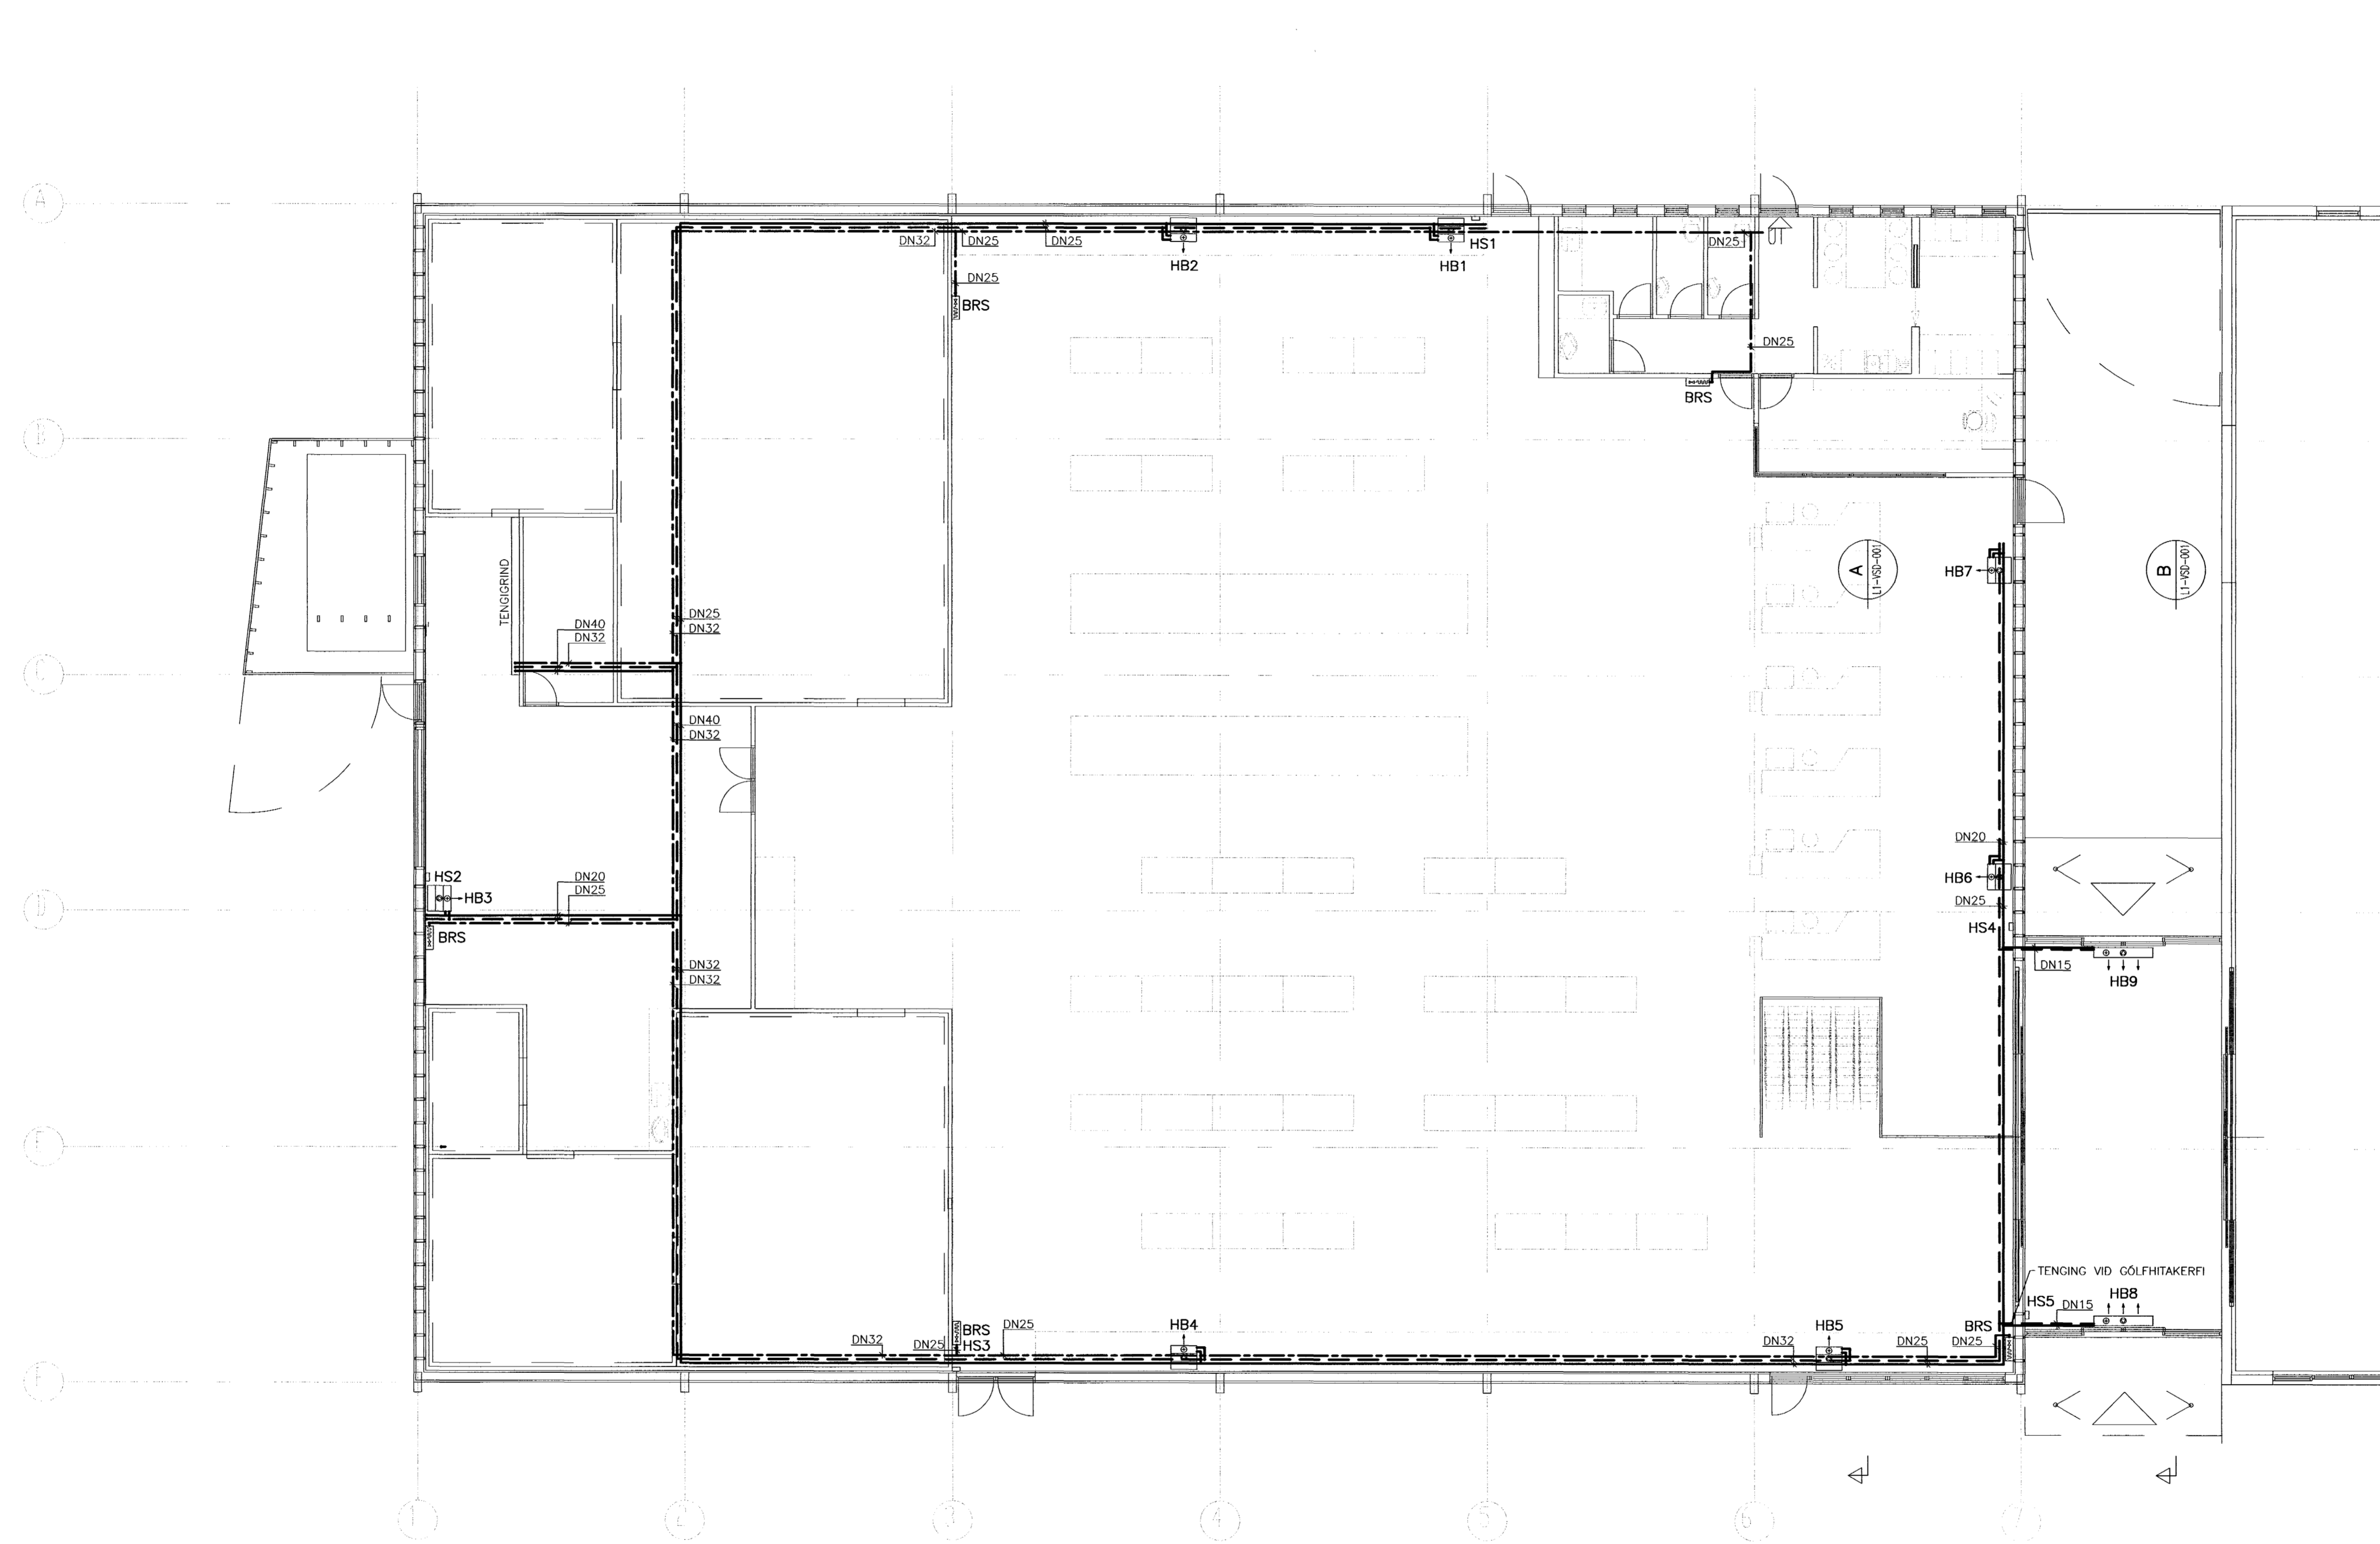

Samþykkt bann

02. MARS 2004

Byggingafulltrúinn í Halmarið  
f.h. Sigurbjartur Halldórsson

Gunnlaugur Ó. Johnson  
Arkitekt FAI  
Kt. 080657-7819

A	25.02.04	REYNDARTEKNING, BLÁSAKAR, LAGHR	ÖAG	ÖAG
BR.	DAGS.	BREYTING	REKNI.	TEKNI.

# VSÓ RÁÐGJÖF

BIODIARTÓN 20, 105 REYKJAVÍK, Sími 585-8000, Símbreyf 585-8010, Netfang vs@vso.is

## HELLUHRAUN 16-18

HITA- OG BRUNASLÖNGUKERFI  
GRUNNMYND

HANNAÐ/TEKNI. ÖAG/PH  
ATH.

SAMÞYKKT 130807-4439  
KT. 18.08.2003

KVARDI 1:100  
VERKNI. REYKJAVÍK 18.08.2003

BR. TEKNI. NR. 10307-4439

03102 L1-VG1-001 A