


GRUNNMYND
03 M. 1:50

SKÝRINGAR
Sjá almennar skýringar á teikn. 0100-B-001 og 0100-B-002

Ártun samræmingarbrúna

Br.	Daga.	Eðli breytingar	Hannað	Athugað
Samþ.				kl.

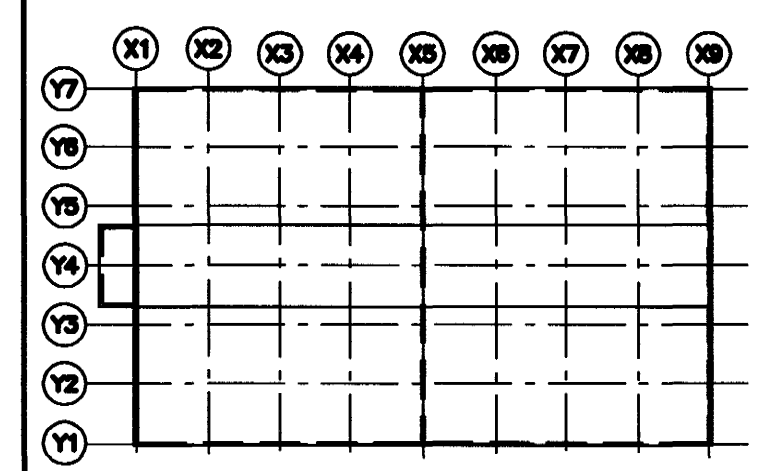

Lykillmynd
Samþykkt bann
EYRARTRÖÐ 3
HAFNARFJÖRDUR
GRUNNMYND
REYNDARTEIKNING
01 MARS 2004
Byggingafulltrúinn í Hafnartröð
E.h. Sigurbjartur Halldórsson

Hannað ÚA
Athugað
M. 1:50, 1:2
Samþ. Þorgrímur Stefánsson
Daga. Feb. 2004 Nr. 100-B-03