




GRUNNMYND
01 M. 1:50

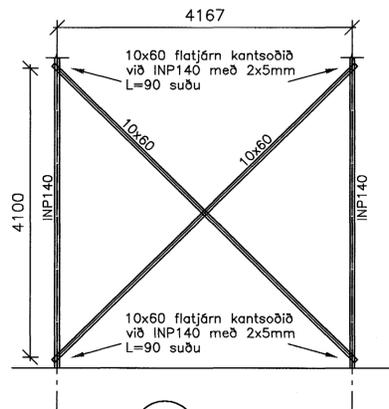

1 SNID
01 01 M.1:50
02 03 04

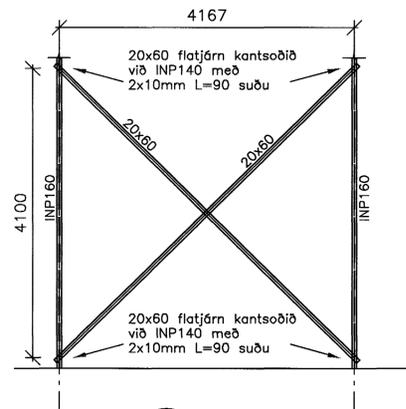

2 SNID
01 01 M.1:50
03

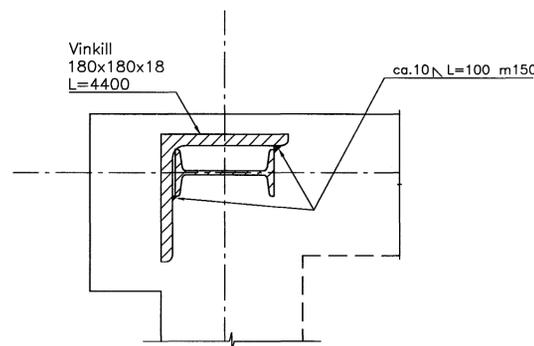

A SÉRMYND
01 01 M.1:5
02 03 04

STÁLVIKRI

GÆDAFLOKKUR OG RYÐVÖRN

S235JRG2 skv. ÍST EN 10025+A1 nema annað sé tilgreint á teikningum eða í verklýsingu. "Rustgrade B" samkv. DIN 55928 eða betra.

Smíðastál sem á heitgalvanhúða, skal heitgalvanhúðað með bõðun skv. DIN50976 að lokinni allri smíði, þ.e. suðuvinnu, borun gata o.s.frv. Filmþykkt heitgalvanhúðar skal vera ≥ 70 micron eða 500 g/m². Heitgalvanhúðað stál sem nota á utanhúss skal hafa filmþykkt heitgalvanhúðar ≥ 100 micron eða 700 g/m². Stálið skal hafa Si-innihald $\geq 0.12\%$.


Smíðastál sem á eldverja, skal að lokinni smíði ryðhreinsa vandlega með sandblestri og yfirborðsvinna (grunna) þannig, að henti valinni ryðvörn. Loks skal það eldvarð fyrir 1 klst. brunamótstöðu, t.d. skv. "Nullfire System S-60" eða jafngildu kerfi.

Smíðastál til nota innanhúss, sem ekki er unnið úr forgrunnuðu stáli og hvorki skal mála með eldvarnarmálningu eða heitgalvanhúða, skal hreinsað með skröpun og vírburston, þ.a. a.m.k. hreinsistig St2 skv. DIN 55928 náist. Þá skal stálið grunnað með alkyðgrunni, filmþykkt ≥ 40 micron. Hafi stálið verið forgrunnað, nægir að hreinsa og bletta einstaka stafi, t.d. skemmdir eftir suður, með alkyðgrunni. Loks skal máluð ein umferð með alkyðundir-málningu, filmþykkt ≥ 80 micron og tvær umf. með alkyðmálningu, filmþykkt ≥ 40 micron, þ.a. heildarþykkt þurrfilmu verði ≥ 160 micron.

Öll rafsuðuvinna skal uppfylla skilyrði í DS 316 (prEN 1011). Allar rafsuður skulu a.m.k. vera í flokki C samkv. ÍST EN 25817. SUðmenn skulu hafa gild réttindi frá Iðntæknistofnun Íslands og hafa hæfnispróf samkv. ÍST 287-1 er svara til þeirra suðuáferða sem útfærð er að nota.

Áritun samræmingarhönnuðar

Br.	Daga.	Eðli breytingar	Hannað	Athugað
Samþ.				

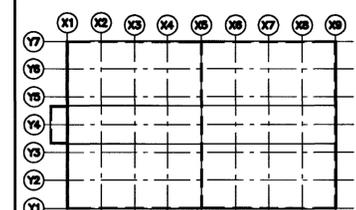

Samþykkt þann: 01 MARS 2004

Byggingafrúlltrúinn í Hafnarfirði
F.h. Sigurbjartur Halldórsson
EYRARTRÖÐ 3
HAFNARFJÖRÐUR
GRUNNMYND OG SNID
REYNDARTEIKNING

Hannað GA Athugað M. M.1:50, 1:5
Þorgrímur Stefánsson Kt. 3357464-2769
Daga: Feb. 2004 Nr. 100-B-01