



10.01.2003

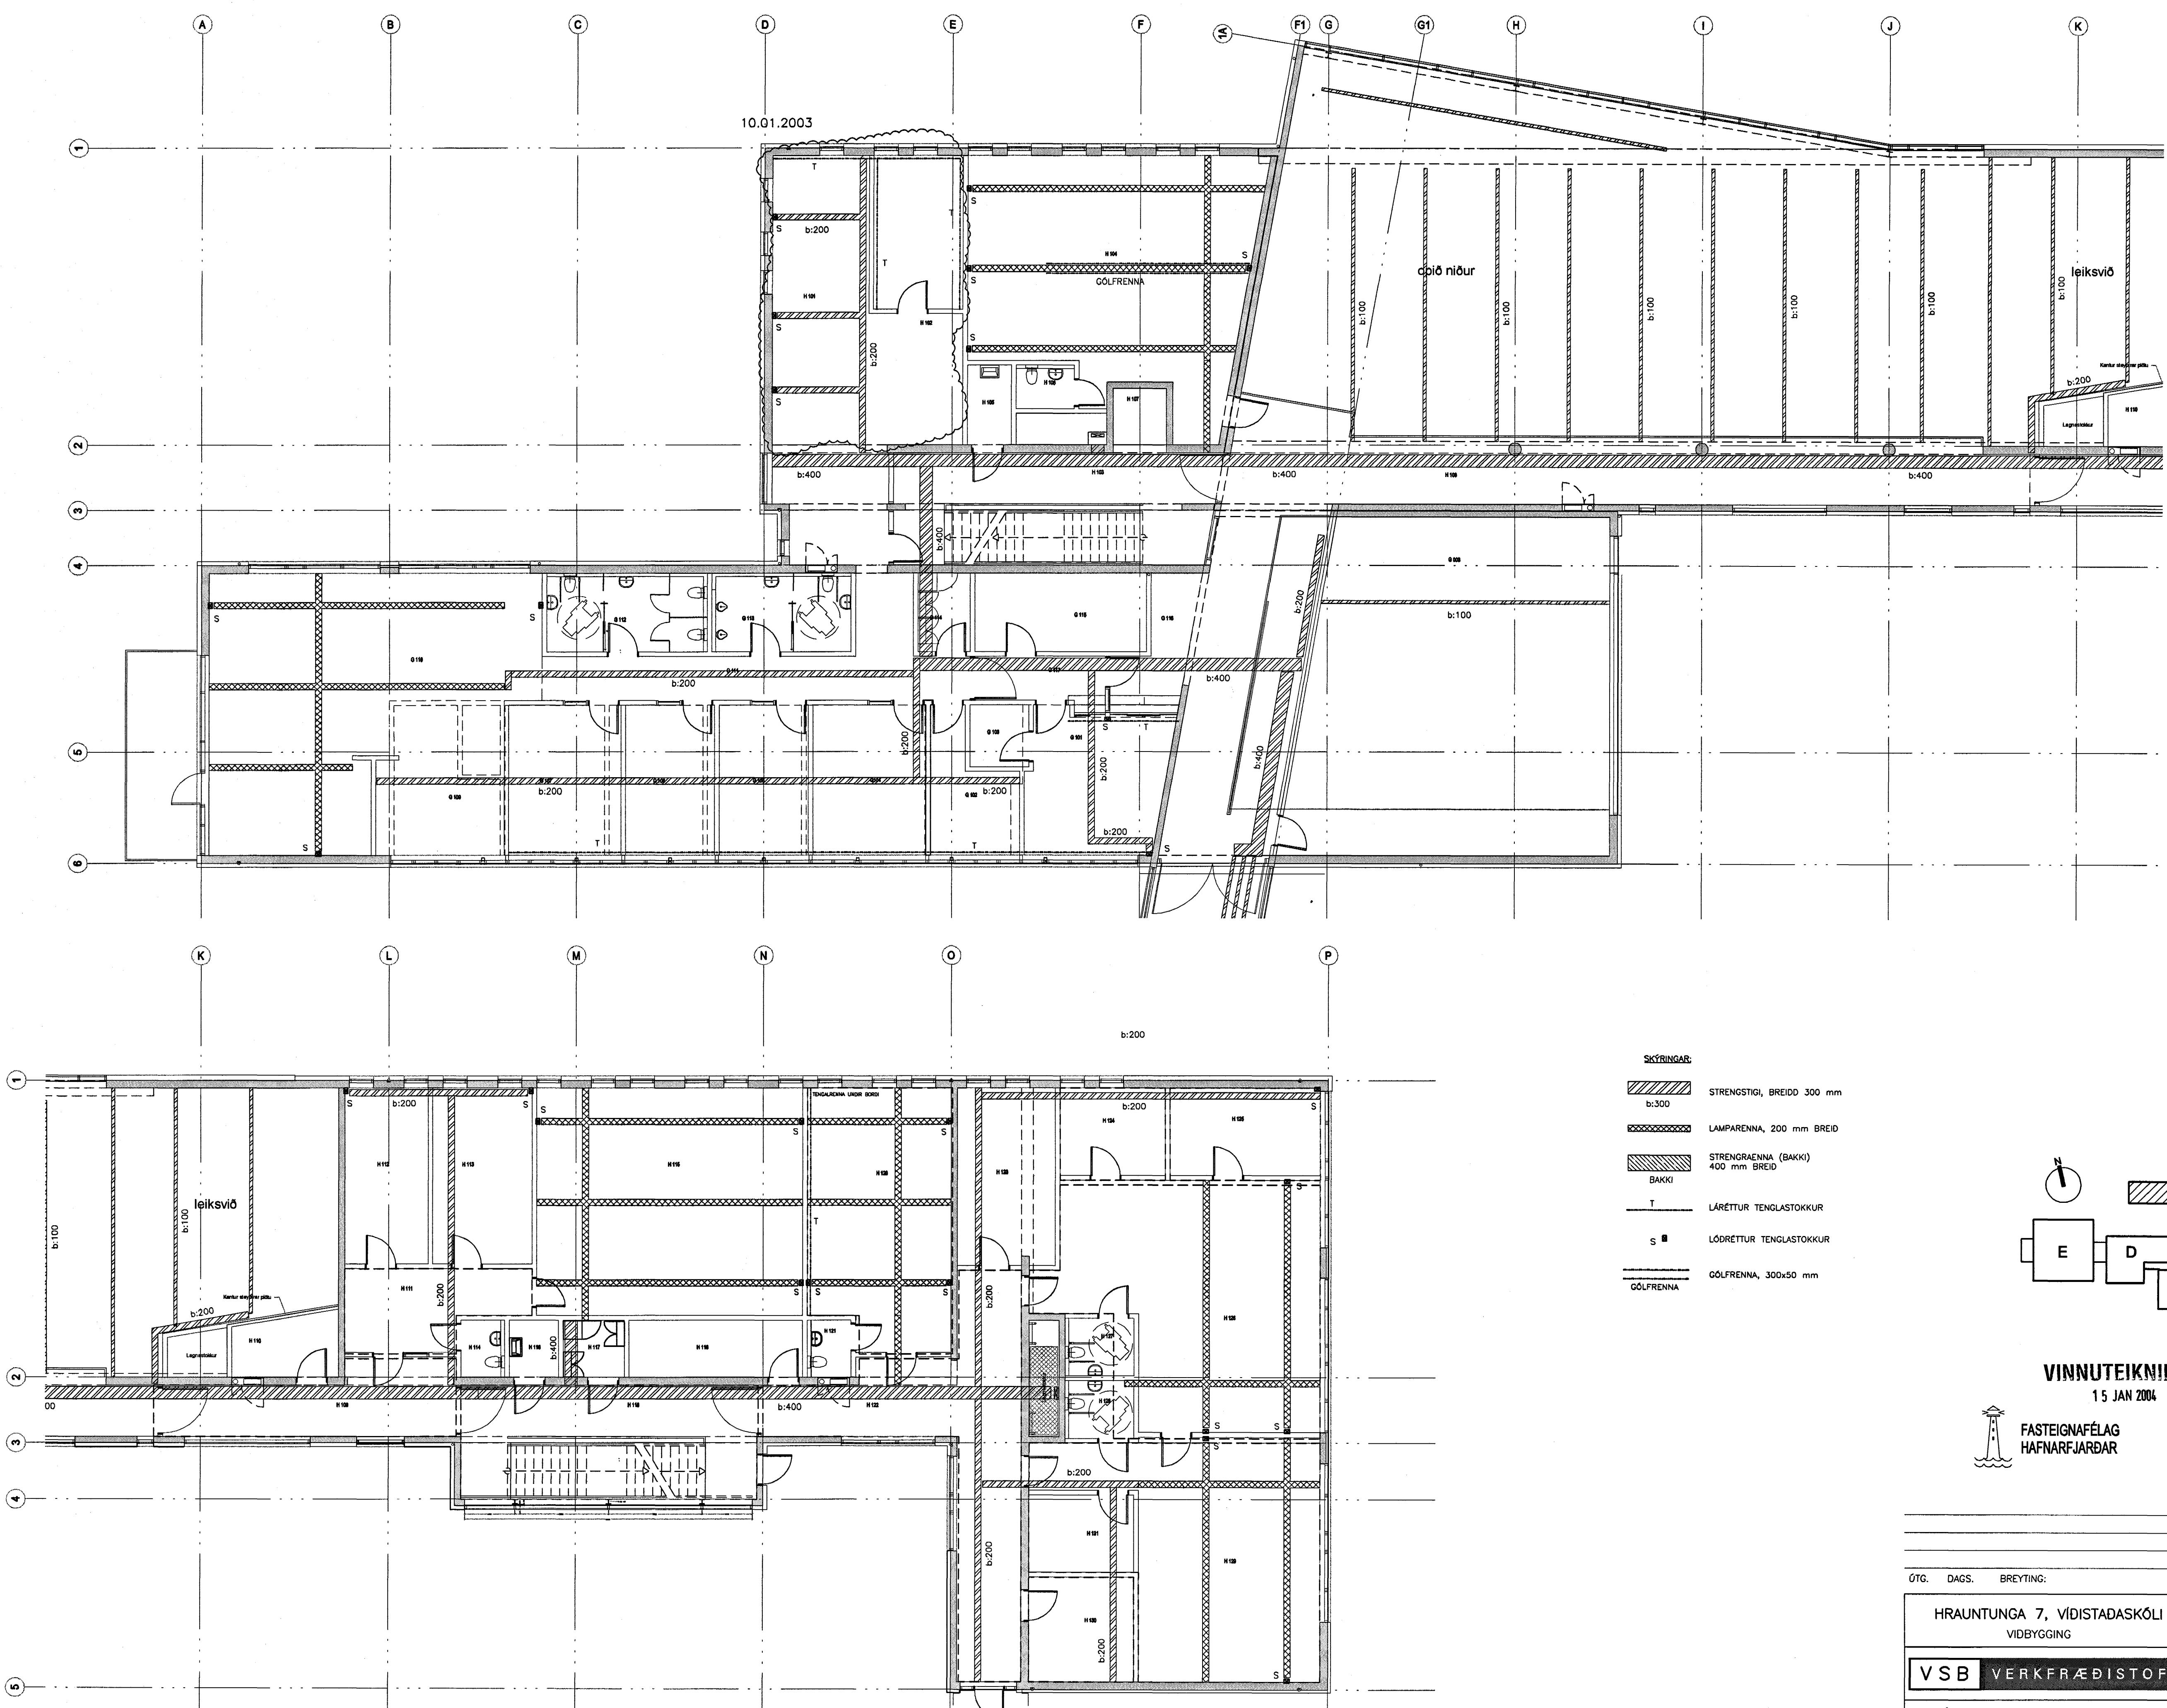

- SKÝRINGAR:**
- STRENGSTIGI, BREIDD 300 mm
b:300
 - LAMPARENNA, 200 mm BREID
 - STRENGRAENNA (BAKKI) 400 mm BREID
 - LÁRÉTTUR TENGASTOKKUR
 - LÖDRÉTTUR TENGASTOKKUR
 - GÓLFRENNNA

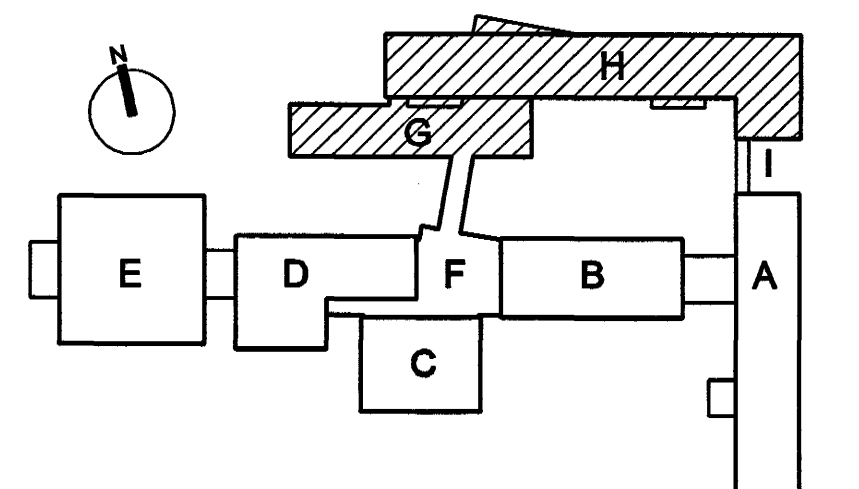

VINNUTEIKNING
15 JAN 2004

BATTERÍÐ

FASTEIGNAFÉLAG
HAFNARFJARÐAR

Aðalhönnuður
Sigurður Einarsson
Kennitala 110437-2789

Sambærkt þanir
Kt. 110437-2789

Byggingafrulltrúinn í Flámarrífi
E. Sigurbjartur Fláidósson

ÓTG. DAGS. BREYTING:	HANNAD	SAMP.
HRAUNTINGA 7, VÍDISTADASKÓLI VIÐBYGGING		STRENGJALEIDIR GRUNNMYND 1. HÉÐ
VSB VERKFRÆDISTOFA		Áritun líggj. hönnuða: Örn Guðmundsson Kt.: 220961-2739
BÉIARHRAUNI 20-220 HAFNARFVÖRDUR Heimasíða: www.vsb.is • Netfang: vsb@vsb.is Sími 585-8600 Fax: 585-8610 • Kt: 710798-2899	Hannað: ÖG Mál: 1:150 Dags: 10.01.2004	Telknað: ÖG Yfirfarid: Nr: 02830-R611