



YFIRLITSMYND, GRUNNMYND. 1:100

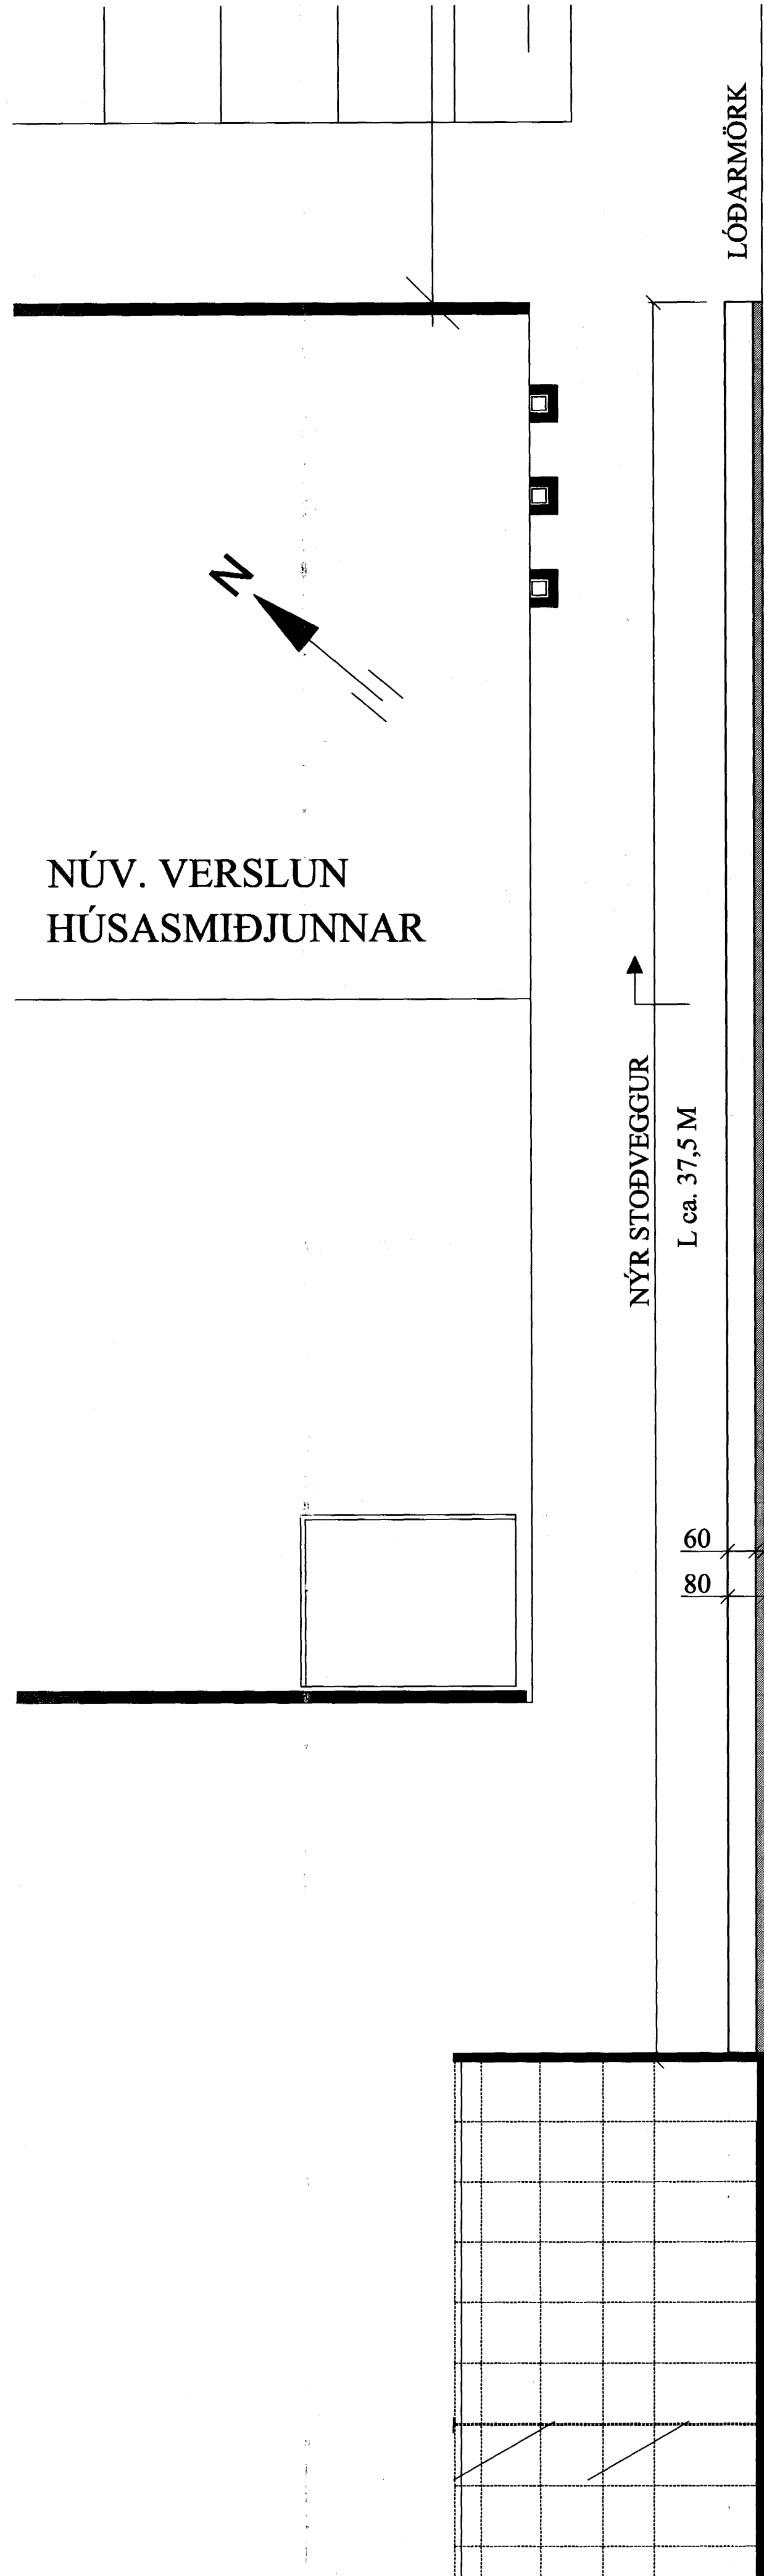

A5  
1-05

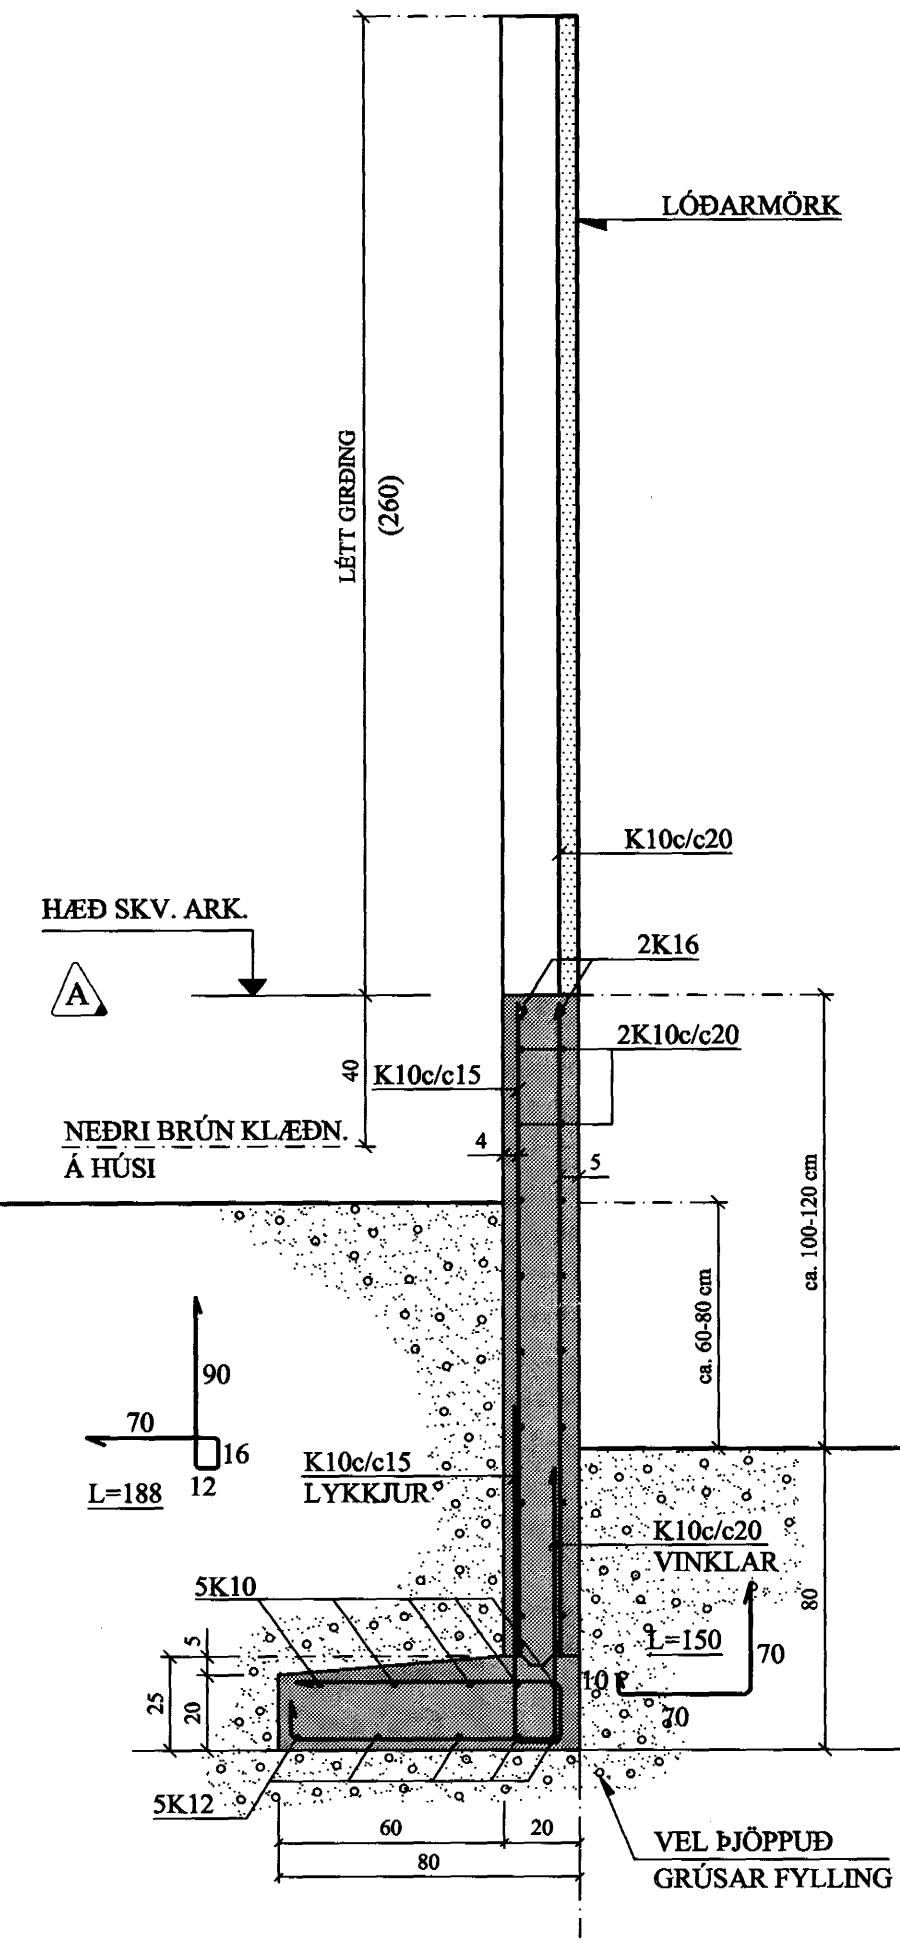

A	08.04.04	BREYTT SNÍÐ A5, HÆÐ.	Jón Kr.
BREYTINGAR			

**TILVÍSANIR:**  
SKÝRINGAR..... SJÁ TEIKN. NR. 1-01

Samþykkt þann  
04 MAI 2004

Byggingafulltrúinn í Hálfartré  
Eh. Sigurbjartur Halldórsson

Gunnlaugur Ó. Johnson  
Arkitekt FAI  
Kf. 080657-7819

Reikn.	Jón Kr.	Jan. '04	Útgengi:	26.03.2004
Teikn.	JHG	Jan. '04	Kvarði:	1:100
Ath.				1:20
Samþ.				

**Helluhraun 16, Húsasmíðjan** Nr. 1-05

Verkhliuti  
STÖÐVEGGUR Á LÓÐAR-  
MÖRKUM HELLUHRAUNS 16  
OG FLATAHRAUNS 13.  
YFIRLITSMYND, SNÍÐ.

Jón Kristjánsson  
Byggingarvæðingur  
FVFI  
Skólagaata 19  
101 Reykjavík  
Sími: 561-9620 Gsm: 863-2154  
Vn: 210754-4029  
Netfang: jpkris@simnet.is  
http://www.VAK.is