


DAGS:	NR:	BREYTINGAR:	SAMB.:
02.04.03		HITAKERFI BREYTT GR OFNAKERFI I GOLFHTA	
15.04.04		HITAKERFI BR. GR OFNAKERFI I GOLFHTA 3B	

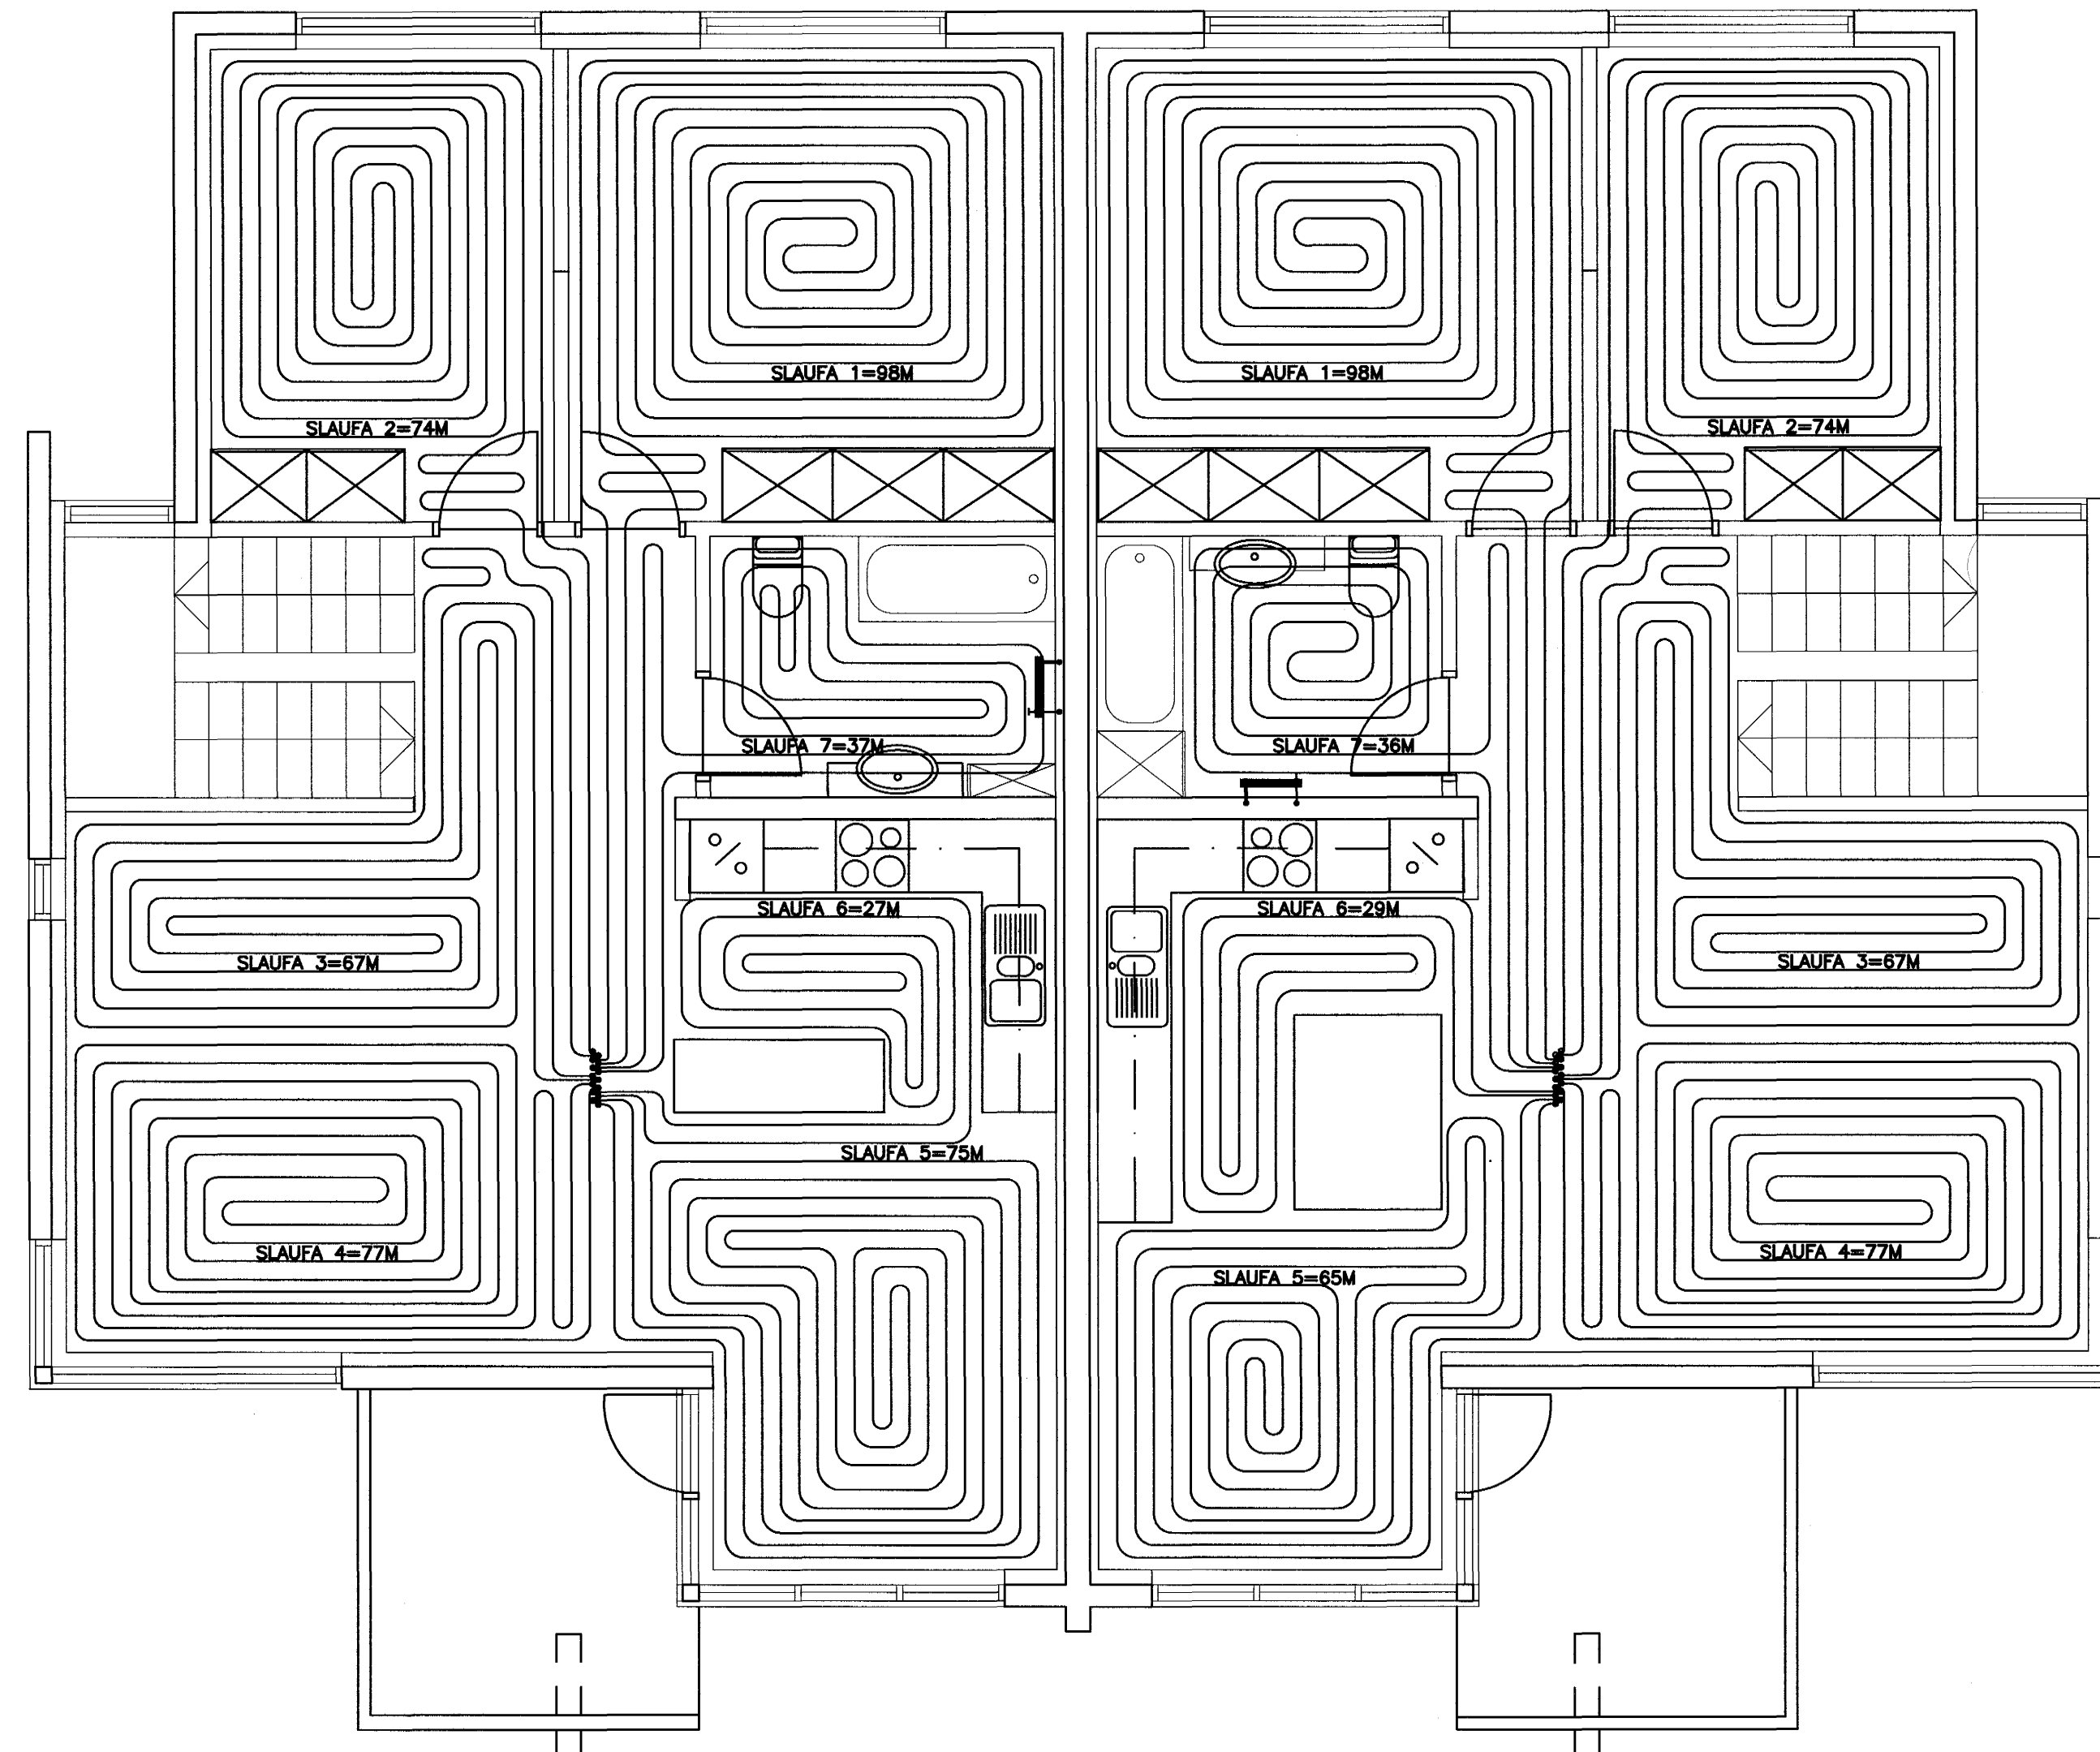

LAGNIR AD OFNI Á BADI  
ERU ALPEX 16x2 LAGÐAR  
VIÐ LOFT I BILSKUR AD TENGGRIND

STÆRD GÓLFGEISLALAGNA ER 16x2

GÓFLAGNIR ERU LAGÐAR MED 150 MM  
MILLIBILI MED ÞÉTTINGU I 100 MM VIÐ  
VIÐ GLUGGA SJÁ TEIKNINGU


GRUNNMYND GÓLFHITALAGNA 1:50

Samþykkt þann  
04 MAI 2004

Byggingafulfrúnn í Hafnarfirði  
F.h. Sigurbjartur Halldórsson

Móttækid: ISK  
Samb.: 16 0704  
12/11/04

VERKFRÉÐIÞJÓNUSTAN EHF

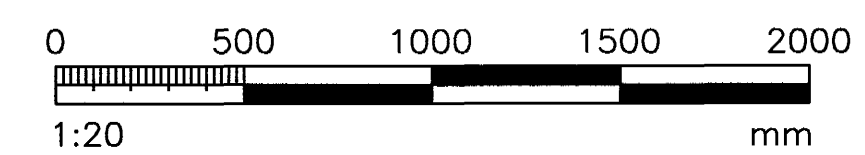

REIÐ NAFN:	REIÐNÁMND:	DAGS:
REYNIHVAMMUR 3	03.25	02.04.04
HAFNARFJÖRDUR	FRASAGNIR:	FRASAGNIR:
	STEYPT HÖS	521
REIÐ TÖÐRAGIÐ:	SAMBAND:	DRÖG:
HITAKERFI	Jón Guðmundsson	L3
GRUNNMYND	280255-4329	SKALD:
2. HEB		1:50
FRASAGNIR:	DRÖG:	FRASAGNIR:
GH	GH	JG
		521