SNIÐ A
1:20 L06

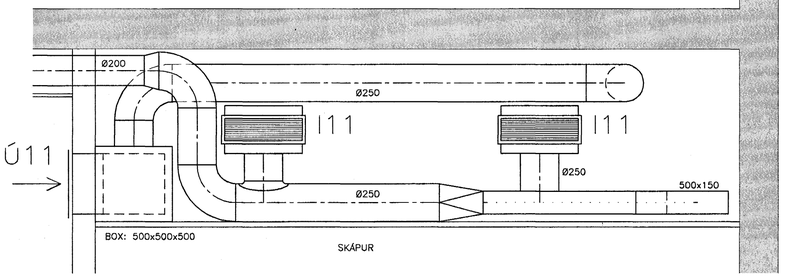

SNIÐ B
1:20 L06

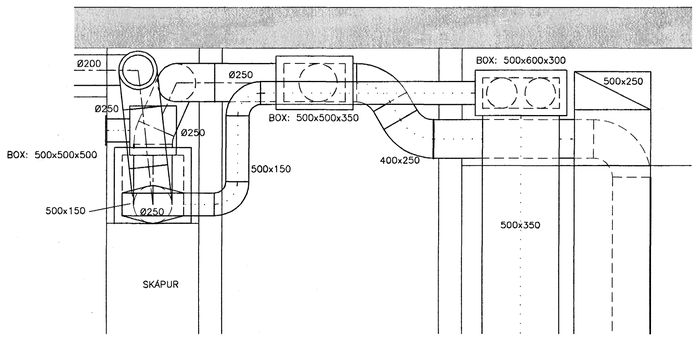

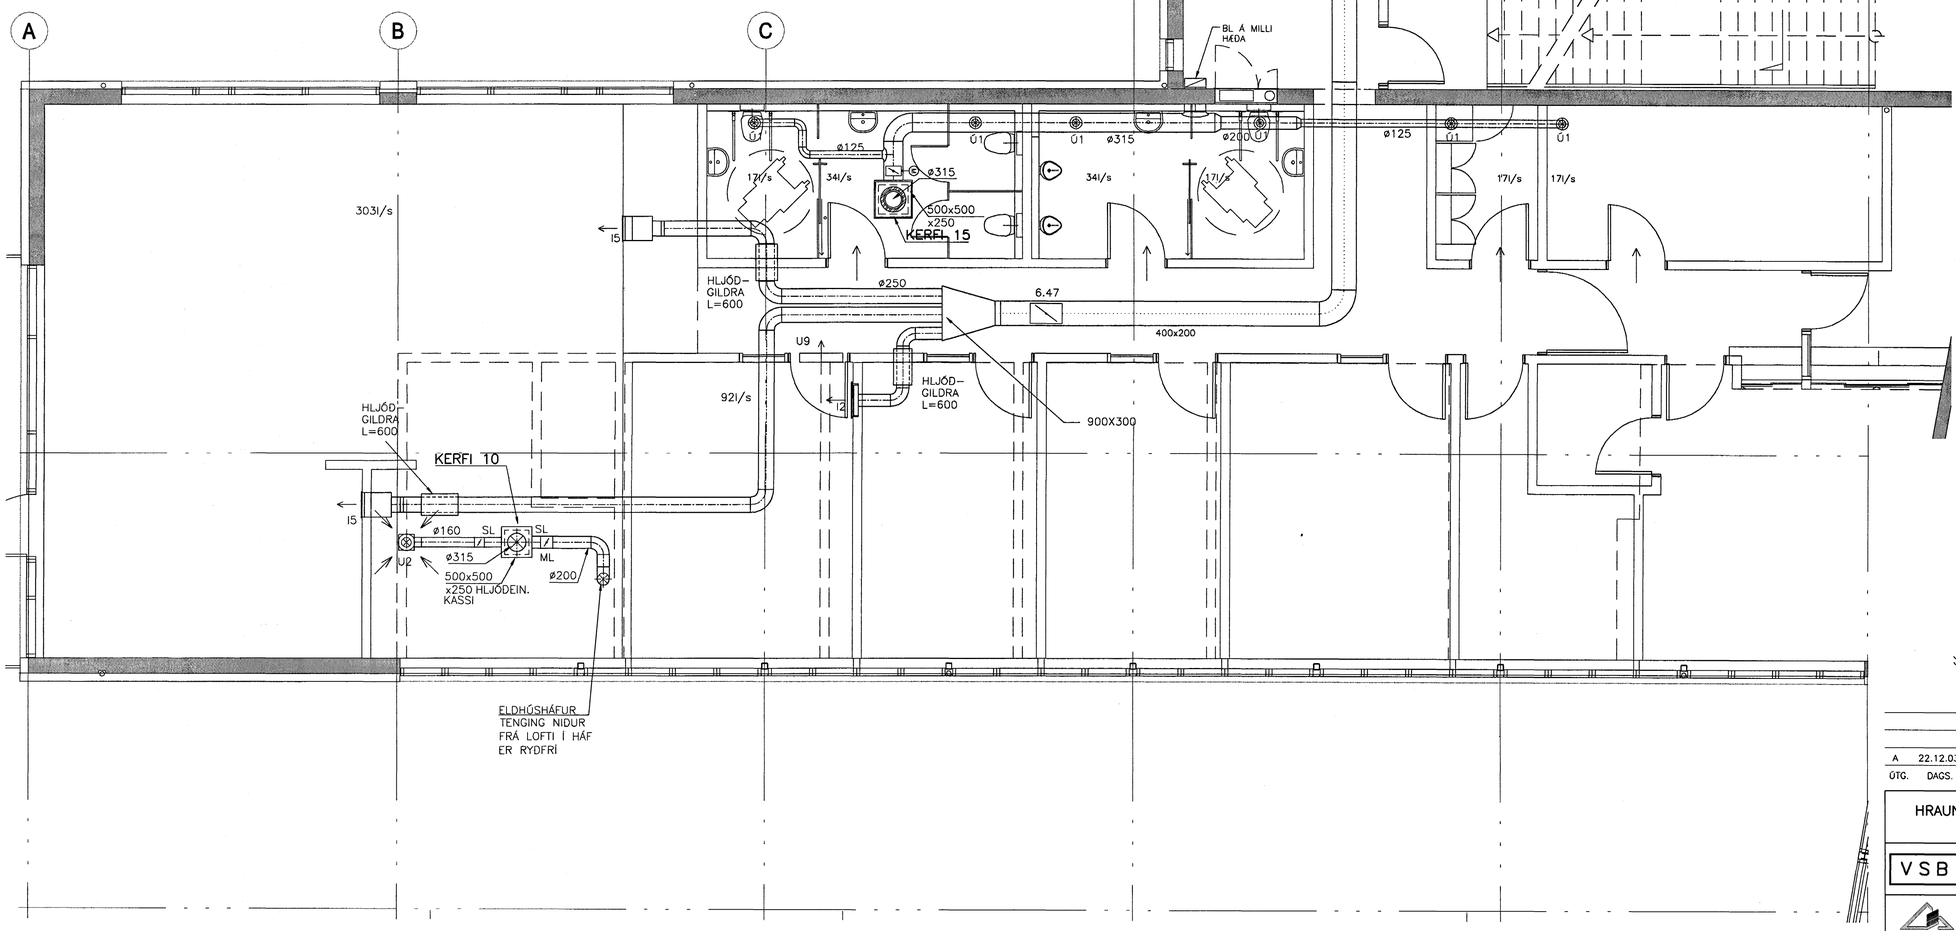

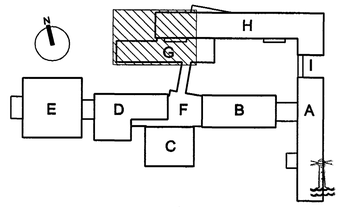

Samþykkt þann
02 APR. 2004
Byggingafulltrúinn í Hafnarfirði
F.h. Sigurbjartur Halldórsson

30 DEC 2003
VINNUTEIKNING

BATTERÍIÐ ARKITEKTAR

Aðalhönnuður
Sigurður Einarsson
Kennitala 110557-2789
Kr. 110457-2789

FASTEIGNAFÉLAG HAFNARFJARÐAR

ÚTG.	DAGS.	BREYTING:	HANNAD	SAMÞ.
A	22.12.03	BR. Á LOFTSTOKKUM O.FL. Í VINNUST. KENNARA, LJÓSRITUN OG TÖLVUVERI		

HRAUNTUNGA 7, VÍDISTADASKÓLI VIDBYGGING	LOFTRÆSING GRUNNMYND 1.HÆDAR HÚS G,H.
VSB VERKFRÆÐISTOFA	Áritun lögg. hönnuða: Sveinn Áki Sverrisson Kt.230855-5609
BÆJARHRAUNI 20•220 HAFNARFJÖRÐUR Heimasíða: www.vsb.is • Netfang: vsb@vsb.is Sími585-8600 Fax 585-8610•Kt:710796-2899	Hannað: SÁS / Teiknað: HSS Mál: 1:50 / Yfirfarið: Dags: / Nr: 02830-L06A