

GRUNNMYND FRÁRENNSLISLAGNA 1:50

SKÝRINGAR

- HL = handlaug
- SV = skolvaskur
- BK = baðkar
- SB = sturta
- VS = salerni
- EV = eldhúsvaskur
- PV = þvottavél
- ÞN = þakniðurfall
- SN = svalaniðurfall
- GNF = gölfniðurfall með gegnumstreymi
- NF = niðurfall

- ===== Skolplögn
- ===== Regnvatns- og jarðvatnslögn
- ===== Vatnsveita
- ===== Hitaveita

LAGNAEFNI

Lagnaefni er PVC "Polyvinilclorid". Öll rör þéttist með þar til gerðum gúmmihringjum. Lágmarkshalli á frárennslislögnum innanhús er 20 ‰.



STAÐLAR

Öll vinna og umbúnaður skal vera skv. lagnastöðlum ÍST 65, 67 og 68. Þá skal og gæta samræmis við ákvæði gildandi holræsa- og byggingareglugerðar.

KALDAVATNSHEIMÆÐ

Kaldavatnsæð skal vera PEH "High density polyethylene" sbr. Din 8074, þrýstipól 6 kg/sm² og skal leggja heimæðina í Ø50 idráttarröri frá húsi að inntaki. Frágangur skal vera í samræmi við skýringablað Orkuveitu Reykjavíkur.

AFSTÖÐUMYND 1:500

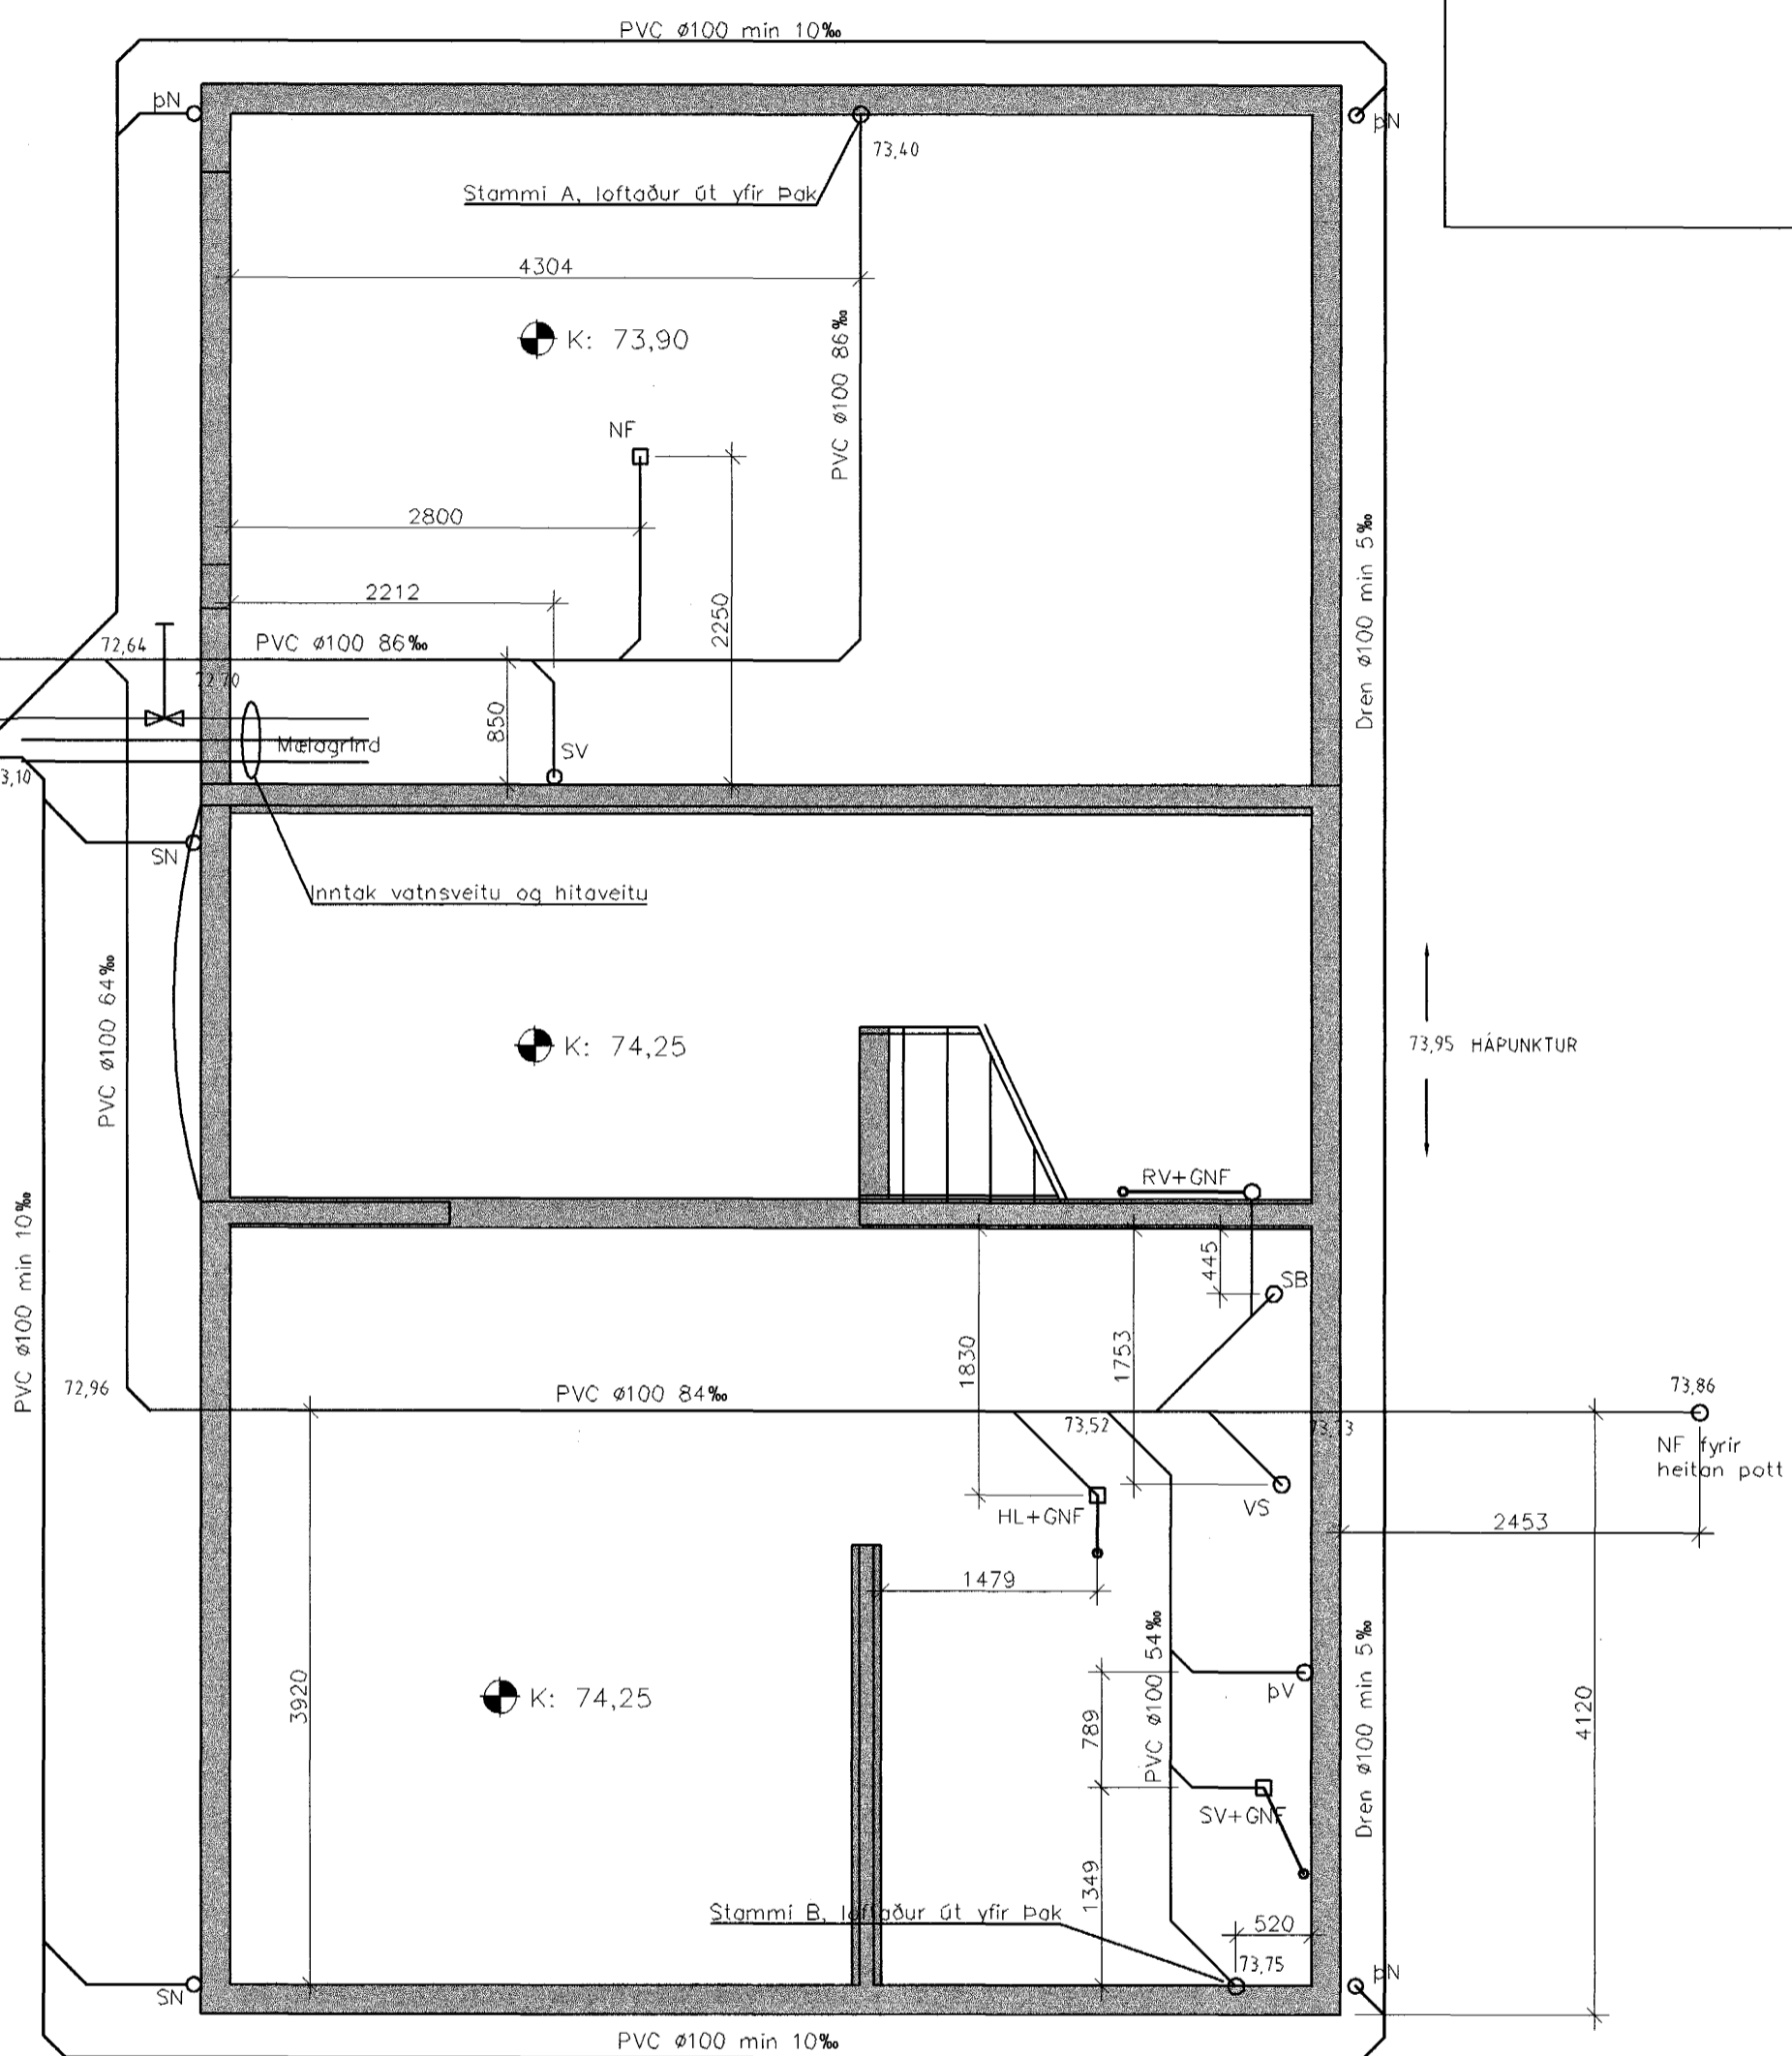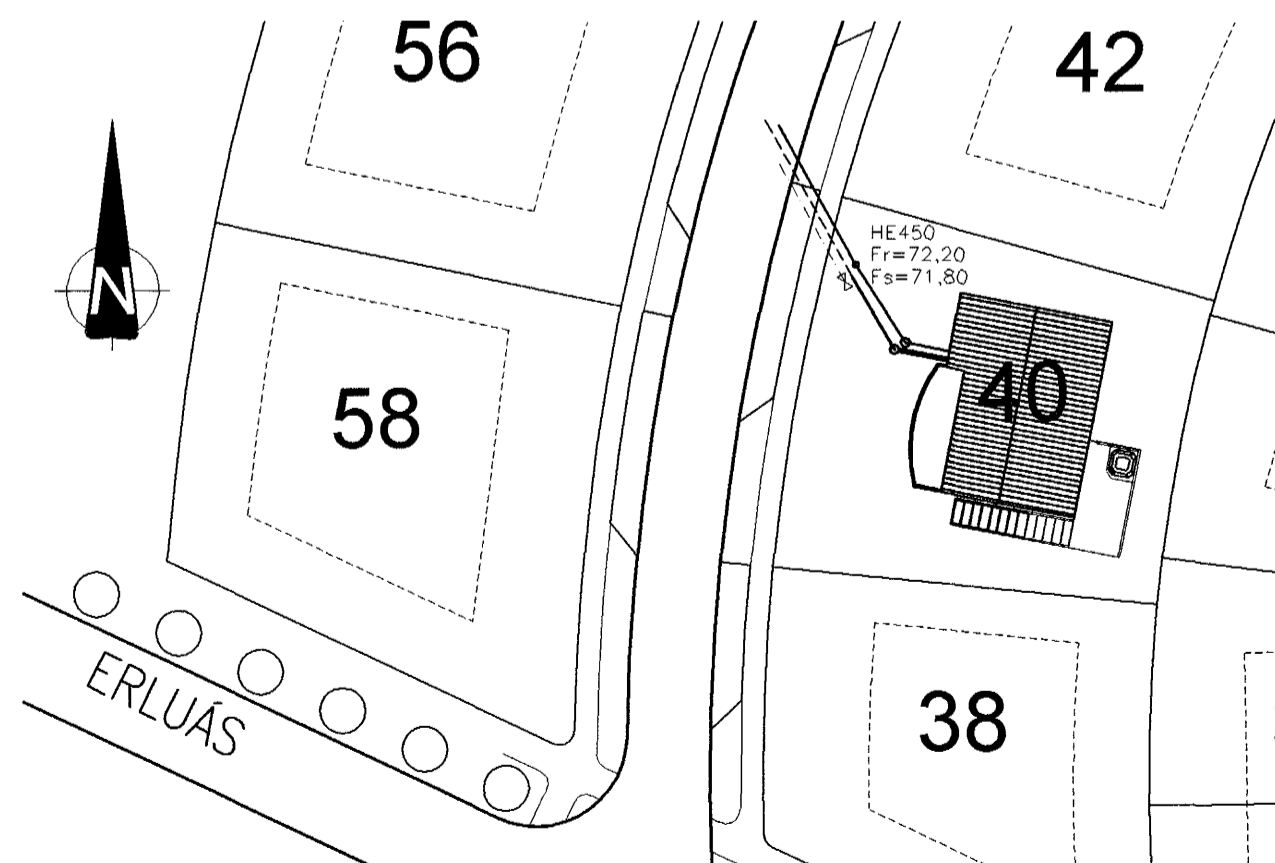

Samþykkt þann
28 MAI 2004
Byggingafulltrúinn í Hafnarfirði
E.h. Sigurbjartur Halldórsson

ERLUÁS 40
HAFNARFIRÐI

BYGGINGAVIRKI EHF
FLJÓTASEL 8, 109 REYKJAVÍK, Sími 696-1137 697-7806

LAGNIR Í GRUNN
GRUNNMYND OG
AFSTÖÐUMYND

28.10.02 BR-A (RAUNTEIKN.) REGNVATNS-OG JARÐVATNS-

LAGNIR SAMEINADAR.

24.05.03 BR-B (RAUNTEIKN.) RV OG GNF BÆTT VID UNDIR STIGA

Hannað: BG/SG

Teiknað: BG/SG

Yfirtekið:

Mkv: 1:20/50

Samþykkt:

Dags: 05.02.02

Nr: L01 STEFÁN GUDMUNDSSON, KT. 301171-4969