



GRUNNMYND 1. HÆÐAR 1:50

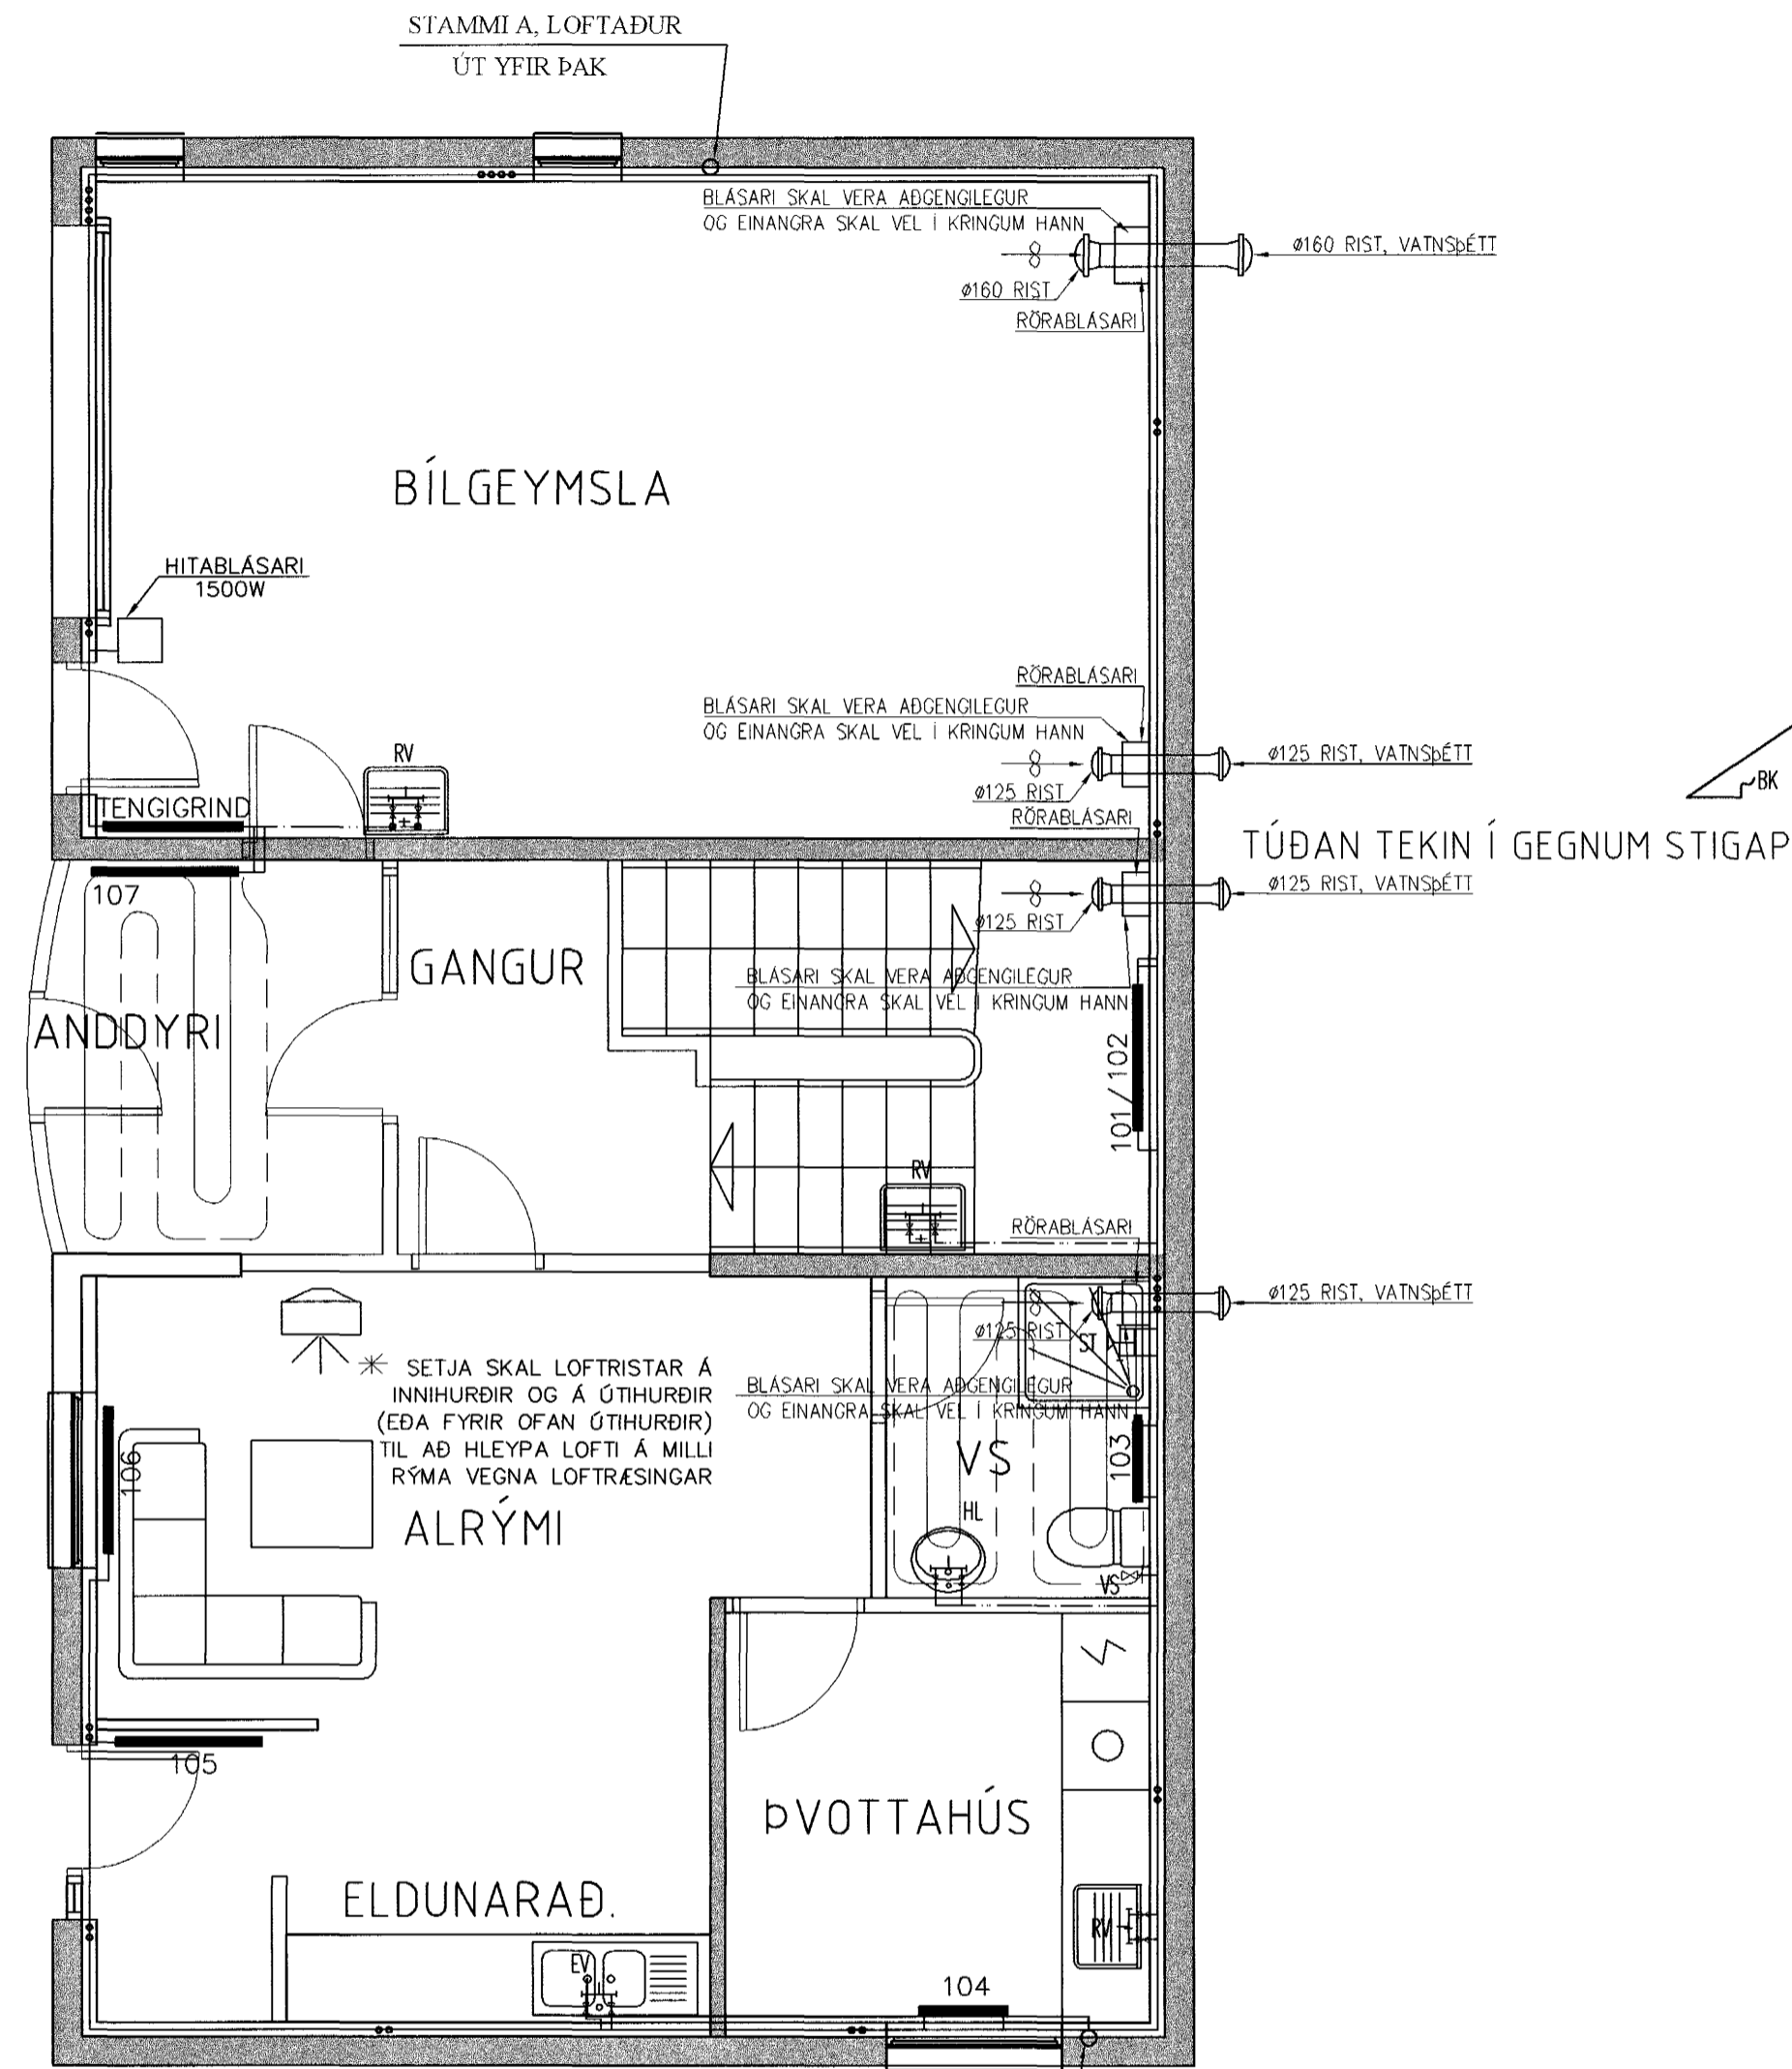

RÚMMYND STAMMA 1:50

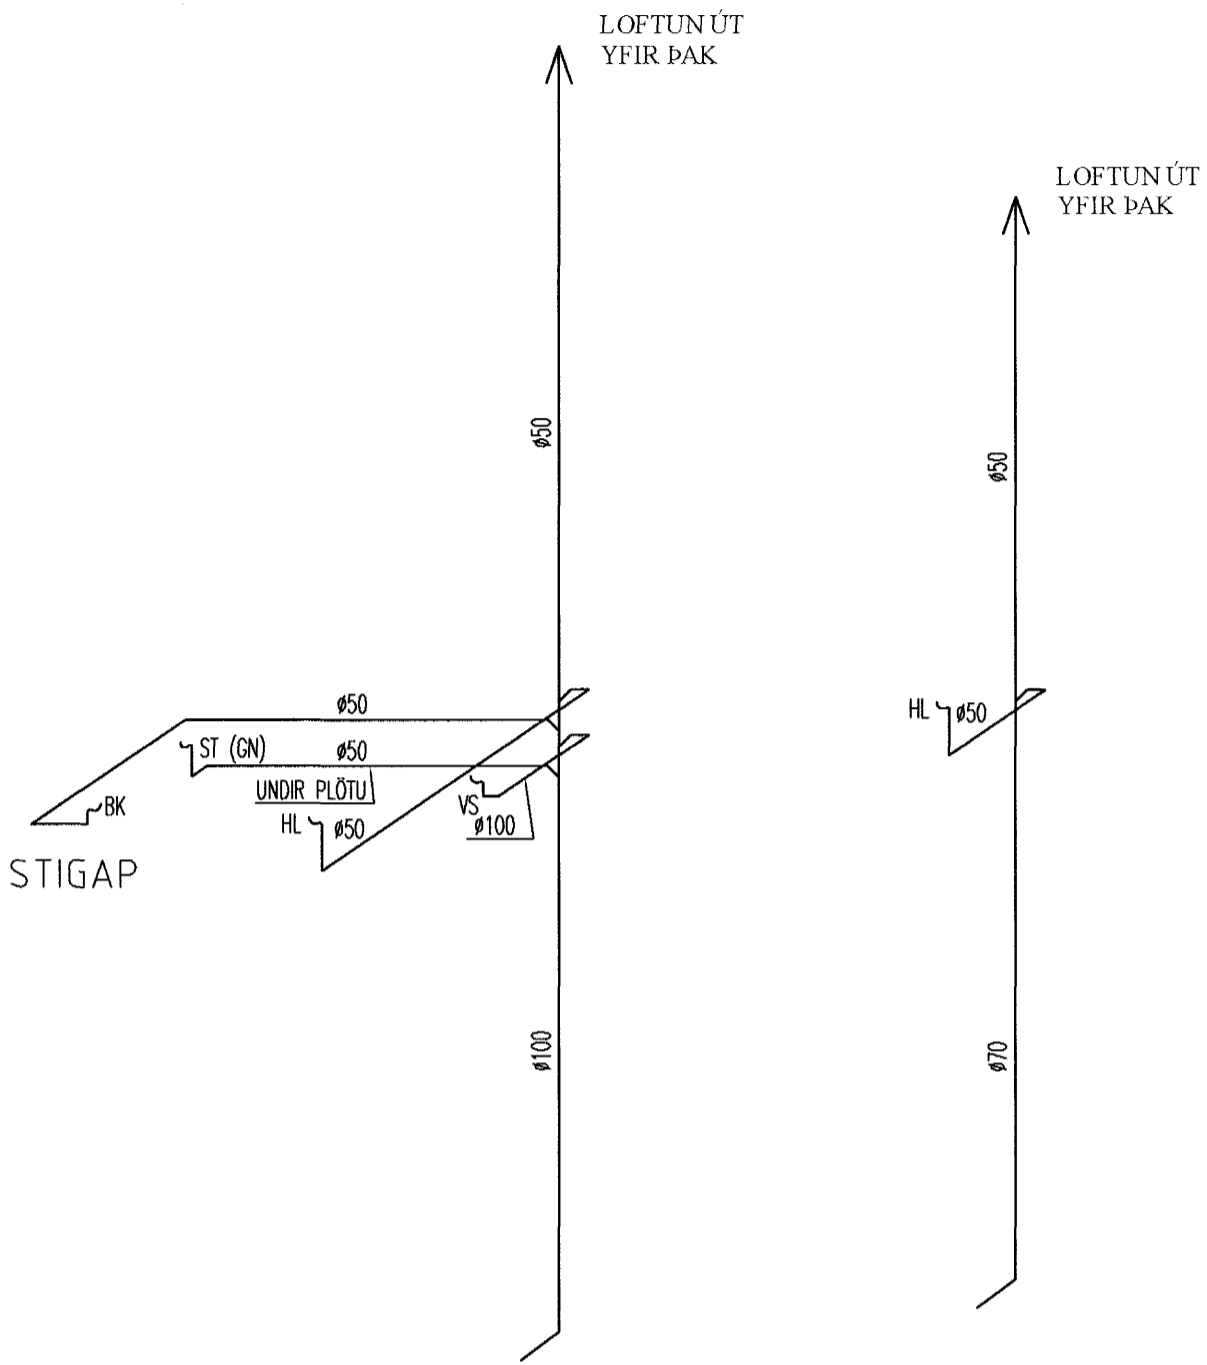


- TÁKN**
- BK BAKKER
 - EV ELDHÚSVASKUR
 - HL HANDLAUG
 - ST STURTA
 - RV RÆSTIVASKUR
 - UV UPPÞVOTTAVÉL
 - VS VATNSSALERNI
 - ÞV ÞVOTTAVÉL
 - GN GÓLFNIÐURFALL
 - SN SVALADURFALL
 - PN ÞAKNIÐURFALL
- HEITT NEYSLUVATN
 --- KALT NEYSLUVATN
 --- FRÁRENNSLI
 --- BAKRÁS
 --- FRAMRÁS


OFNATAFLA

	STAÐUR	ÞÖRF (W)	HÆÐ (mm)	LENGD (mm)	TENGING	TEGUND OFNLOKA	ATHUGASEMDIR
	BÍLG./GEYMSLA	2000					HITABLÁSARI
101	STIGAGANGUR	500		2400	A-B	RA-UN10	
102	STIGAGANGUR	1500		2400	A-B	RA-UN10	
103	VS *	600	500		B-D	FJVR	
104	ÞVOTTAHÚS *	600	500		B-D	FJVR	
105	HERBERGI	800	600	1000	A-B	RA-UN10	
106	HERBERGI	700	600	1000	A-B	RA-UN10	
107	ANDDYRI	800		1200	C-D	FJVR	
201	HJÓNAHERBERGI	1900	600	1000	A-B	RA-UN10	
202	VS *	800	500		B-D	FJVR	
203	HERBERGI	1300	600	1000	A-B	RA-UN10	
204	ELDHÚS	1400	600	1000	A-B	RA-UN10	
205	ELDHÚS **	500	600	700	A-B	RA-UN10	
206	STOFA/BORÐSTOFA	1400	600	1000	A-B	RA-UN10	
207	STOFA/BORÐSTOFA	1100	300	1000	A-B	RA-UN10	
208	STOFA/BORÐSTOFA	1100	300	1000	A-B	RA-UN10	
209	STOFA/BORÐSTOFA	1100	300	1000	A-B	RA-UN10	
210	STOFA/BORÐSTOFA	500	300	500	A-B	RA-UN10	
		18600					

TENGING OFNA

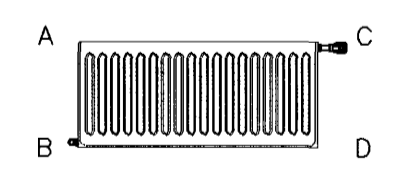

SKÝRINGAR
SJA TEIKNINGU NR. L04

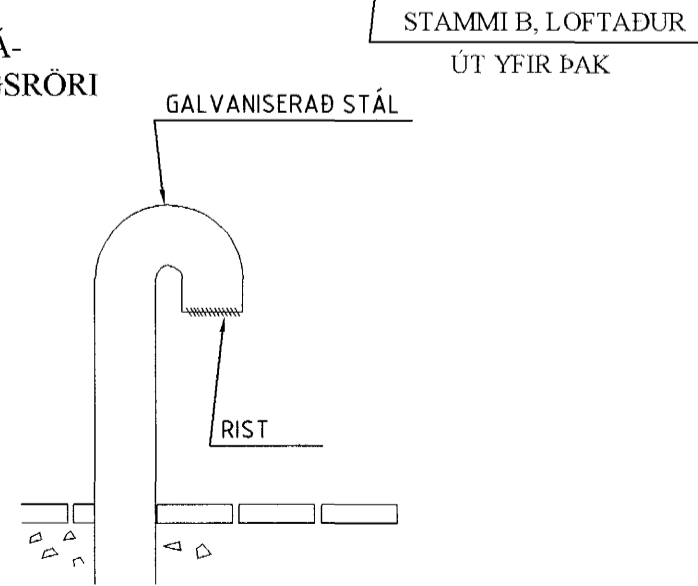

* HANDKLÆÐAOFN ** EINFALDUR OFN
HÆÐIR OG LENGDIR Á OFNUM ERU MAXSTÆRDIR.
STAÐFESTA SKAL OFNASTÆRDIR Á STAÐNUM
FYRIR ÞÖNTUN.

Sampykkt þann
28 MAI 2004
Byggingafultrúinn í Hafnarfirði
F.h. Sigurbjartur Halldórsson

ERLUÁS 40 HAFNARFIRÐI	BYGGINGAVIRKI EHF FLJÓTASEL 8, 109 REYKJAVÍK, SÍMI 696-1137 697-7806	LAGNIR FRÁRENNSLI, NEYSLUVATN, OFNAR OG LOFTRÆSING GRUNNMYND 1. HÆÐAR	24.05.03 BR-A (RAUNTEIKN.) RV BÆTT VID UNDIR STIGA, EV Í HERBERGI, OFNAR 103, 105 OG 106 FÆRDIR OG OFNAR Í BÍL- GEYMSLU OG GEYMSLU TEKNIR ÚT	Hannað: BG/SG Mkv: 1.20/50 Dags: 05.12.02	Teiknað: BG/SG Sampykkt: Nr. L02 STEFAN GUDMUNDSSON, KT. 301171-4989
--------------------------	---	---	--	---	--