


GRUNNMYND 2. HÆÐAR 1:50

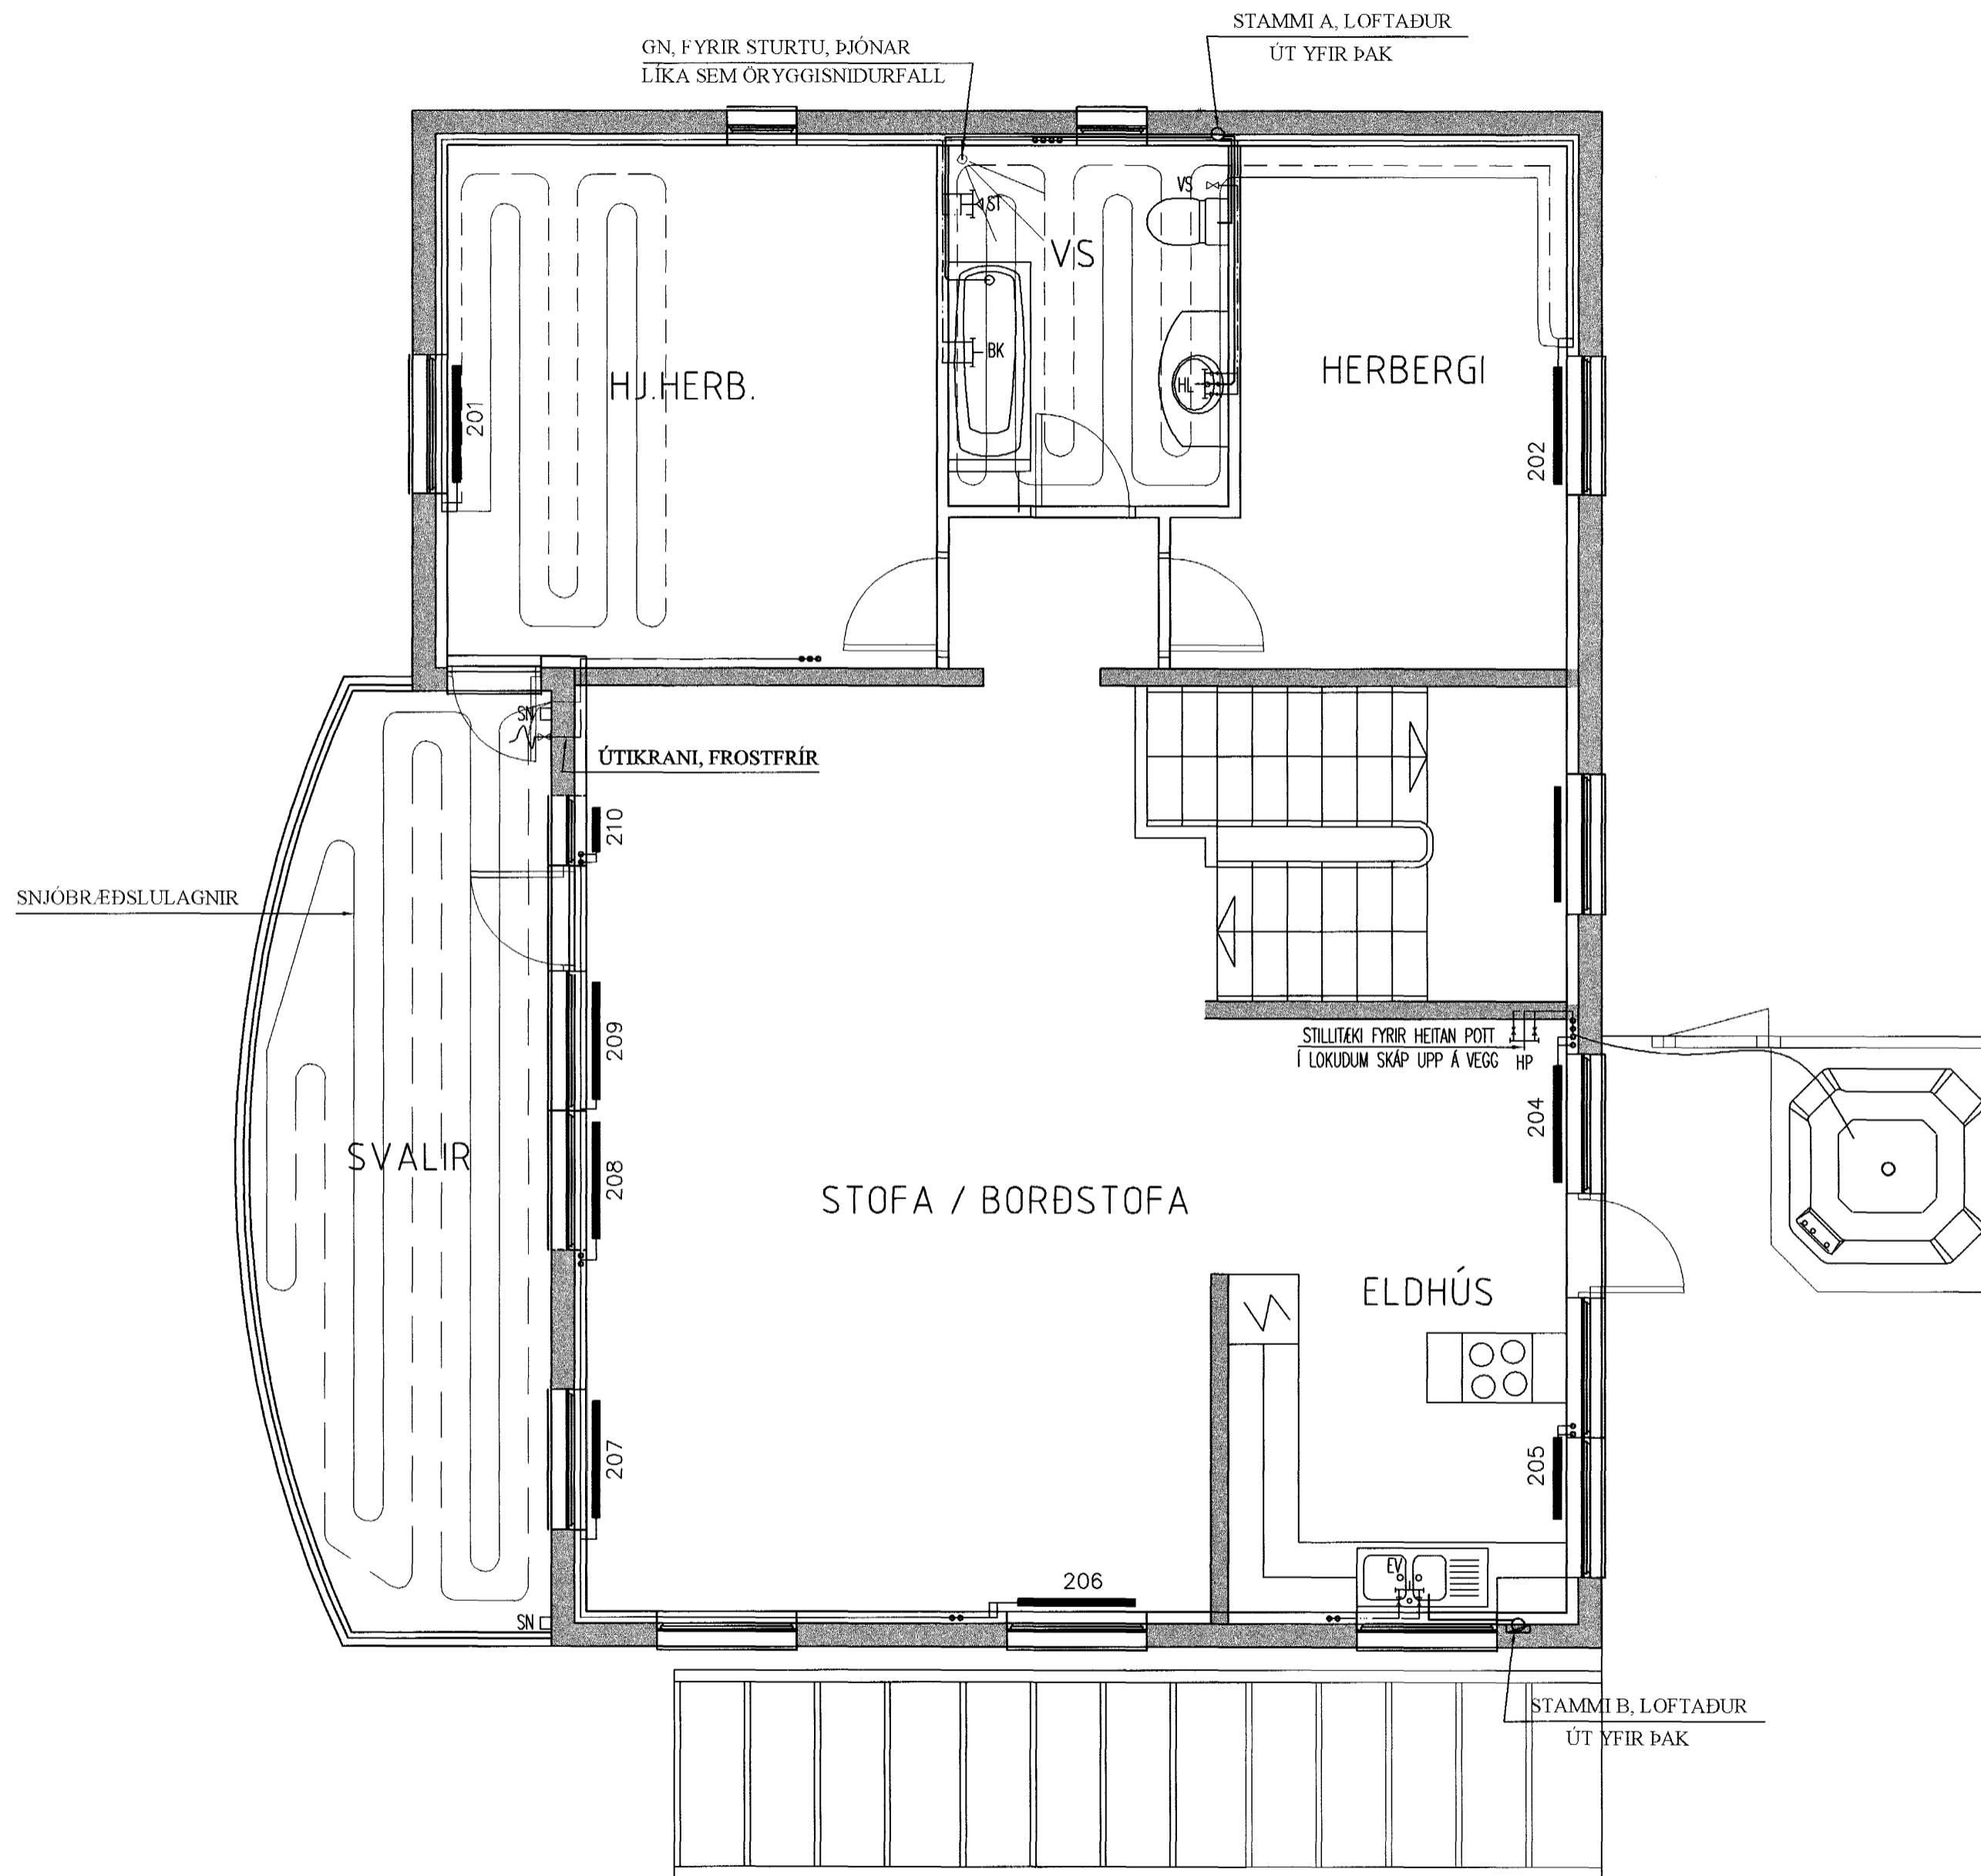


SKÝRINGAR
SJÁ TEIKNINGU NR. L04

TÁKN


- BK BAKKER
- EV ELDHÚSVASKUR
- HL HANDLAUG
- ST STURTA
- RV RÆSTIVASKUR
- UV UPPÞVOTTAVÉL
- VS VATNSSALERNI
- ÞV ÞVOTTAVÉL
- GN GÓLFNIÐURFALL
- SN SVALADURFALL
- ÞN ÞAKNIÐURFALL

- HEITT NEYSLUVATN
- KALT NEYSLUVATN
- FRÁRENNSLI
- BAKRÁS
- FRAMRÁS

GÓLFHITALAGNIR 1:20

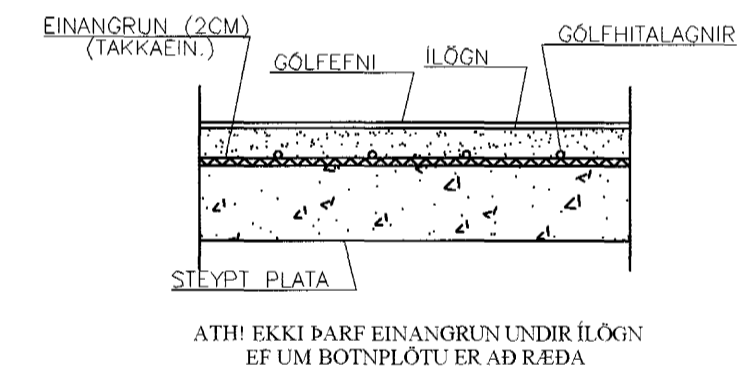

TENGING GÓLFHITALAGNA 1:5

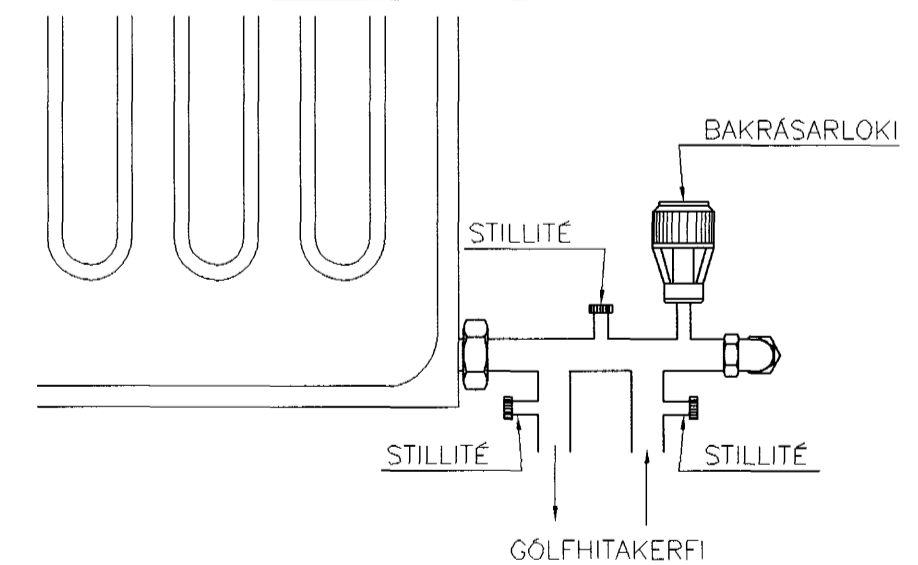

Samþykkt þann
28 MAI 2004

Byggingafultrúinn í Hafnarfirði
f.h. Sigurbjartur Halldórsson

ERLUÁS 40
HAFNARFIRÐI

BYGGINGAVIRKI EHF
FLJÓTASEL 8, 109 REYKJAVÍK, SÍMI 696-1137 697-7806

LAGNIR
FRÁRENNSLI, NEYSLUVATN, OFNAR OG LOFTRÆSING
GRUNNMYND 2. HÆÐAR

24.05.03 BR-A (RAUNTEIKN.) TENGINGU Á OFNI 203 BREYTT,
OFN 206 FÆRÐUR OG GÓLFHITI TENGDUR RETÚRLÖGN.

Hannað: BG/SG	Teiknað: BG/SG	Mirríadó
Mkv: 1:5/20/50	Samþykkt	
Daga: 05.12.02	Nr: L03	STEFAN GUDMUNDS. KT. 301171-4989