
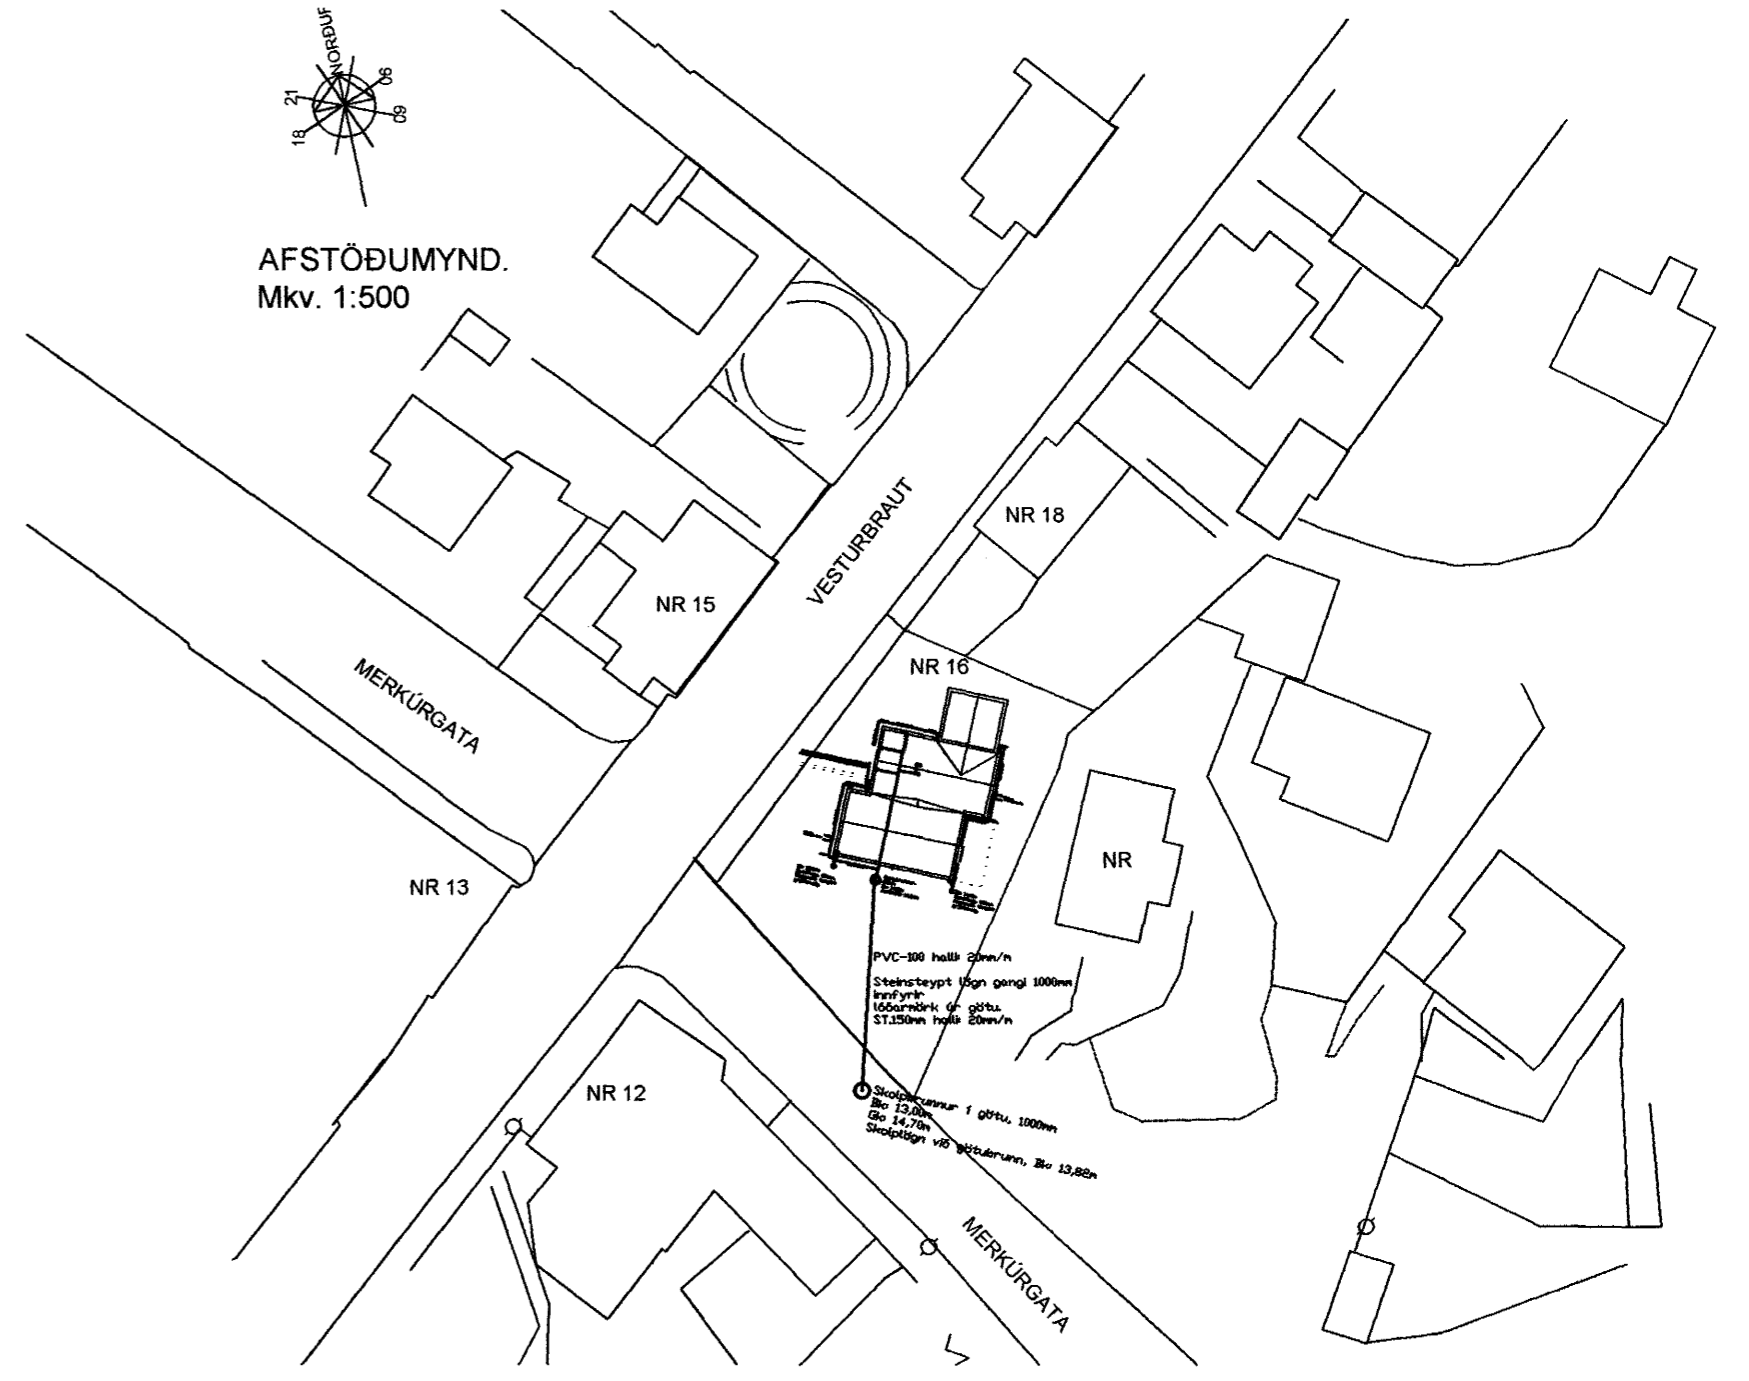


Grunnmynd neðri hæð.  
Skýringar, sjá teikningu S-1.

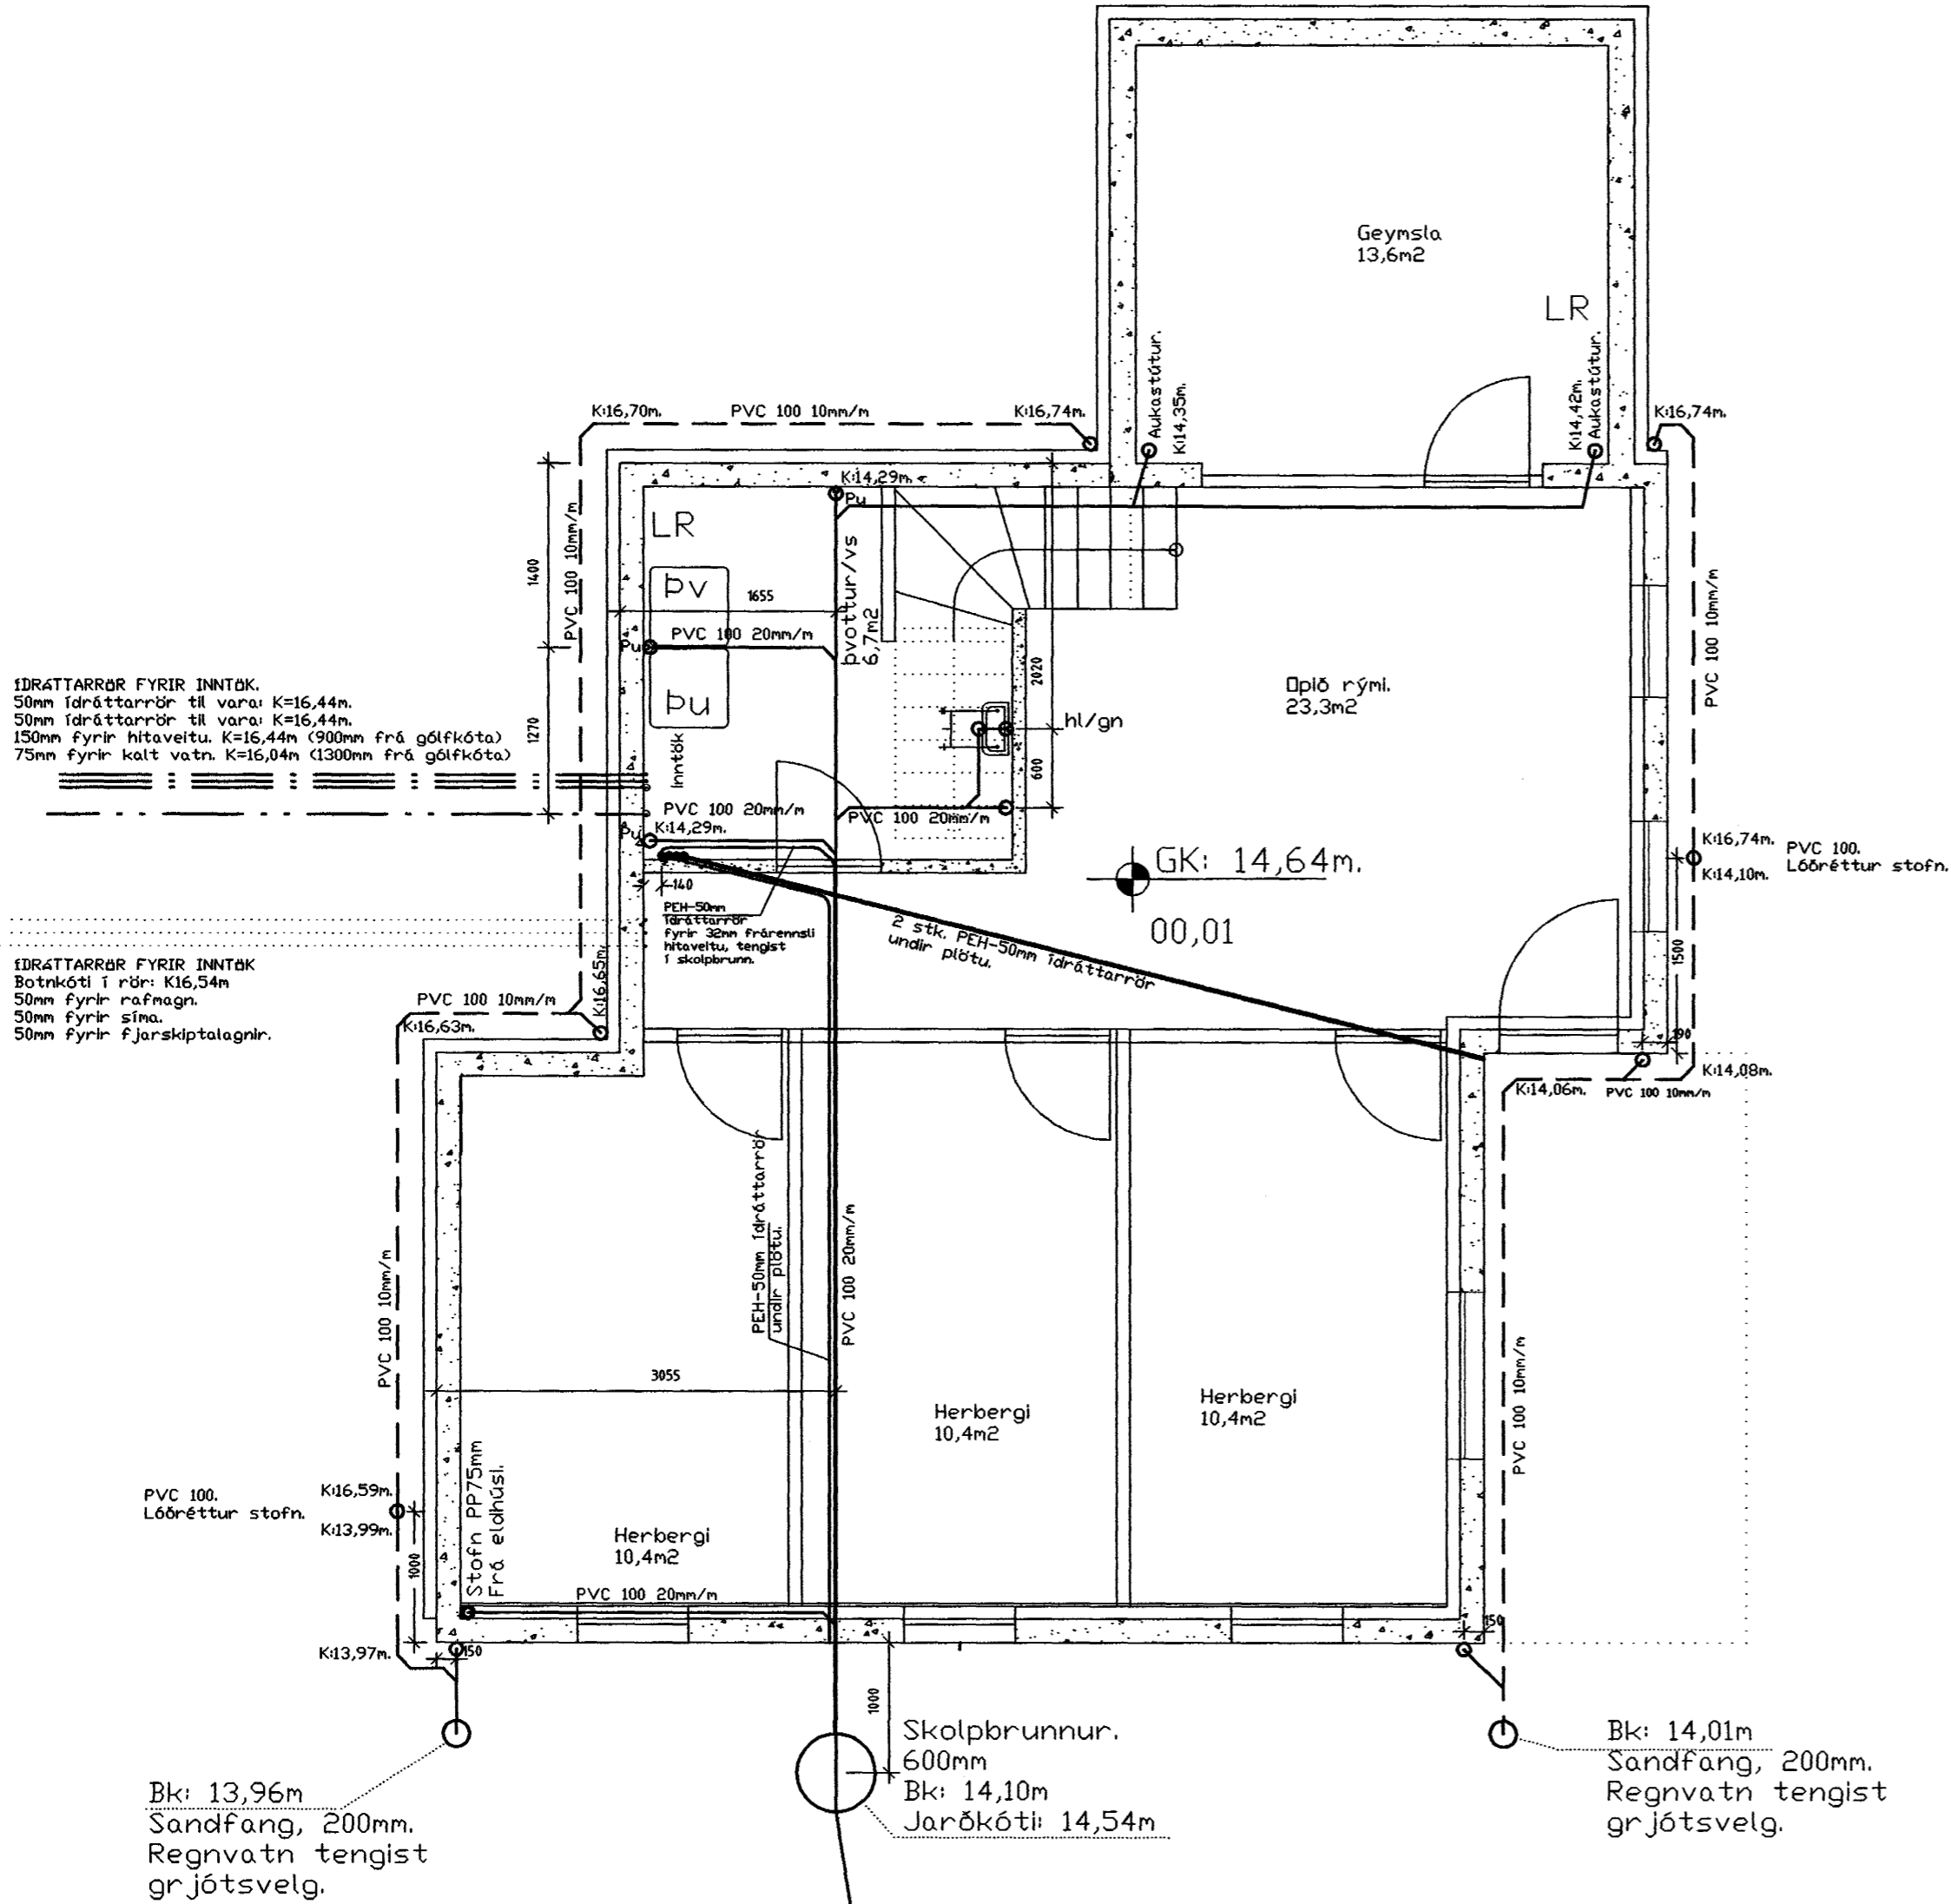

Samþykkt þann  
28 APR. 2004

2004.04.04 SKOLPLÖGN FÆRÐ INN Í SÖKKUL  
2004.04.04 STÆKKUN KJALLARA, RAFMAGNSINNTAK FERT.  
TEIKNINGU BRÉYTT

Byggingafultrúinn í Hafnarfirði  
E.h. Sigurbjartur Halldórsson

VESTURBRAUT 16  
REGN OG SKOLPLAGNIR NEÐRI HÆÐ.

L-1.

HANNAÐ : . SK TEIKNÁÐ : . SK DAGS : . 2004.04.04 MKV : . 1:50 VERNN : . X

TEIKNISTOFA Sveinn Karlsson 2004.05.17  
SVEINN KARLSSON TEKNIFRÆÐINGUR FTFÍ  
STRANDGÖTU 28 220 HAFNARFJÖRÐUR  
S.896 4005 / 555 4270 NETF. SVEINKI@MEDIA.IS KT.131247-2069