


ÞAK, GRUNNMYND. 1:50

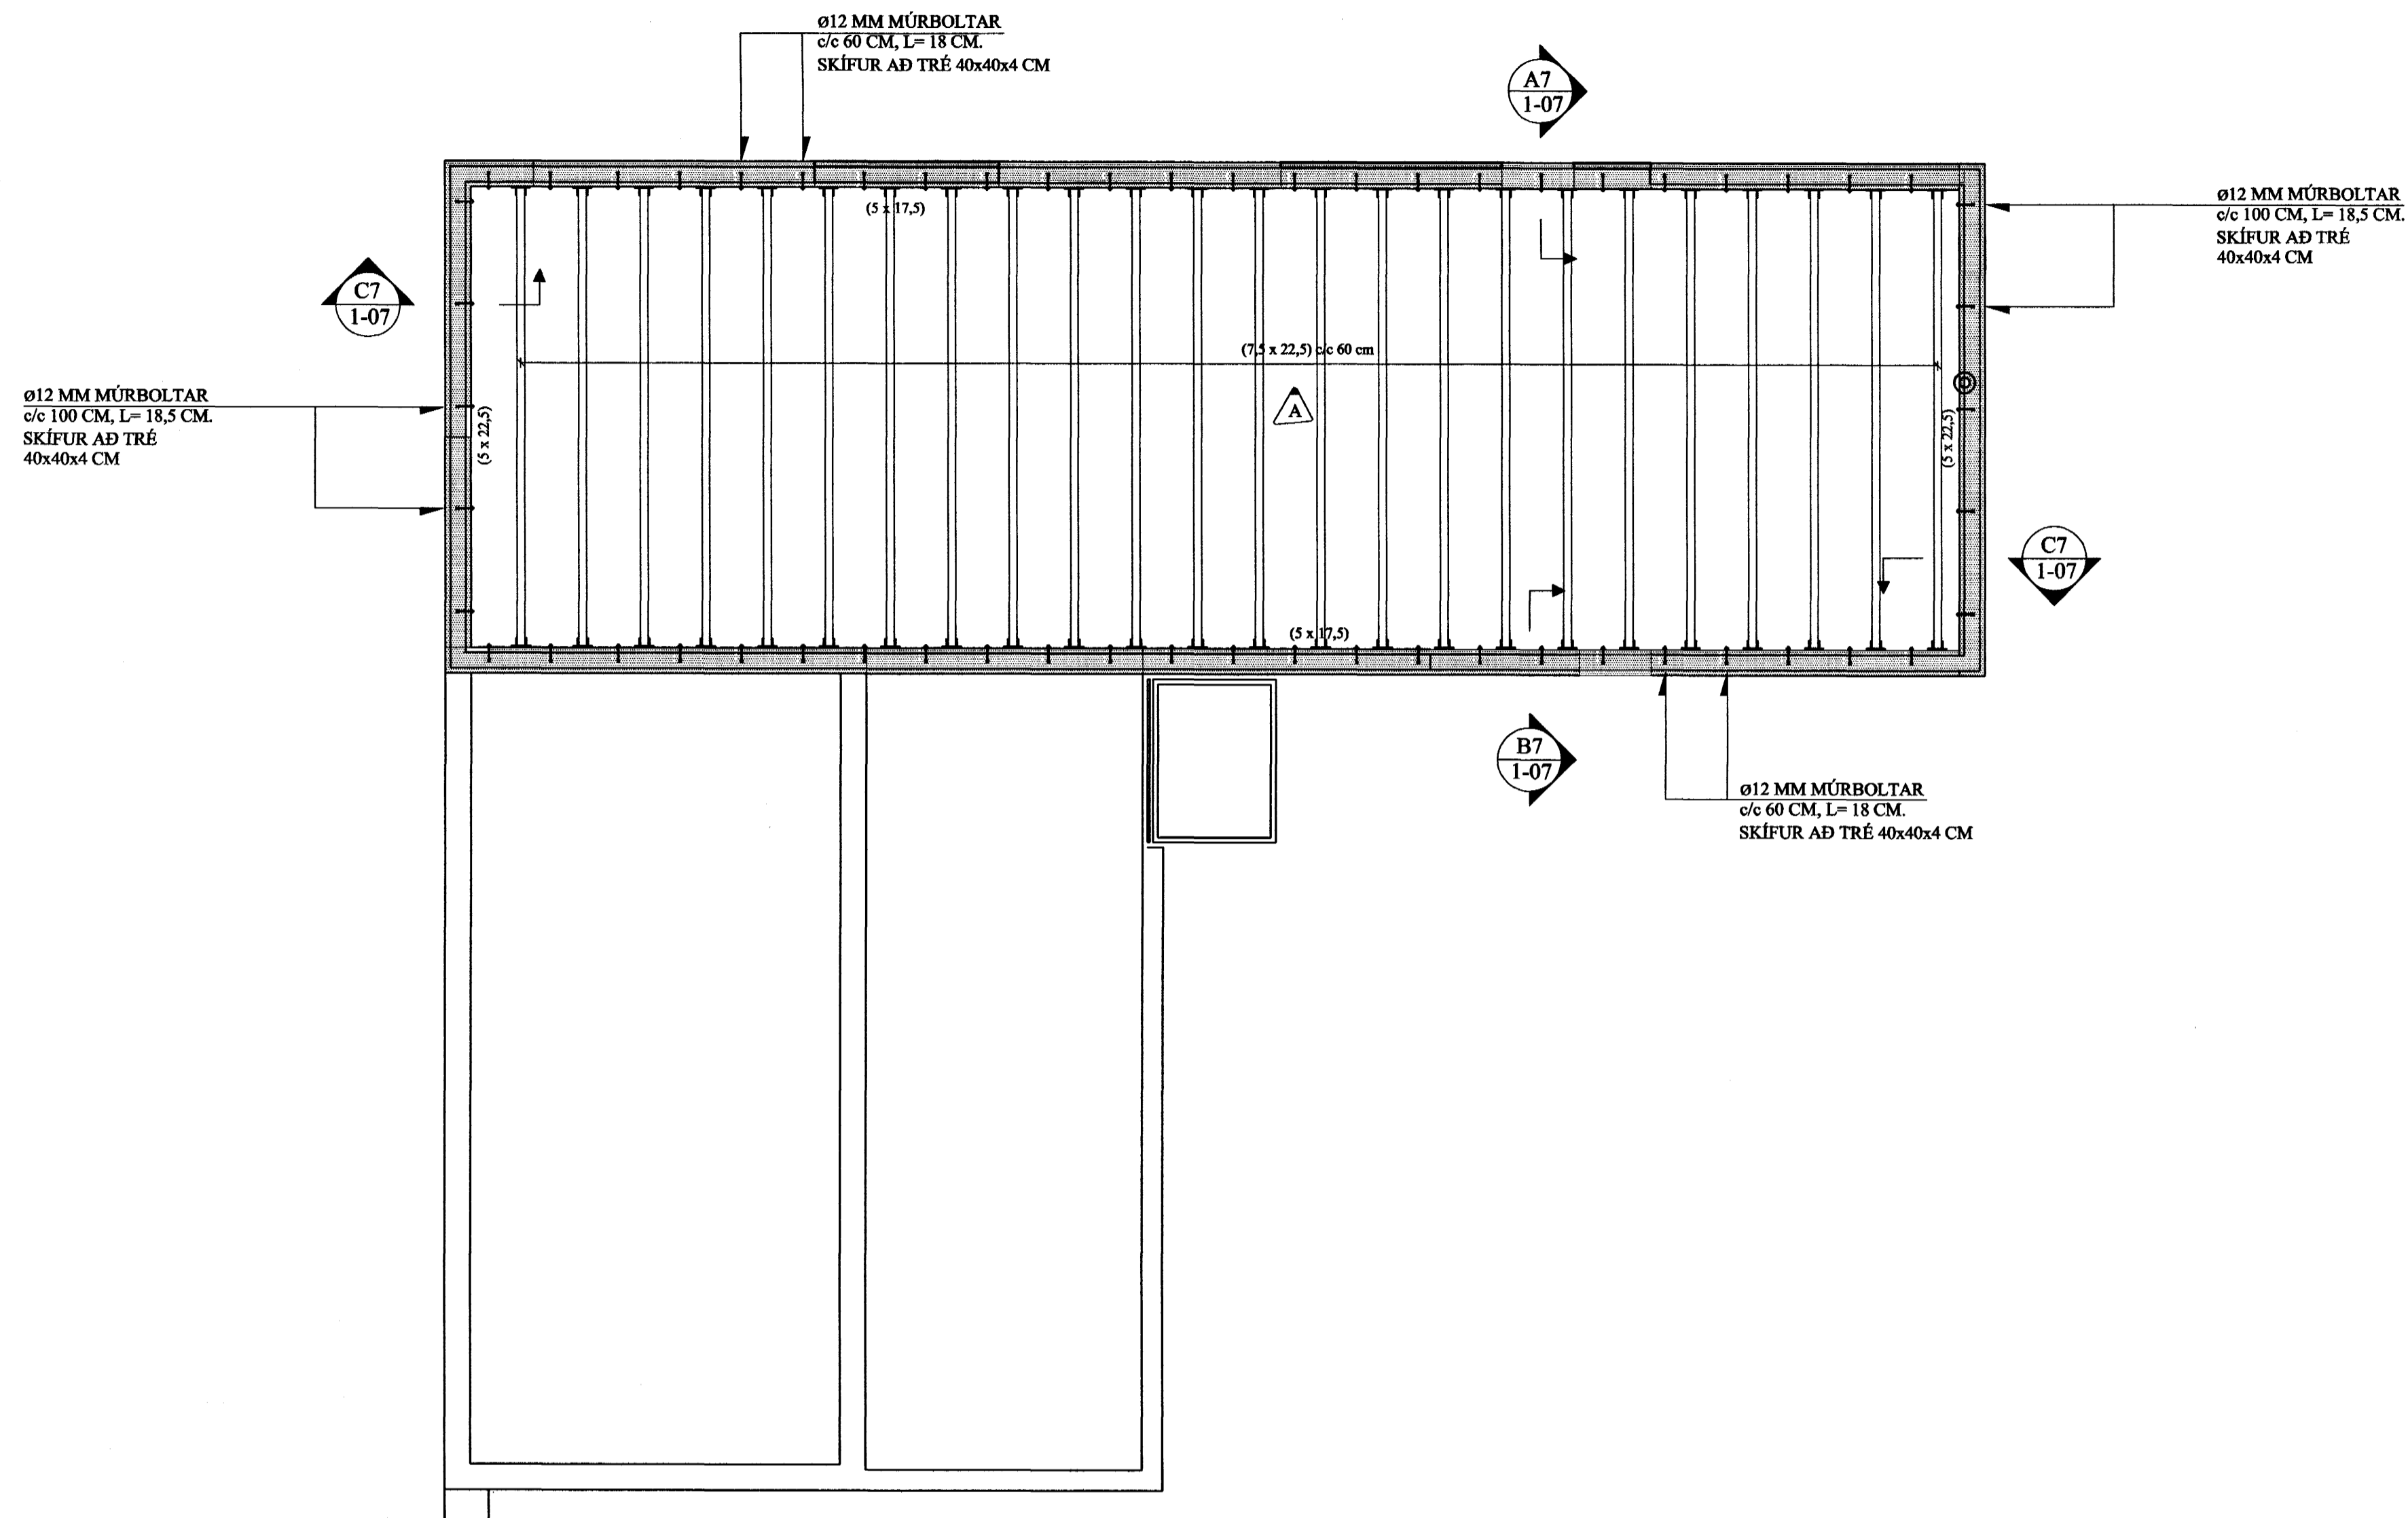

Bygginguáttíðni Hofnarverðar  
Alfreit þann  
24 FEB. 2004  
Bláa Jón Þórisson

A	20.02.04	SPERRUR (7,5 x 22,5) CM	Jón Kr.
BREYTINGAR			

**TILVÍSANIR:**  
SKÝRINGAR.....SJÁ TEIKN. NR. 1-01

*Jón Kr.*

**NEGLING ÞAKKLÆÐNINGAR:**

Þak skal þéttklætt með borðaklæðningu 25 \* 150 mm.

Timbrið skal vera K18 flokkur eða betra, rakaflokkur IU.

Hvert borð skal neglt í hverja sperru með 3 stk. galv. 3,1 \* 75 mm saum, nema á 1 m kafla frá kanti skal negla með 3 stk. 40 / 75 galv. kamsaumi. Borð skulu sett saman yfir sperrum og mega aldrei vera tvær eða fleiri samsetningar í röð á sömu sperru. Borð skulu ná yfir a.m.k. 2 bil.

Reikn.	Jón Kr.	SEPT '02	Útgefið:	20.09.2002
Telkn.	Jóhanna	SEPT '02	Kvarði:	1:50
Ath.				
Samþ.				
<b>BLÓMVELLIR 6</b>				Nr. 1-06
Verkhúti ÞAK, GRUNNMYND, SKÝRINGAR		Jón Kjartansson Byggingarverktáknur FVFI Hverfisgata 76 101 Reykjavík Sími: 551-9820 Fax: 863-2154 Kt. 210754-629 Netfang: jorkr@samvat.is http://www.vk.is		