



SNIÐ Í STEYPUMÓT

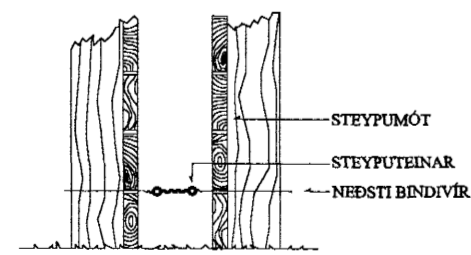

FRÁGANUR Á SAMTENGINUM STEYPUFÉINA FYRIR SÖKKULJARÐSKAUT

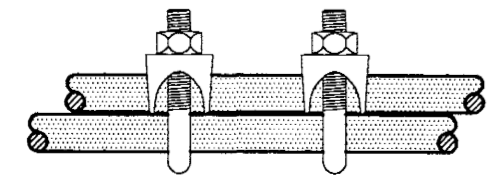

SKÝRINGAR

LAGNIR ERU HULDAR 16mm PLASTPÍPUR OG TAUGAR 3x1,5°. HÆÐ Á ROFUM SÉ 105 sm. TENGLAR VIÐ ROFA SÉU Í SÖMU HÆÐ OG ROFAR. HÆÐ Á TENGLUM SÉ 20sm. HÆÐ Á VEGGLJÓSUM YFIR VÖSKUM SÉ 210sm. MÁLSTRAUMUR ROFA SÉ 10A, EN TENGLA 16A. F = BÆJARSÍMI, T+F = TÖLVA OG SÍMI, L = LOFTNET. r° = HITANEMAR F. GÓLFHITA HÆÐ = 160sm. (H) HÁTALARADÓSIR HÆÐ = 20sm, DS = DYRASÍMI HÆÐ = 130sm. (R)j REYKSKYNNJARI jóniskur. (R)o REYKSKYNNJARI optiskur. (H) HITASKYNNJARI. (O) HREYFISKYNNJARI ÞJÓFAVARNAKERFIS HÆÐ = V/LOFT.

NEMA ANNARS SÉ GETID  
Samþykkt þann  
24 FEB. 2004

Byggingafulltrúinn í Hafnarfirði  
E.h. Sigurbjartur Halldórsson



C	03.11.08	VEGG BÆTT VIÐ	T.S.	T.S.	Franzki Svabj.	22.11.08	2431
B	03.10.18	REYNDARTEIKNING	B.P.T.	T.S.			
A	03.02.27	HEIMTAUGAR - OG FULLNADARTEIKNING	B.P.T.	T.S.			
ÚTG.	DAÐS		TEIKN.	HANNAÐ	SAMÞYKKT	KENNTALA	

**STAÐARHVAMMUR 23 HAFNARFIRÐI**  
LEIKSKÓLINN HVAMMUR STÆKKUN ELDRI HLUTI OFL.

**TERA** S/F  
RAFMAGNSVERKFRÆÐISTOFA  
EIDMUNO BELLERSSEN  
TRÁUSTI SVEINBJÖRNSSON

RAFMAGNSTEIKNING  
RAFMAGNSSTYRIR  
SÍMI 5687380  
SÍMI 5687390

MKV. 1:100  
TEIKN.NR. 2  
SÍÐASTA TNR.  
TNR. 2 AF 6  
GJAFMUNUR  
GJAFMUNUR

ÚTG. C