



SNIÐ Í STEYPUMÓT

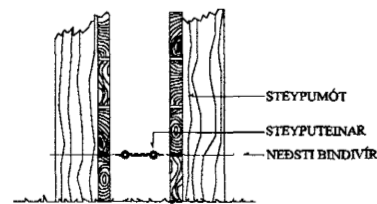

FRÁGANUR Á SAMTENGINUM STEYPUVEINA FYRIR SÖKKULJARÐSKAUT

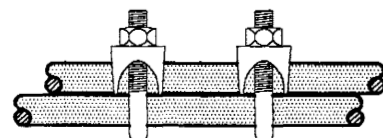

SKÝRINGAR

- LAGNIR ERU HULDAR 16mm PLASTPÍPUR OG TAUGAR 3x1,5 °
 HÆÐ Á ROFUM SÉ 105 sm.
 TENGLAR VIÐ ROFA SÉU Í SÖMU HÆÐ OG ROFAR.
 HÆÐ Á TENGLUM SÉ 20sm.
 HÆÐ Á VEGGLJÓSUM YFIR VÖSKUM SÉ 210sm.
 MÁLSTRAUMUR ROFA SÉ 10A, EN TENGLA 16A.
 F = BÆJARSÍMI, T+F = TÖLVA OG SÍMI, L = LOFTNET
 ° = HITANEMAR F. GÖLFHITA HÆÐ = 160sm
- (H) HÁTALARADÓSIR HÆÐ = 20sm, DS = DYRASÍMI HÆÐ = 130sm
 - [R] REYKSKYNJARI jóniskur
 - [R] REYKSKYNJARI optiskur
 - [H] HITASKYNJARI
 - → HREYFISKYNJARI þÓFAVARNAKERFIS HÆÐ = V/LOFT

NEMA ANNARS SÉ GETIÐ

Samþykkt þann
 24 FEB. 2004

Byggingafulltrúinn í Hafnarfirði
 F.h. Sigurbjartur Halldórsson



				STAÐARHVAMMUR 23 HAFNARFIRÐI				SKV. 1:50
				LEIKSKÓLINN HVAMMUR STÆKKUN ELDRI HLUTI OFL.				TEIKNR. 3
								SÍÐASTA TNR.
C	03.11.08	ÞURSKÁP BÆTT VIÐ	T.S.	T.S.	<i>innvið Sævaldís</i>	226146-2439	TNR. 3 AF 6	
B	03.10.18	REYNDARTEIKNING	B.P.T.	T.S.			ÚTG.	
A	03.02.27	HEIMTAUGAR - OG FULLNADARTEIKNING	B.P.T.	T.S.			C	
ÚTG.	DAGS.		TEIKN.	HANNAÐ	SAMÞYKKT	KENNTALA		

TERA S/F

RAFMAGNVERKFRÆÐISTOFA
 EDMUND BELLERSEN
 TRÁUSTI SVEINBJÖRNSSON

SÍMI 5687388
 SÍMI 5687390