



TAFLA T2

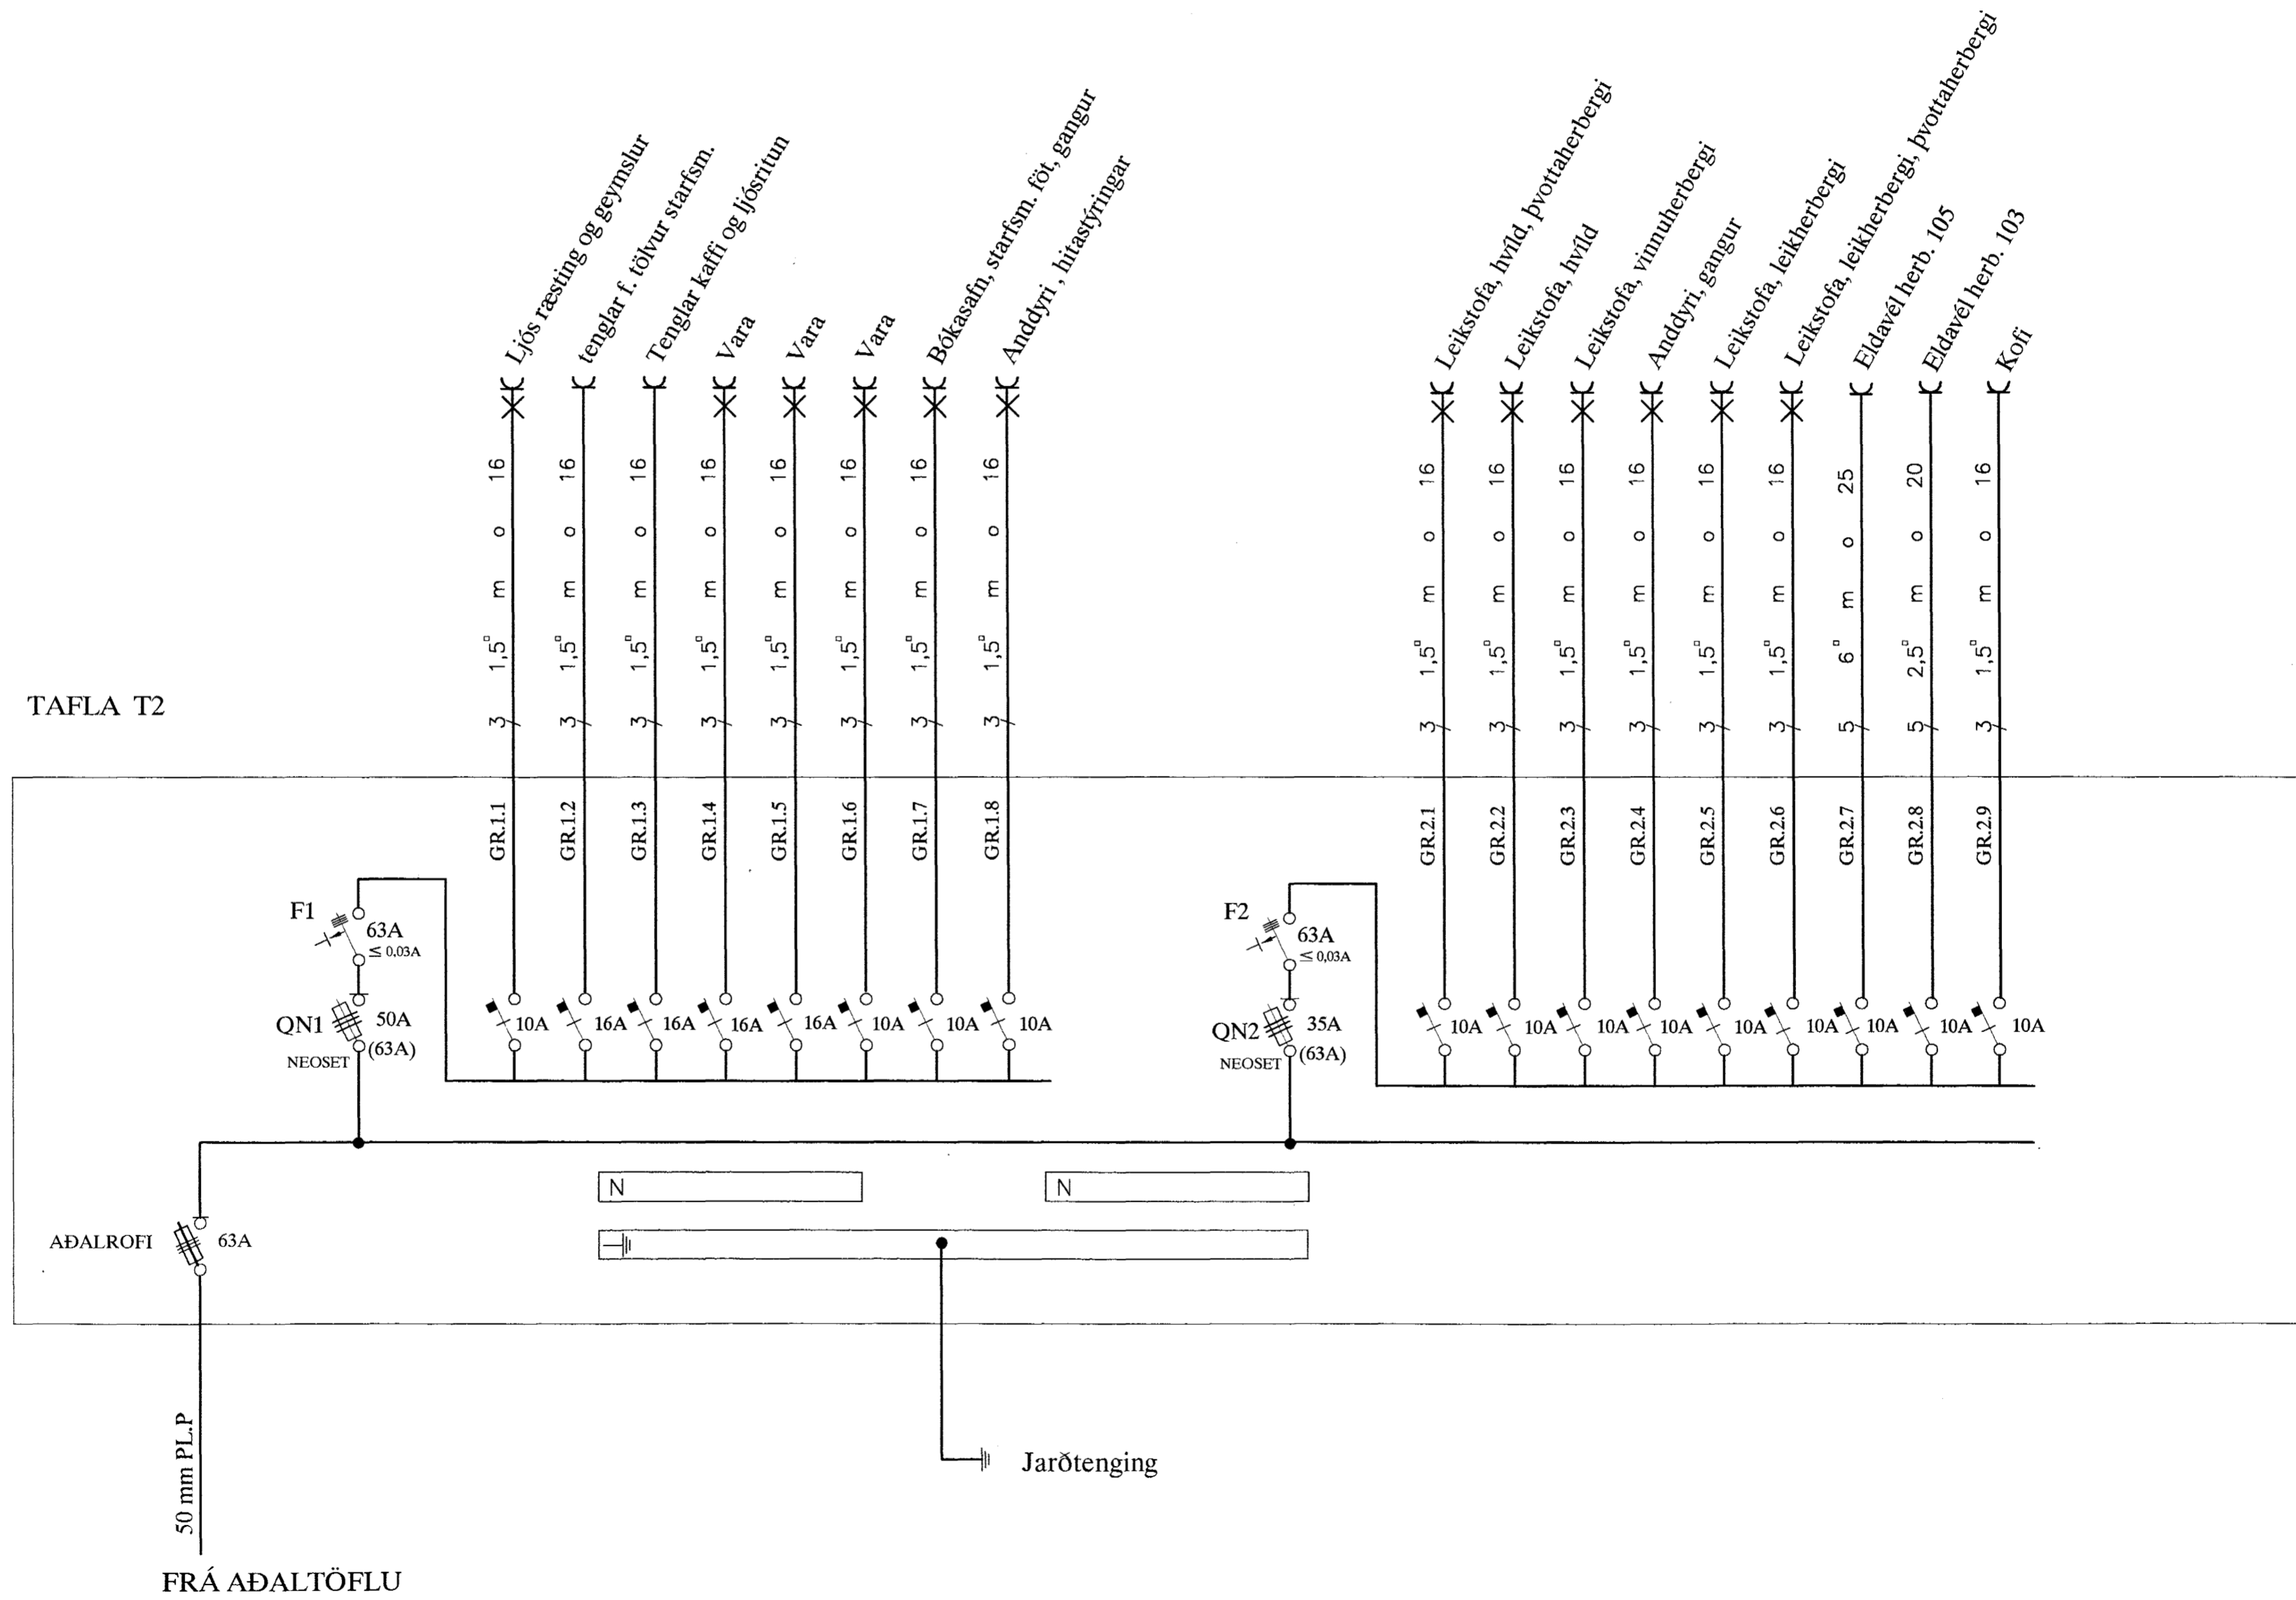

Samþykkt þann
24 FEB. 2004
Byggingafulltrúinn í Hafnarfirði
F.h. Sigurbjartur Halldórsson

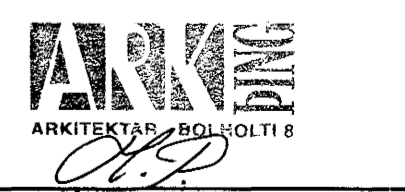

				STADARHVAMMUR 23 HAFNARFIRÐI				MEV. 1/	
				LEIKSKÓLINN HVAMMUR EINLÍNUMYND TAFLA T2				TEK.NR. 7	
								SÍÐASTA TNR.	
A	03.10.18	REYNDARTEIKNING	B.P.T.	T.S.	Frank. Sveinbj.	220146 2435	TERA S/F	TNR. AF	ÓTG. A
ÓTG.	DAGS.		TEKN.	HANNAÐ	SAMÞYKKT	KENNITALA	RAFMAGNVERKFRÆÐISTOFA	GEYMSLUNR.	
							EDMUND BELLERSEN		
							TRAUUSTI SVEINBJÖRNSSON		
							RAFMAGNSTÆKNING		
							SÍMT 5687388		
							SÍMI 5687390		