
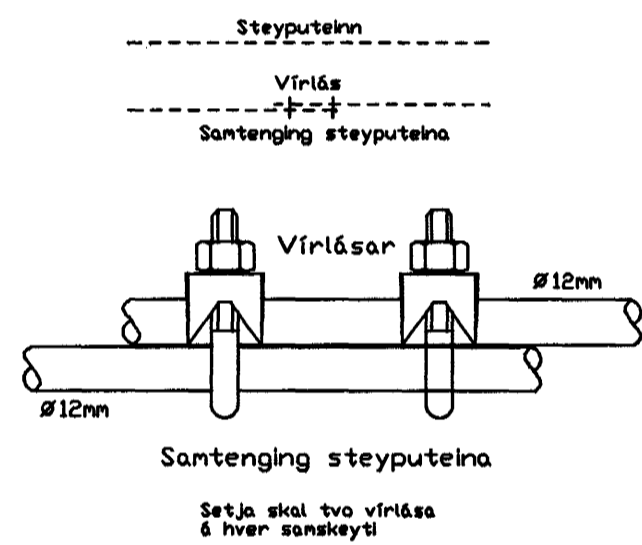
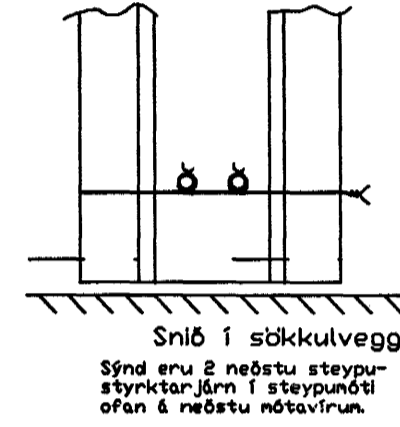



Klukkuberg

Afstaða 1:500

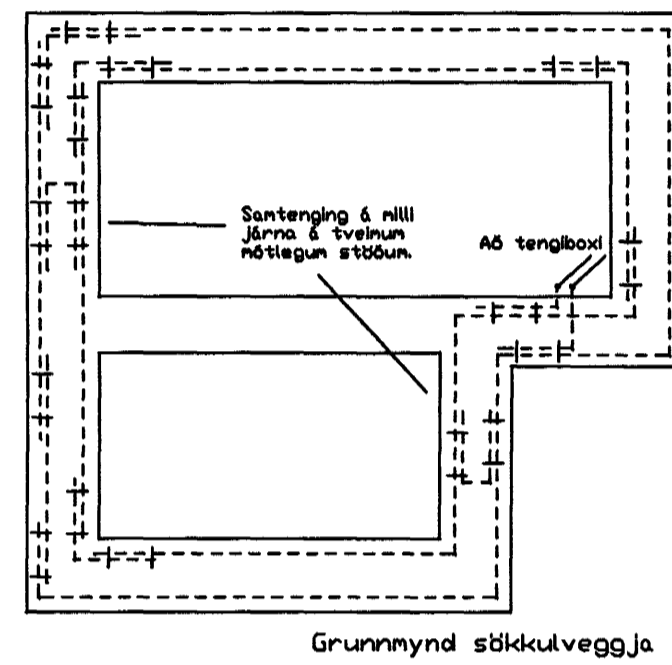

Setja skál tvo vírlása á hver sankeyti






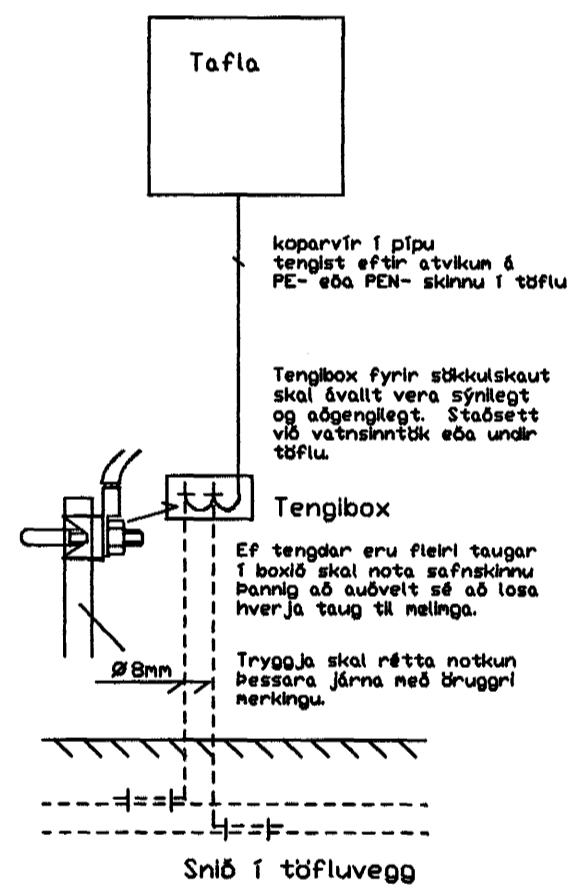






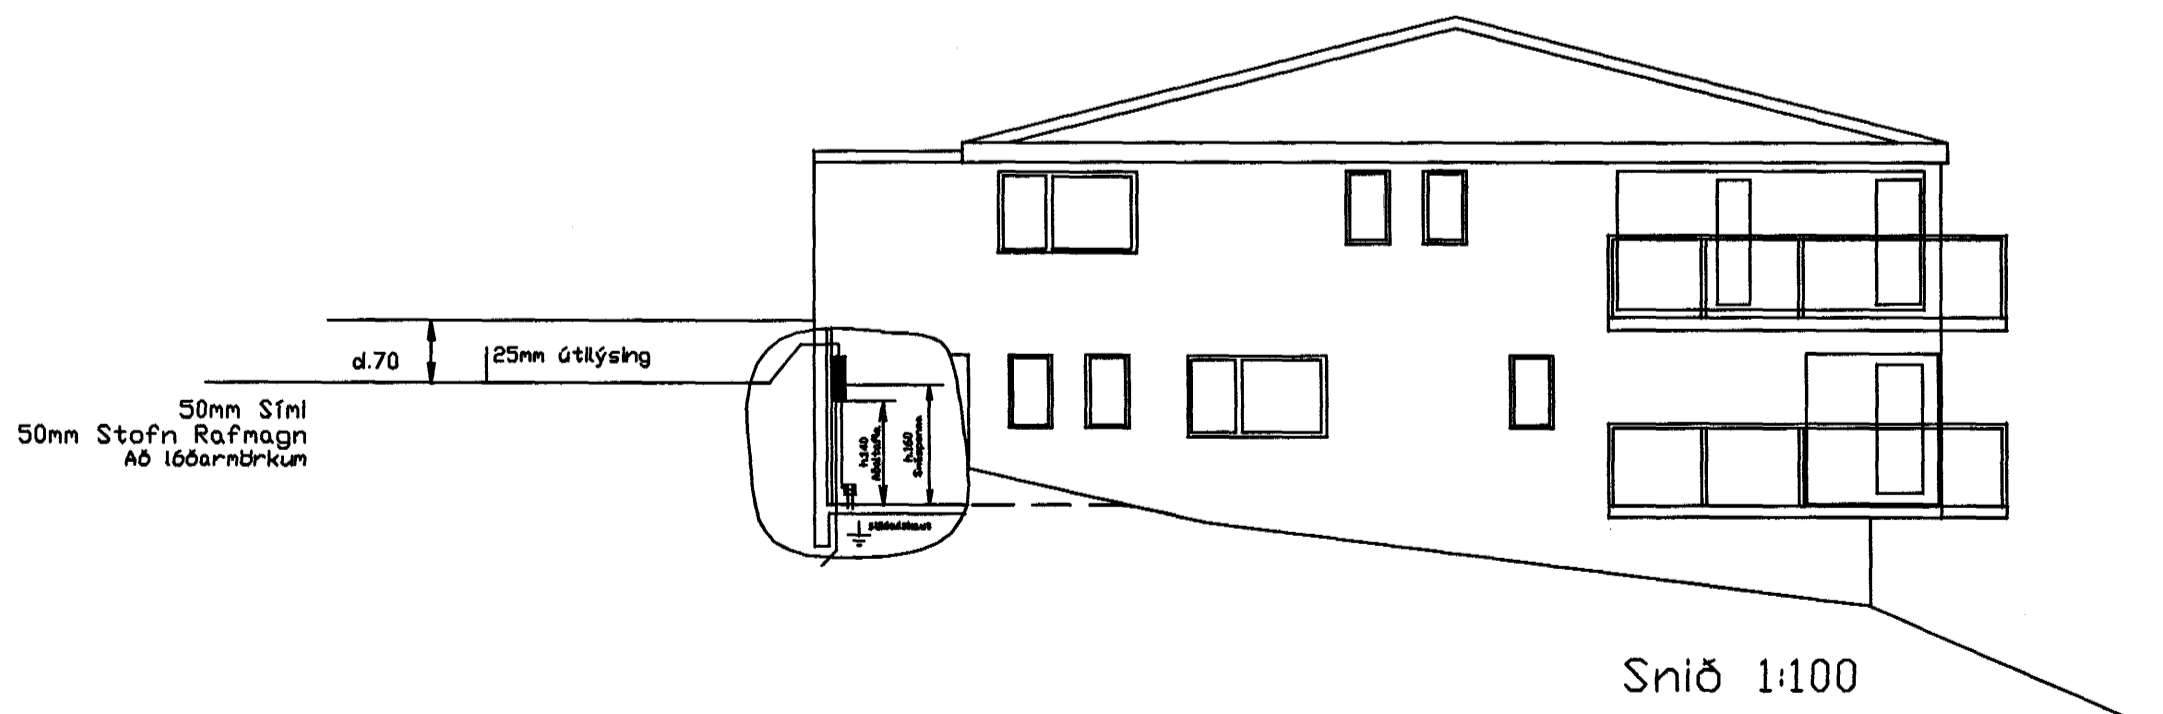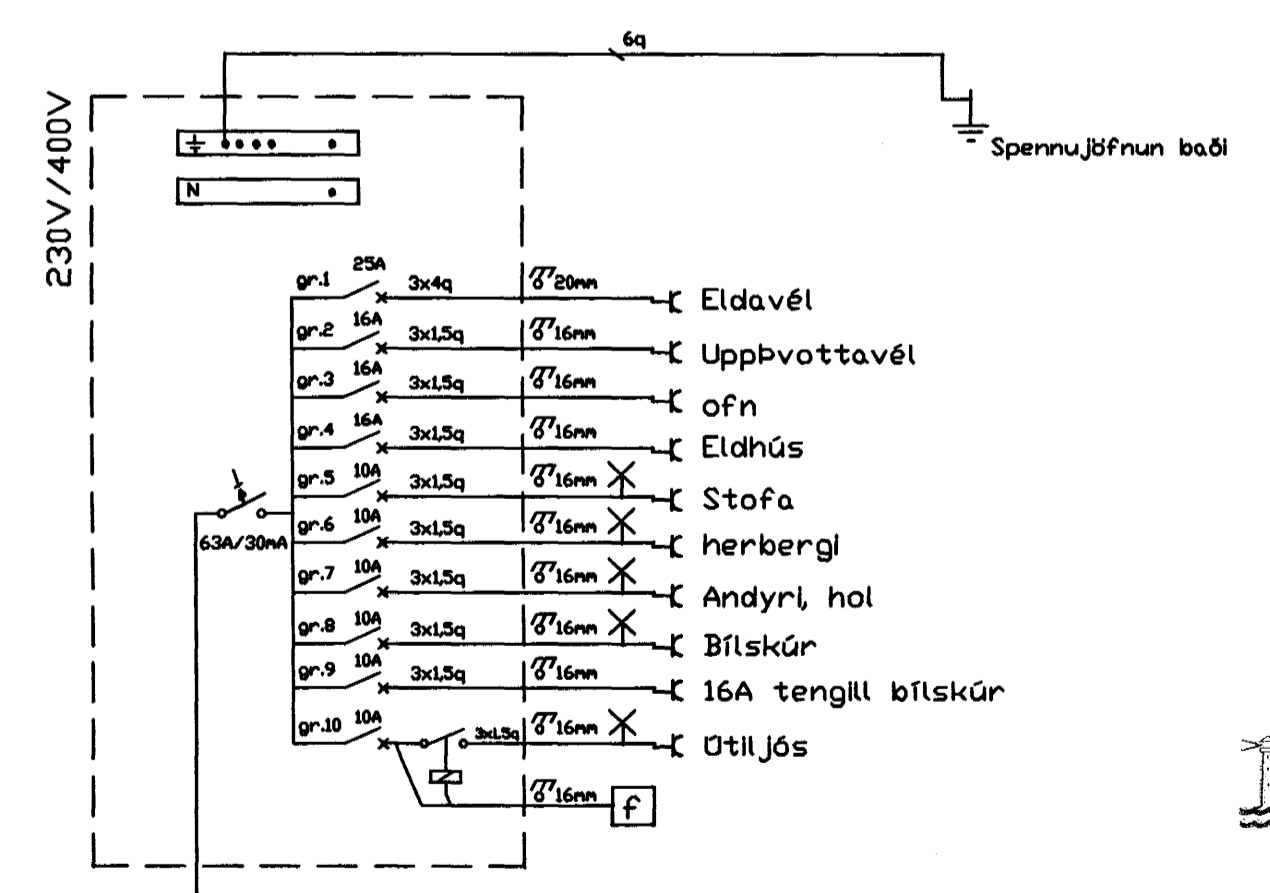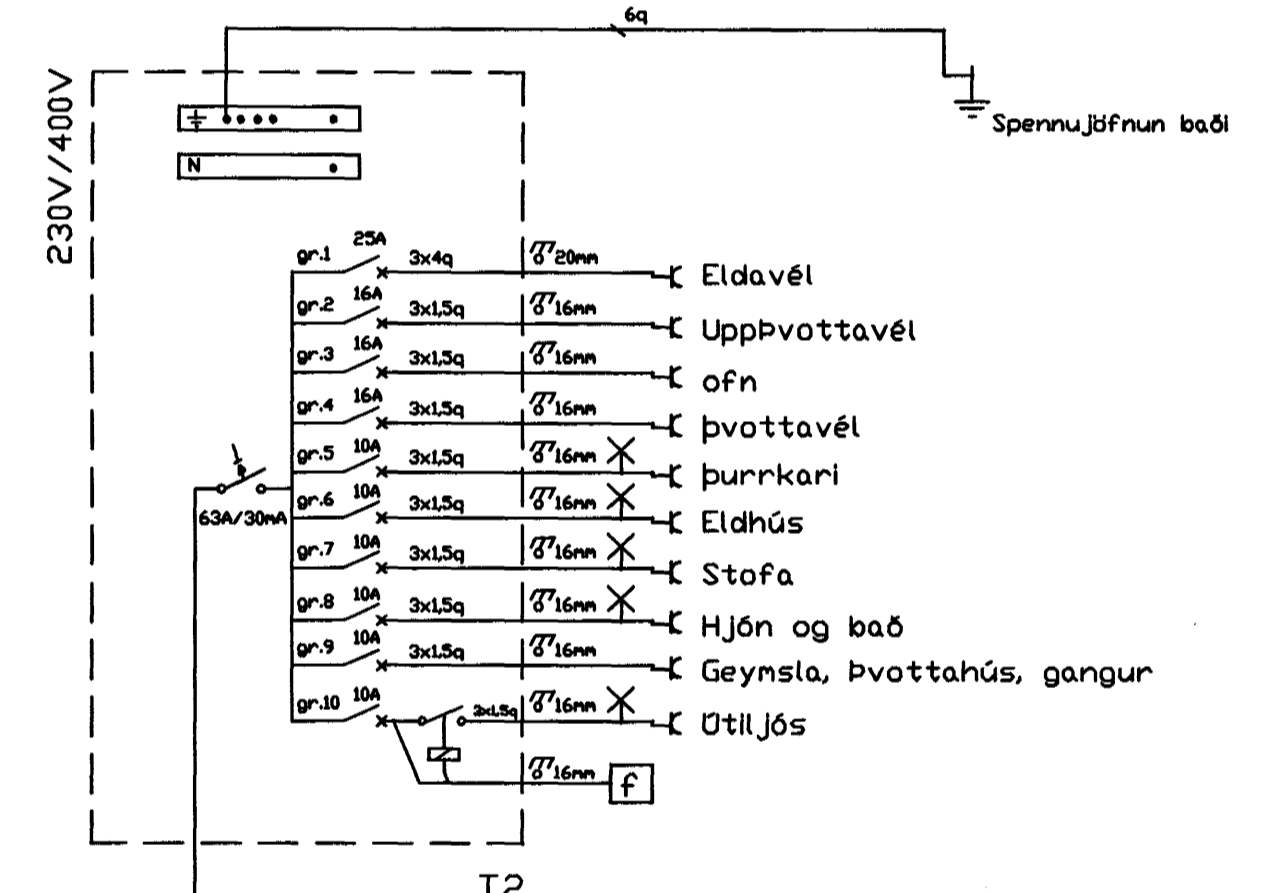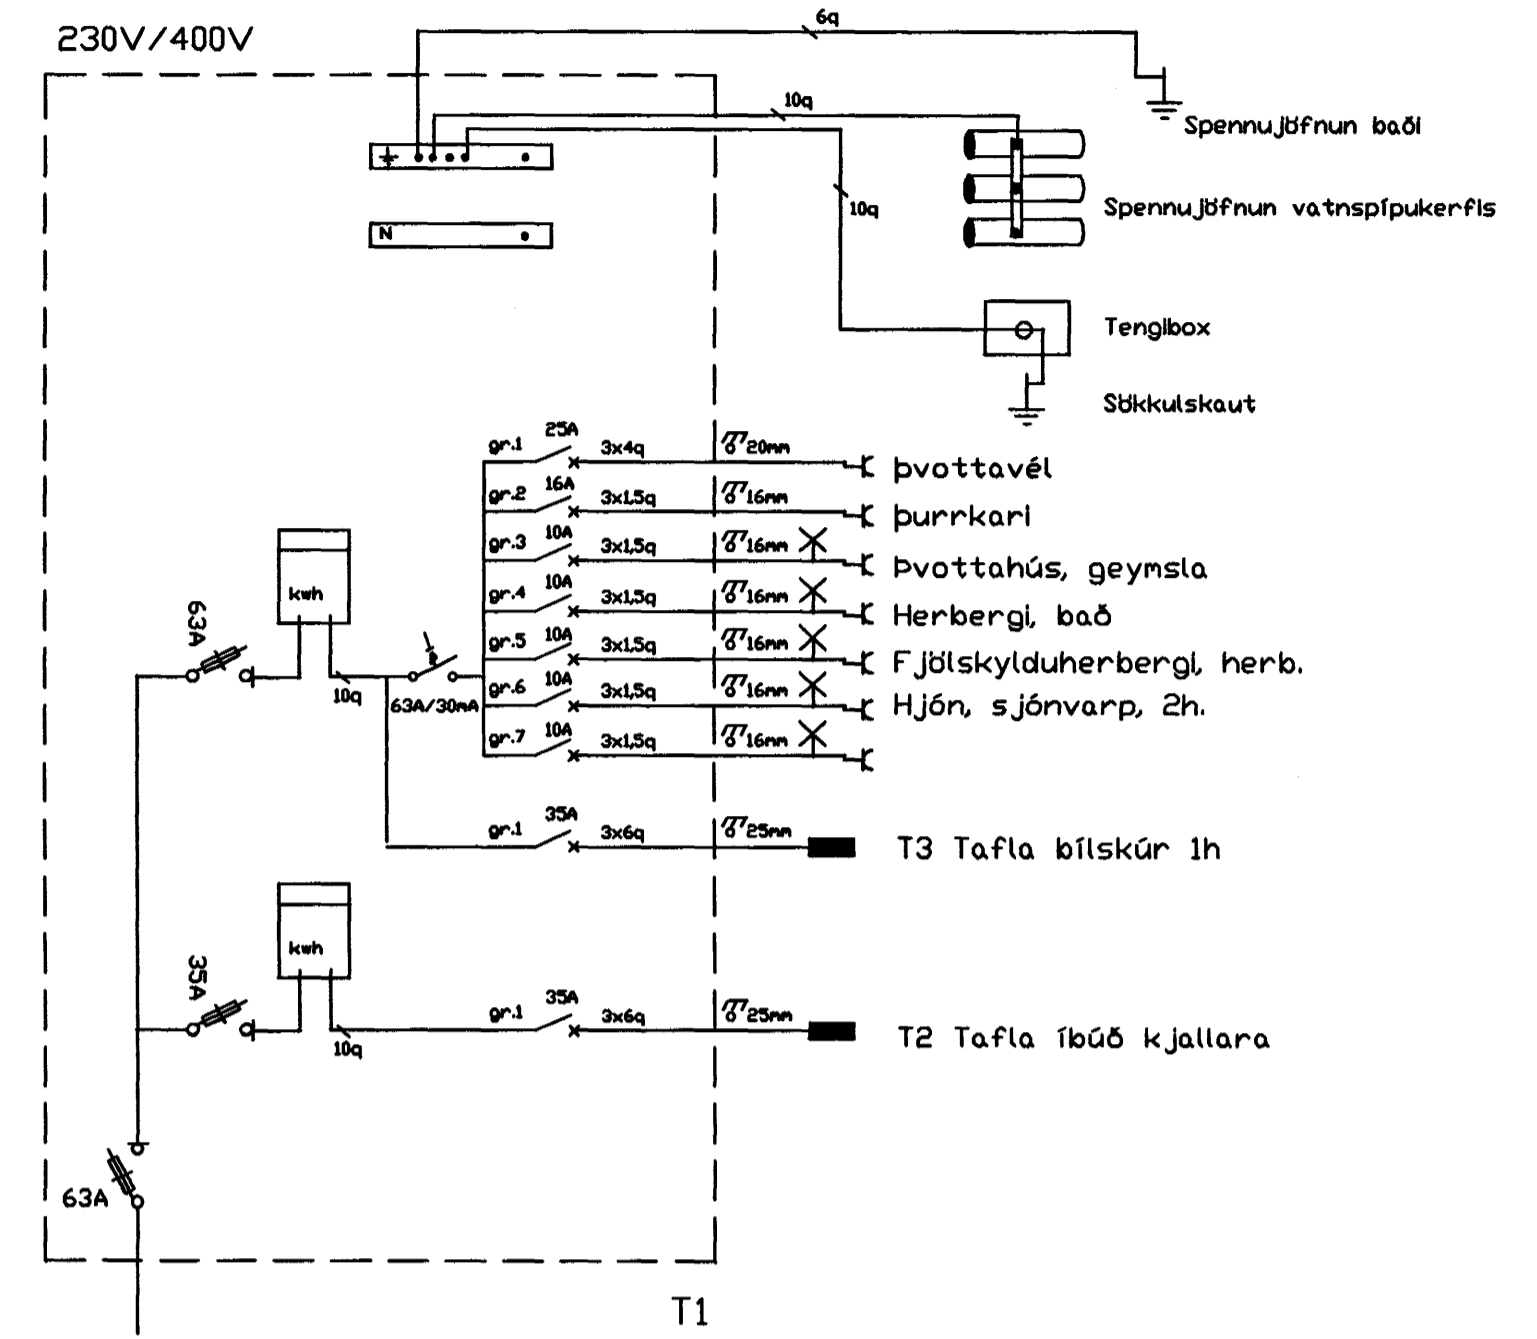

Samþykkt þann
12 FEB. 2004
Byggingafráttirinn í Hafnarfirði
F.h. Sigurbjartur Halldórsson

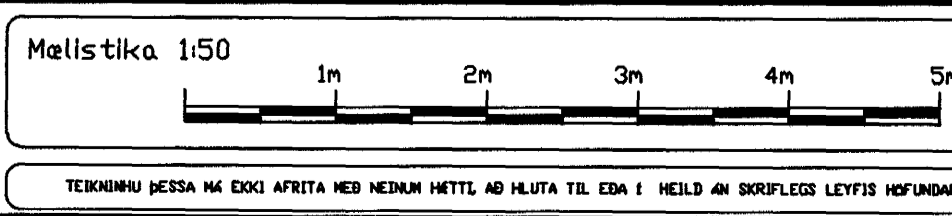

breytt
breytt
breytt

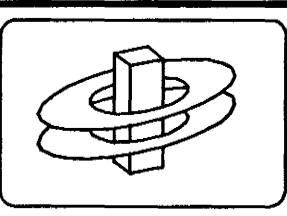

KERFISHÖNNUN
Rafhönnun Tölvukerfi Ráðgjöf
www.kerfishonnun.is

Björn Traustason
Ráfmagnsfræðingur
sími 588 1314 gam. 899 5264
enali bjorn@kerfishonnun.is

Kristján Theodórsson
Ráfmagns- og rekstraraðfræðingur
sími 552 0263 gam. 899 6897
enali kristjan@kerfishonnun.is

verki Klukkuberg 34 Hafnarfirði
Raflögn
Tölvunúmer 2 of 2

skv. 1:50 dags. 18.sept 2003
hannað BT teiknað BT
Björn Traustason
kt. 031267-3909 sign: *Björn Traustason*