


B
F03-02

G
F03-07

C
F03-03

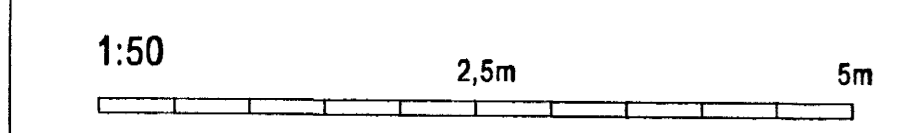

... \VITVE\9623-F02-05-G9M.dgn 14.12.2000 14:19:38

Dags.	Breyting	Útgáfa	Dags.	Breyting	Útgáfa	Teiknað:
25.05.99	Uppfylling myndavélar					A
26.10.99	Ferill á dýrum 196 í teiknamunum og brett við málveitingu					B
24.11.99	Málveiting á gól í vegg fyrir hraðbanku og hláðar veggir í afg.					C
02.02.00	Séð á málveitingu vöndur aðalritning					D
14.02.00	Breytt og ákveðið					E
14.12.00	Rými nr. 184 og 187 sameinuð, nr. 185-188 þegjast í fasteig					F

ASK Arkitektar Skógarhlíð
Skógarhlíð 18, 101 Reykjavík
Sími 551 1010 Fax: 562 0588
Helmasíða: www.arkitektar.is

ÞRÓTTAMJÓSTÖÐ HAUKA
Ásvöllum 1, Hafnarfirði
Grunnmynd 1. hæðar, hluti 5

Dags: Mars 1999
Mkv: 1:50
Teikn. nr. útgáfa
F02-05 F

Samþykkt þann 01 APR. 2004
Byggingafulltrúinn í Hafnarfirði
E.h. Sigurbjartur Halldórsson