


1:50
 2,5m
 5m

... \VT\TE\623-F02-08-690.dgn 06.11.2000 09:59:39

25.05.99	Útgáfa	Útgáfa	24.11.99	Þess vð málstærni	02.02.00	Sáttmáling í samkomusal	03.11.00	Lúga að teikningu í sal 172, veggur og drykkjarfontur vð herb. 166
Daga	Breyting	Útgáfa	Daga	Breyting	Útgáfa	Talman:		

ASK Arkitektar Skógarhlíð
 Skógarhlíð 18, 101 Reykjavík
 Sími 551 1010 Fax: 562 0588
 Heimasíða: www.arkitektar.is

Byggingafræðingur í Hafnarfirði
F.H. Sigurbjartur Halldórsson
 Daga: Mars 1999
 Skala: 1:50
 Útgáfa: F02-08
 D

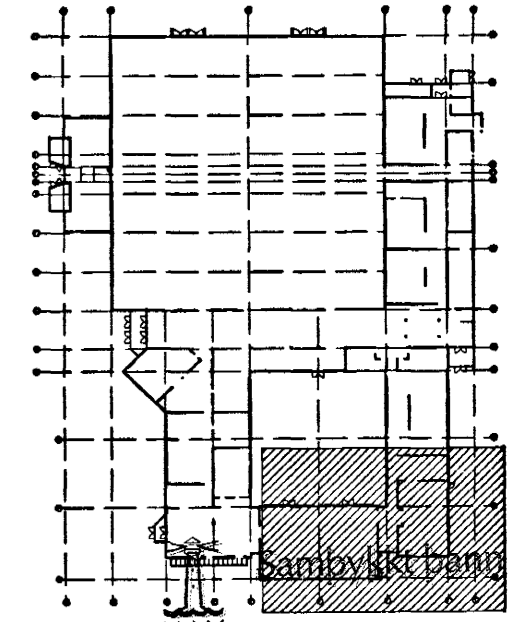

01 APR. 2004