


**A**  
31-03 **Sneiðing**  
Glerútbygging í forsál  
samkomusalar

**02-07** **Útlit**  
Glerútbygging í forsál  
samkomusalar

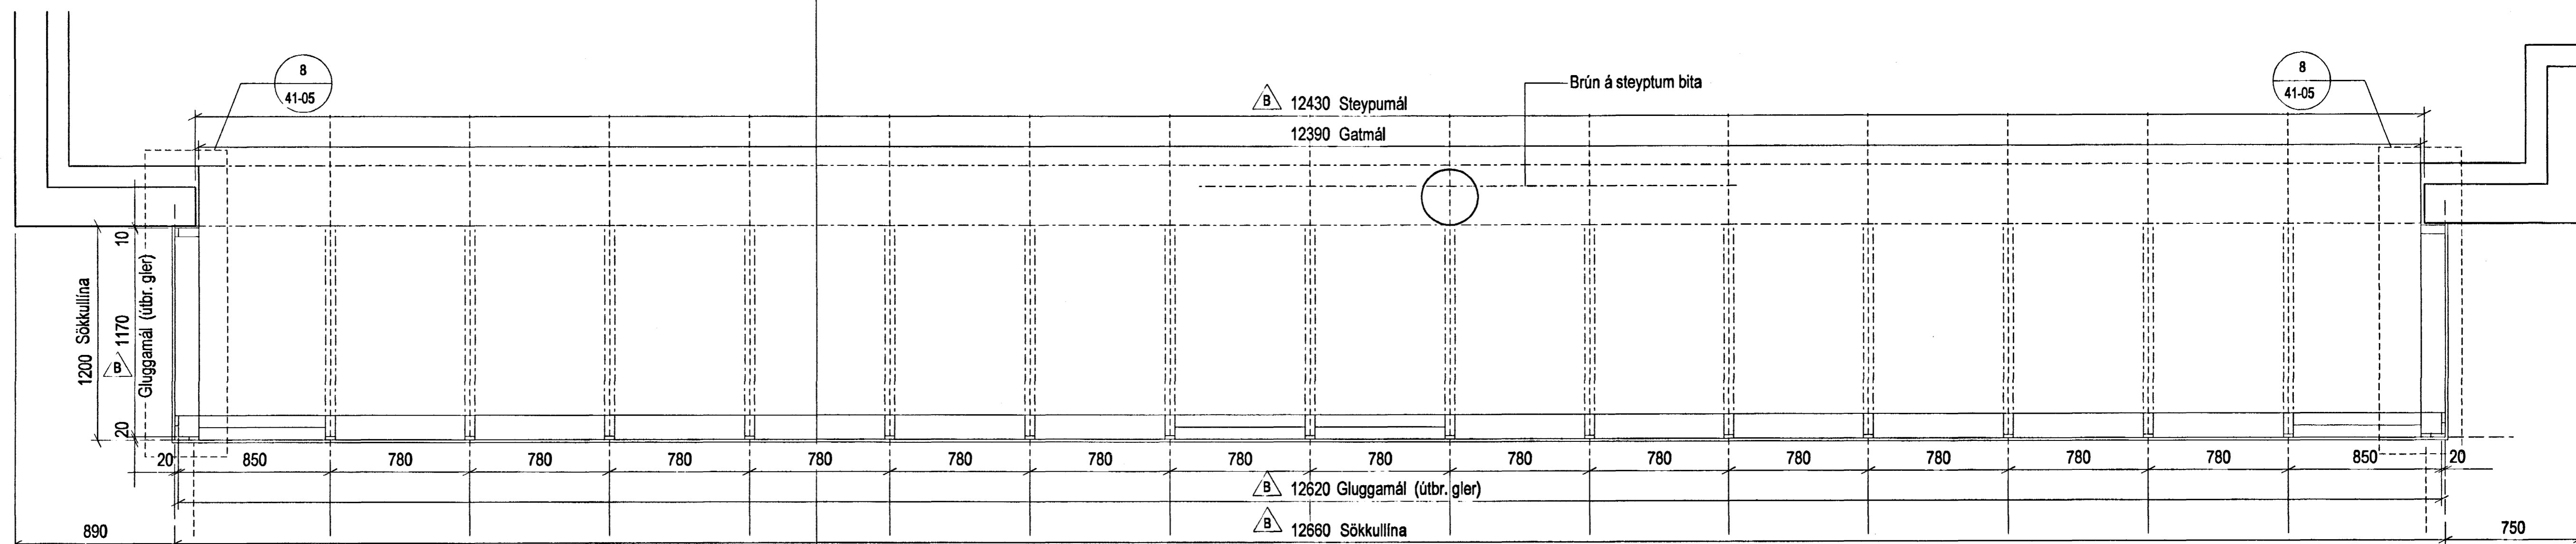

**02-07** **Grunnmynd**  
Glerútbygging í forsál  
samkomusalar

Samþykkt þann  
01 APR. 2004  
Byggingafulltrúinn í Hafnarfirði  
F.h. Sigurbjartur Halldórsson