


Afstöðumynd  
1:500

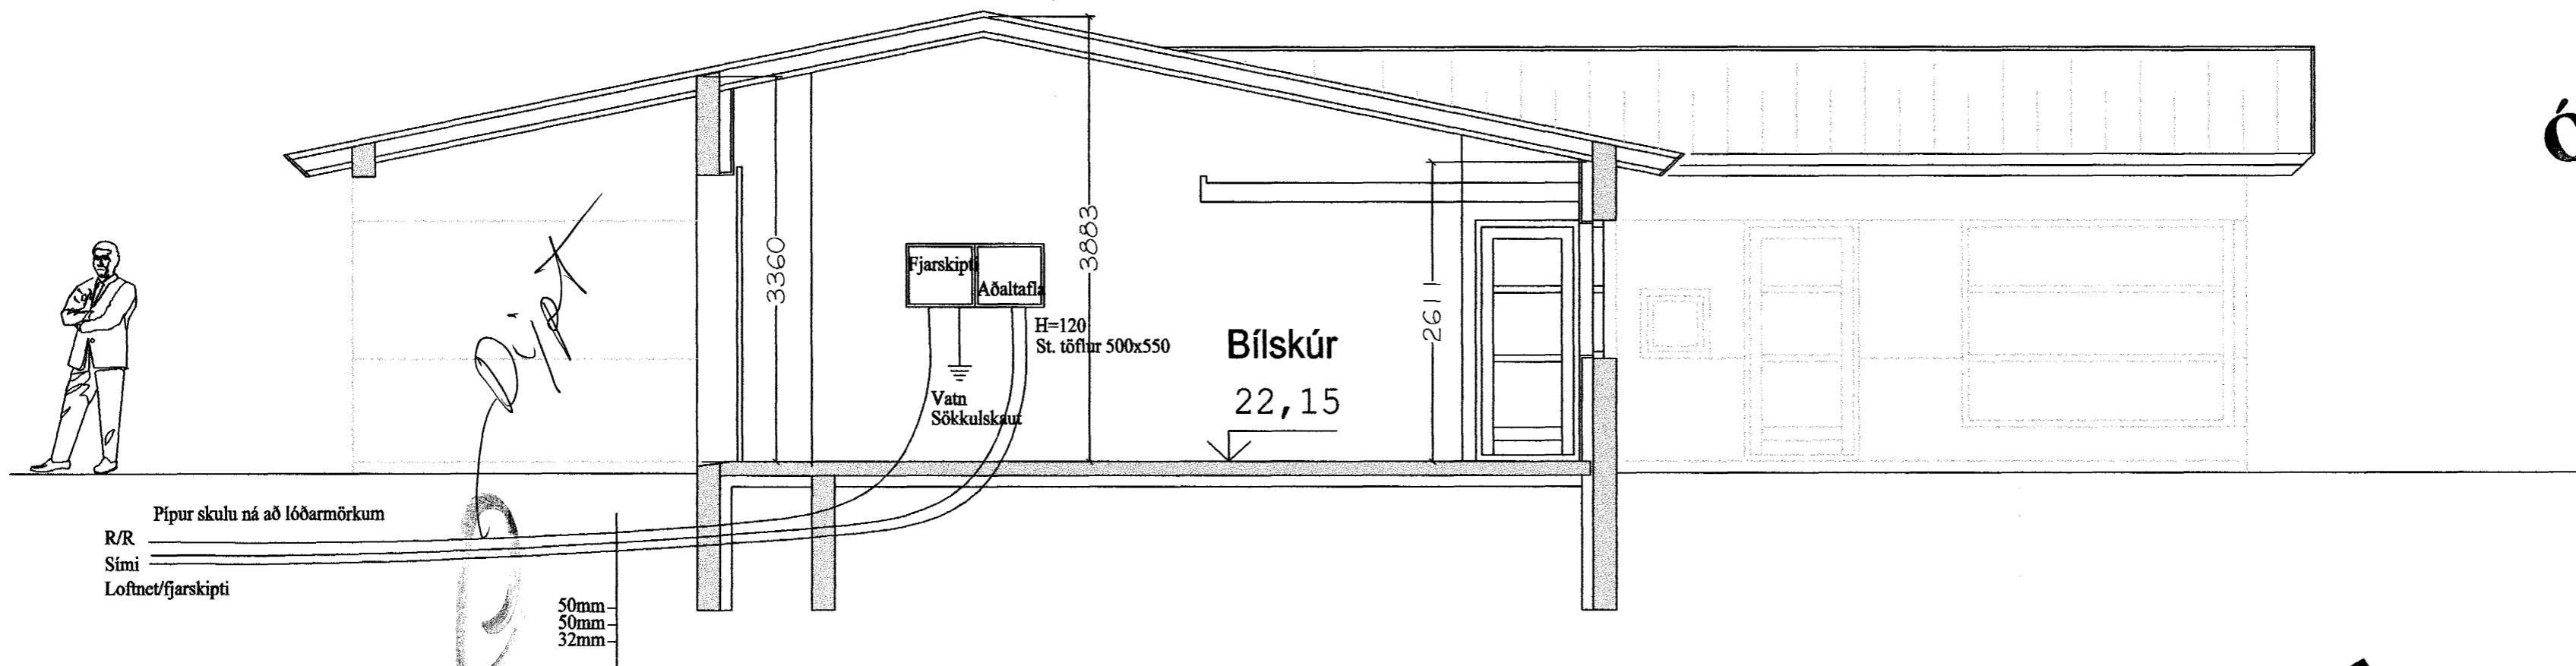

Sneyðing B-B

ÓSAMÞYKKT

ÓSAMÞYKKT

ÓSAMÞYKKT þann  
1 APR. 2004  
Byggingafulltrúinn í Hafnarfirði  
F.h. Sigurbjartur Halldórsson

Einar Ólafsson Rafverktaki  
Mosgerði 24, 108 Reykjavík  
Sími 553-8747 Farsími 862-8747  
Kennitala: 080157-3559

Hannað VS. Teiknað VS. Samþykkt: *Eina Ólafsson*  
Kennitala 080157-3559

Furuvellir 1  
Hafnarfirði  
Raflagnateikning  
Inntaksblað  
Lóðarblað

Mkv. 1:50	Teikn. nr. 5.01	Verk nr.
1:500		Skráningar nr.:

Aritun aðalhönnuðar: *Halldórsson* Útgáfa Dags: *1/2 2004*